

WOHNHAUS F4 LINZ



Schulstraße 7
Erdgeschoss

Top 8

Wohnnutzfläche

29,15 m²

20.10.2020

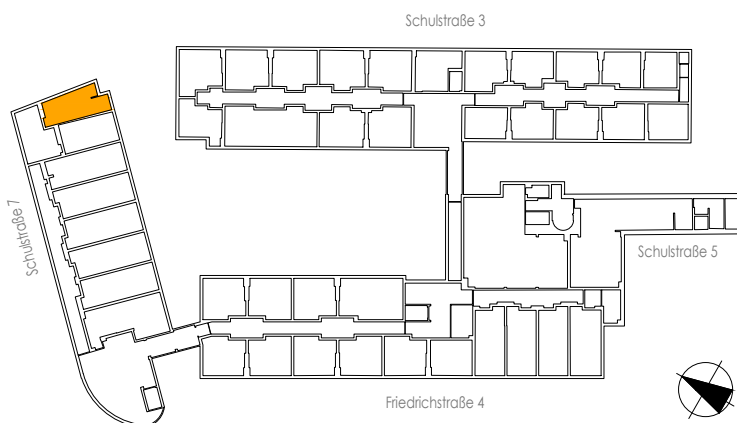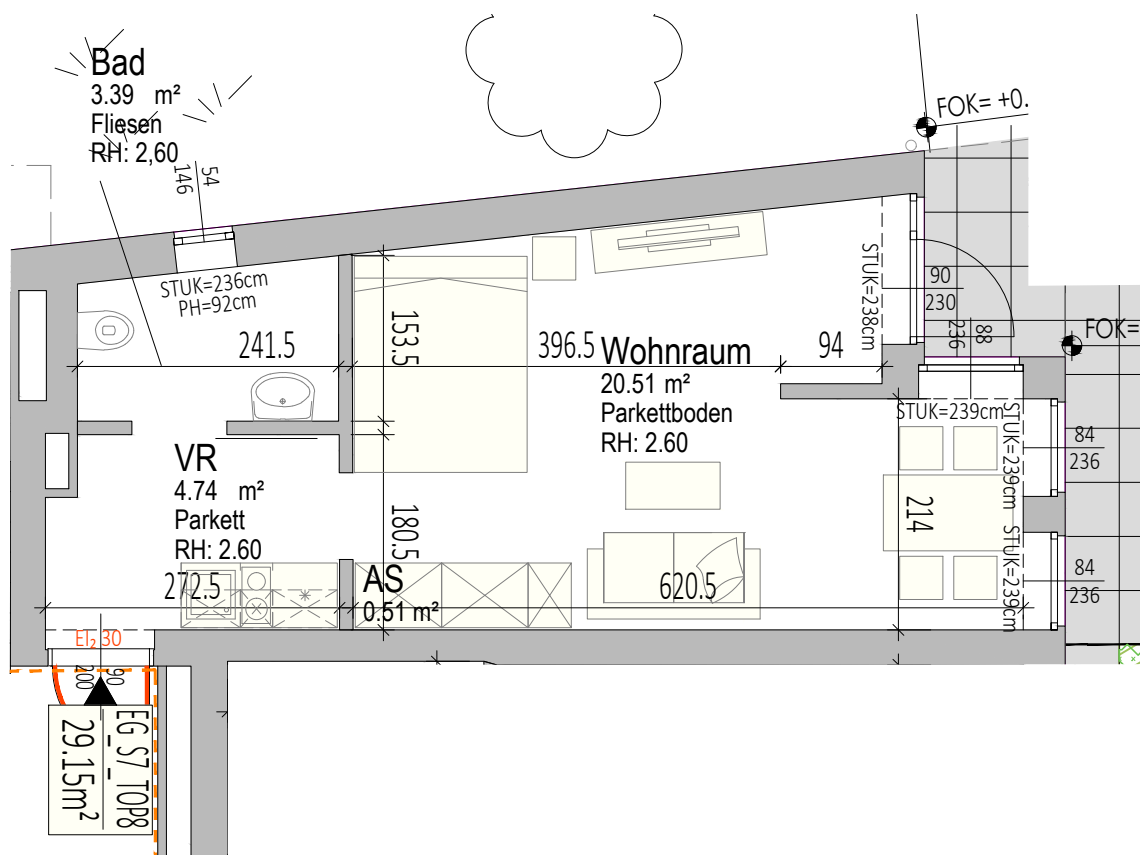

0 1 2 3 4 5m

Die dargestellte Einrichtung bzw. Möblierung ist beispielhaft.
Maßangaben lt. Letztstand Einreichplanung (keine Naturmaße).


WOHNHAUS F4 LINZ

Friedrichstraße 4
Erdgeschoss


Top 50

Wohnnutzfläche 26,85 m²
Garten inkl. Terrasse 20,05 m²

20.10.2020

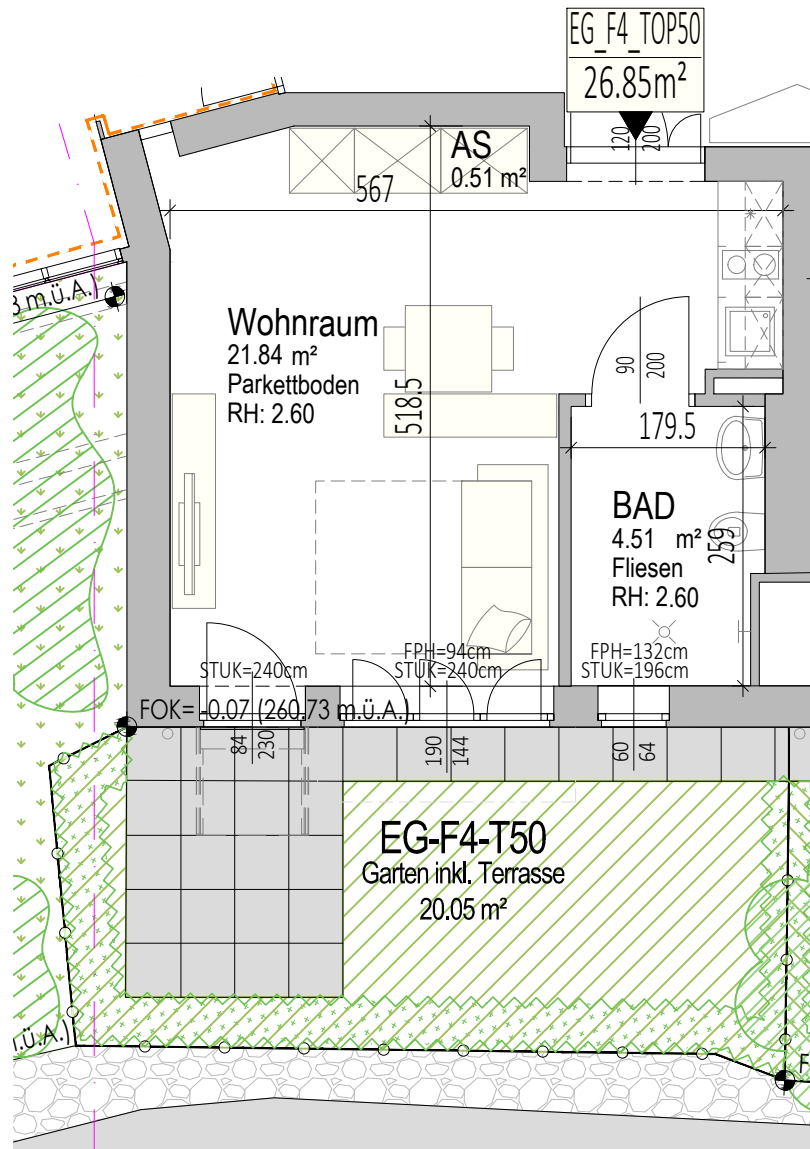

Die dargestellte Einrichtung bzw. Möblierung ist beispielhaft.
Maßangaben lt. Letztstand Einreichplanung (keine Naturmaße).

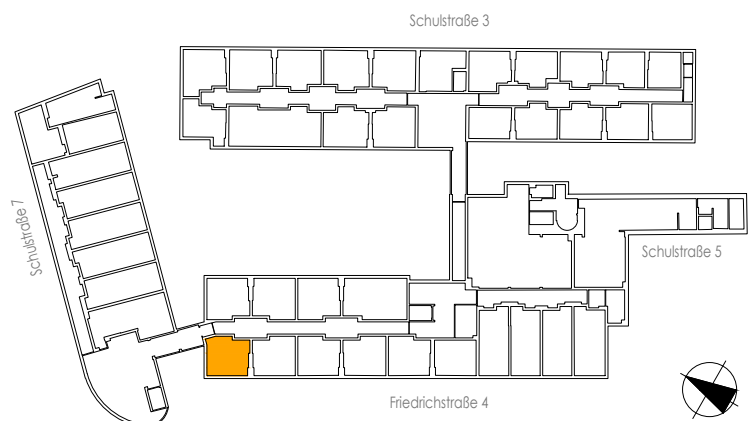


WOHNHAUS F4 LINZ

Friedrichstraße 4
Erdgeschoss


Top 51

Wohnnutzfläche 28,63 m²
Garten inkl. Terrasse 28,56 m²

20.10.2020

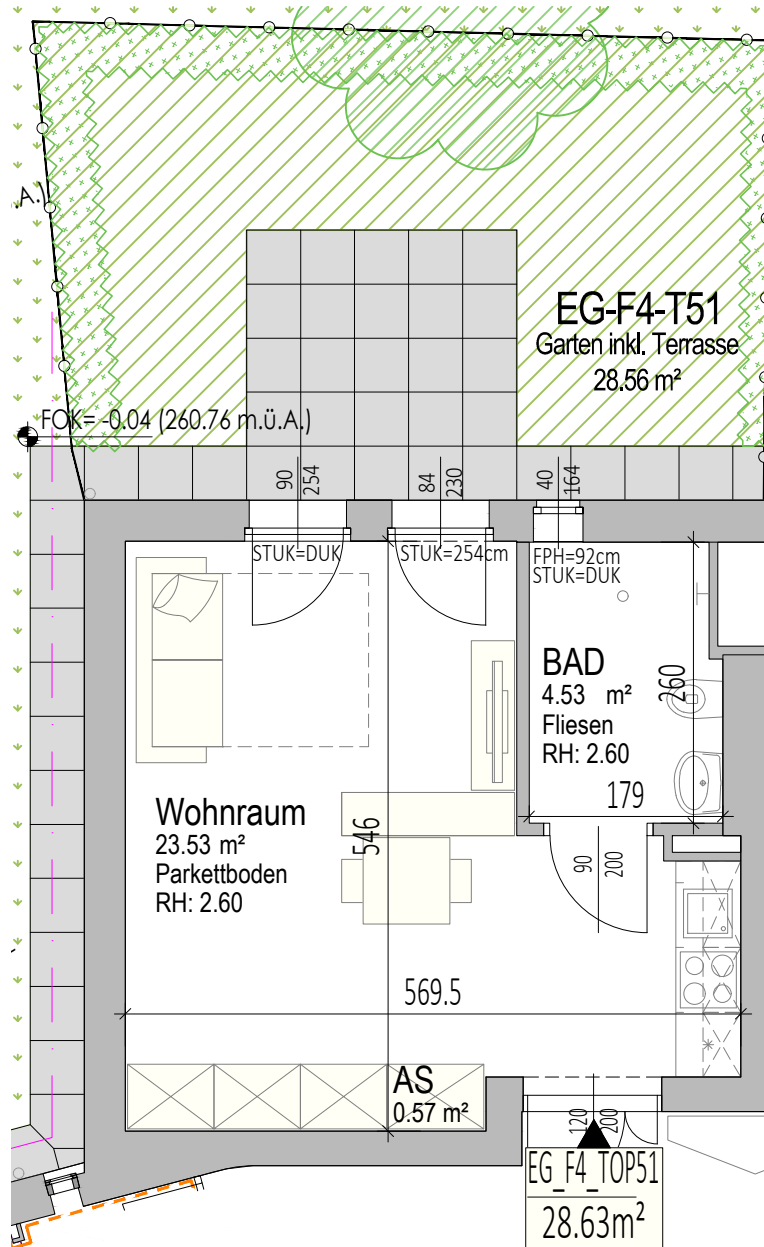

Die dargestellte Einrichtung bzw. Möblierung ist beispielhaft.
Maßangaben lt. Letztstand Einreichplanung (keine Naturmaße).

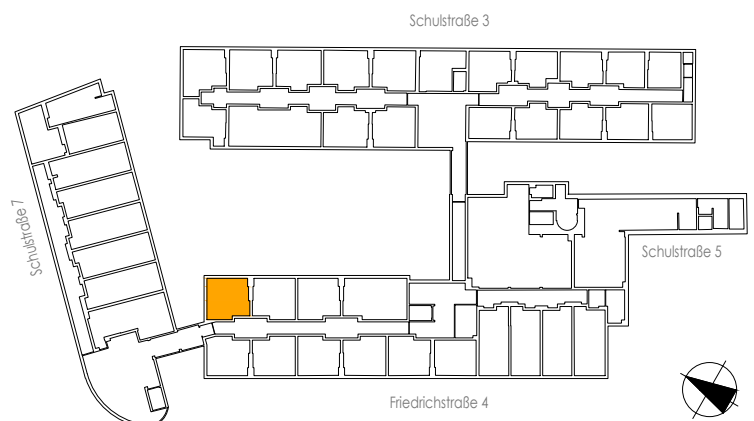


WOHNHAUS F4 LINZ

Friedrichstraße 4
Erdgeschoss


Top 52

Wohnnutzfläche 27,17 m²
Garten inkl. Terrasse 21,32 m²

20.10.2020

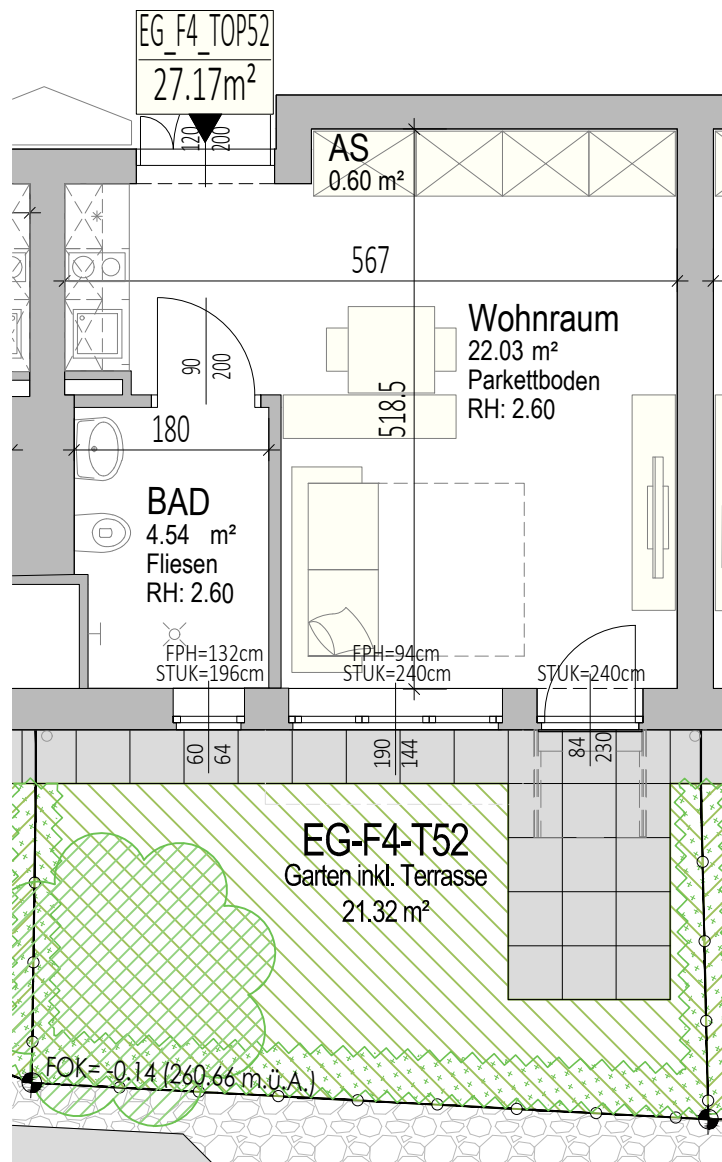

Die dargestellte Einrichtung bzw. Möblierung ist beispielhaft.
Maßangaben lt. Letztstand Einreichplanung (keine Naturmaße).

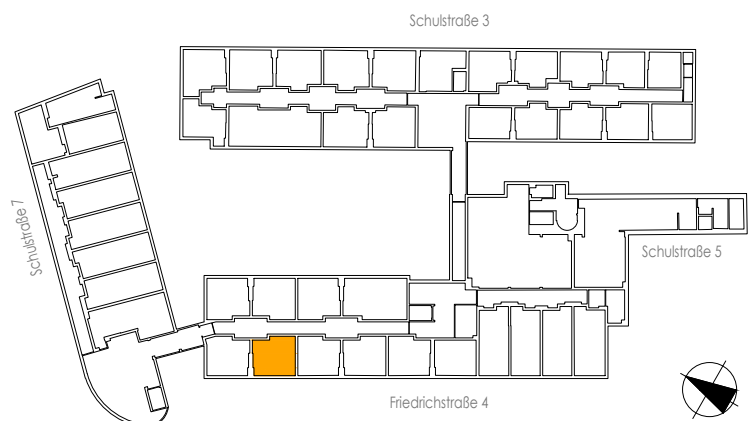


WOHNHAUS F4 LINZ

Friedrichstraße 4
Erdgeschoss


Top 53

Wohnnutzfläche 28,78 m²
Garten inkl. Terrasse 25,52 m²

20.10.2020

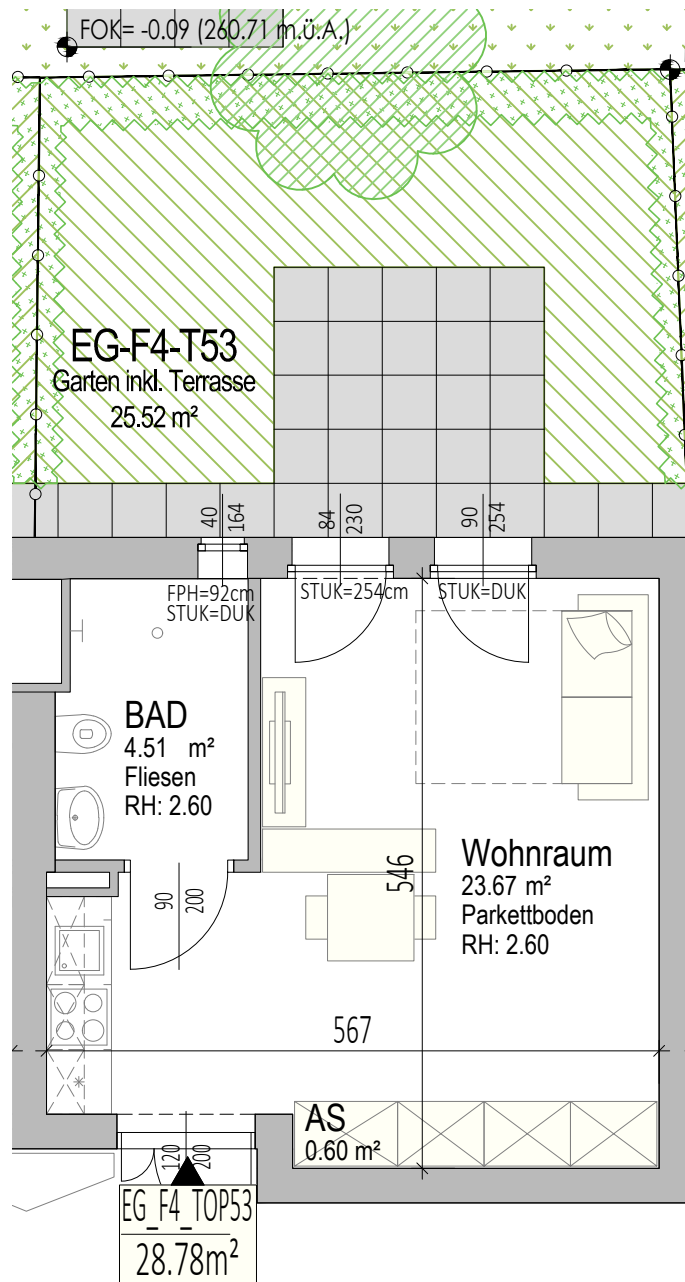

Die dargestellte Einrichtung bzw. Möblierung ist beispielhaft.
Maßangaben lt. Letztstand Einreichplanung (keine Naturmaße).

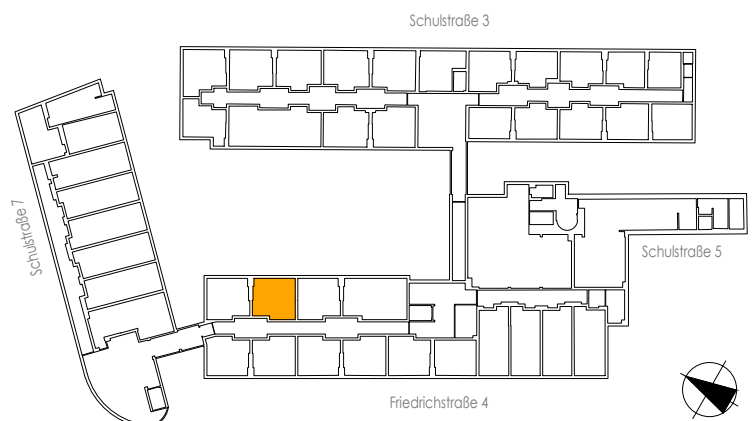


WOHNHAUS F4 LINZ

Friedrichstraße 4
Erdgeschoss


Top 54

Wohnnutzfläche 26,91 m²
Garten inkl. Terrasse 20,89 m²

20.10.2020

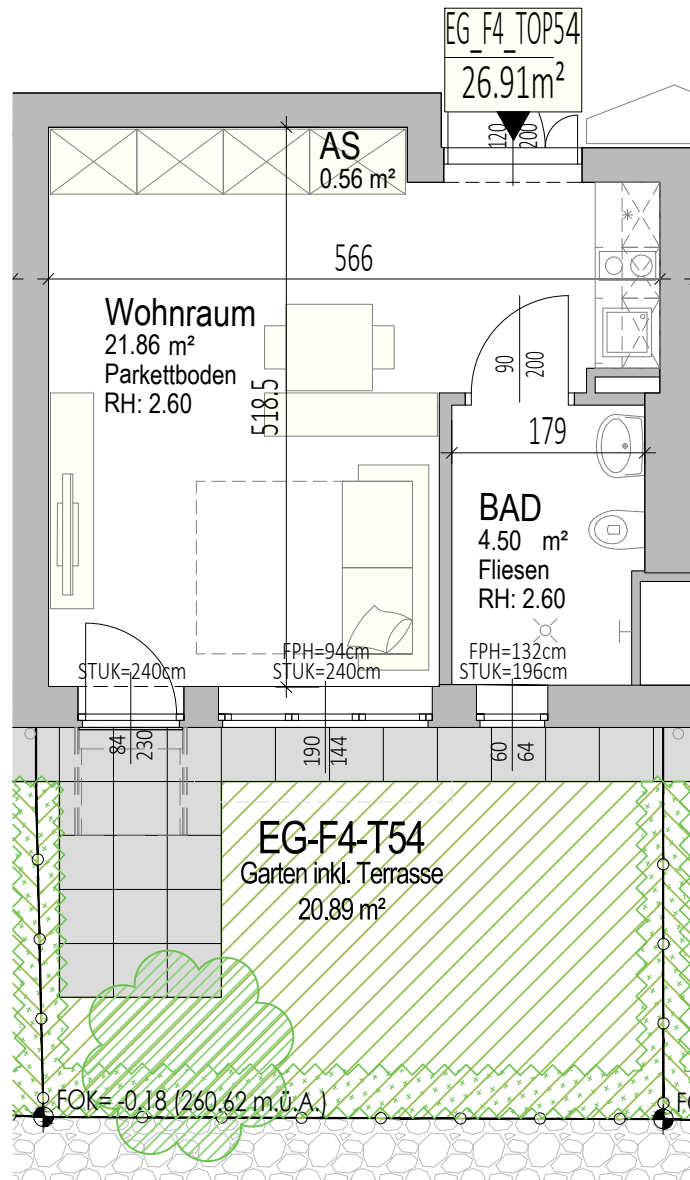

Die dargestellte Einrichtung bzw. Möblierung ist beispielhaft.
Maßangaben lt. Letztstand Einreichplanung (keine Naturmaße).

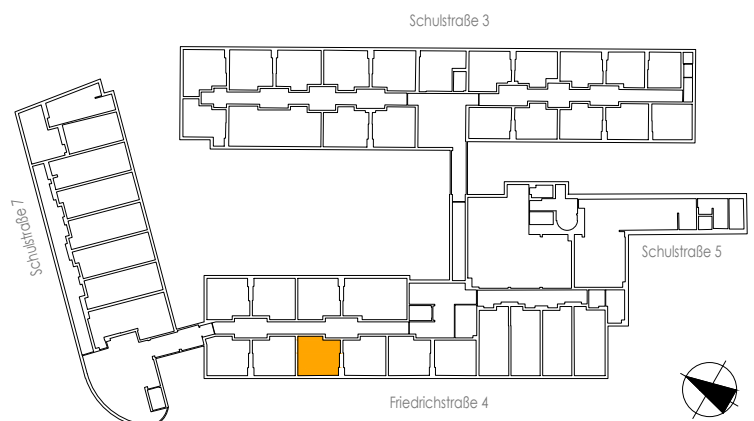


WOHNHAUS F4 LINZ

Friedrichstraße 4
Erdgeschoss


Top 55

Wohnnutzfläche 28,44 m²
Garten inkl. Terrasse 25,72 m²

20.10.2020

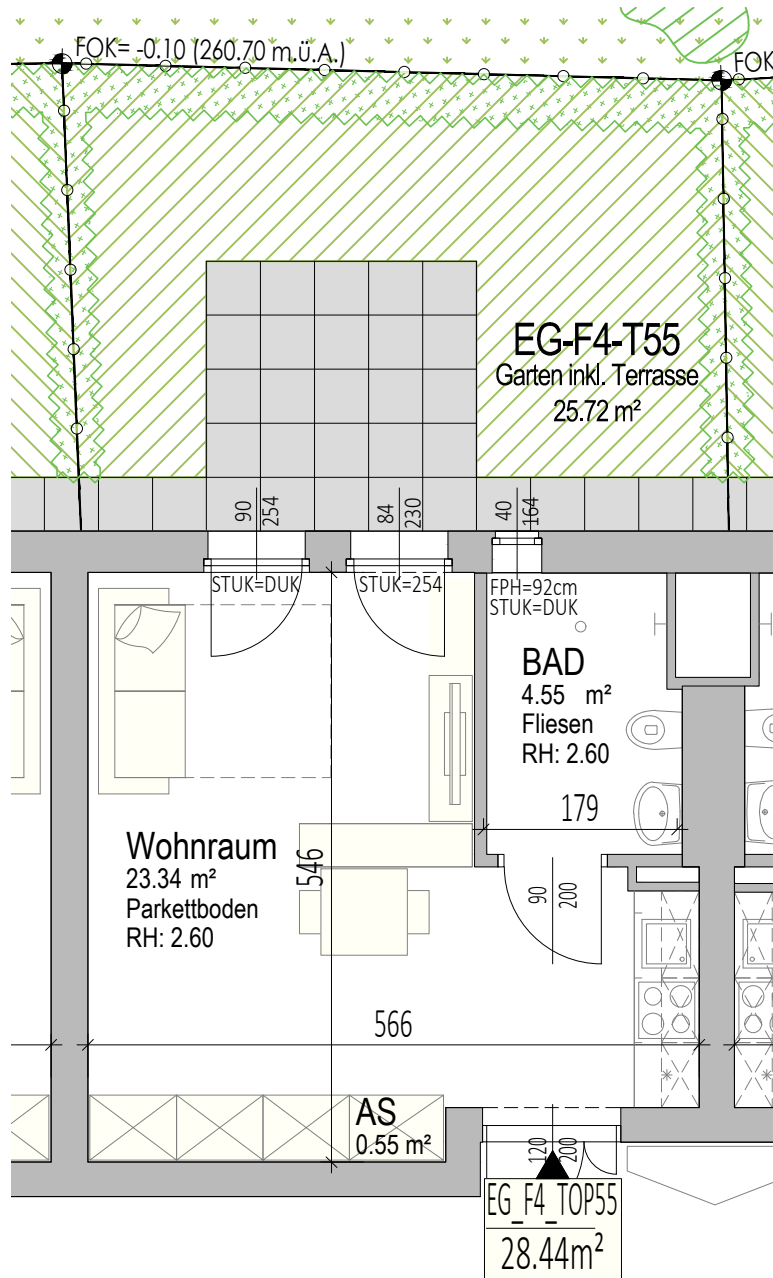

Die dargestellte Einrichtung bzw. Möblierung ist beispielhaft.
Maßangaben lt. Letztstand Einreichplanung (keine Naturmaße).

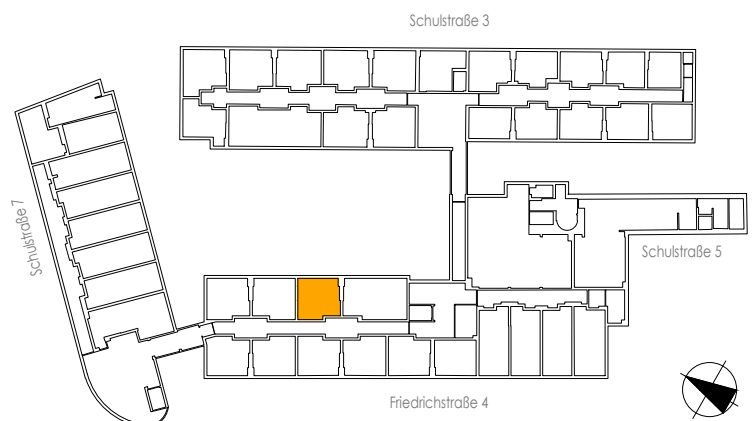


WOHNHAUS F4 LINZ

Friedrichstraße 4
Erdgeschoss


Top 56

Wohnnutzfläche 27,18 m²
Garten inkl. Terrasse 22,69 m²

20.10.2020

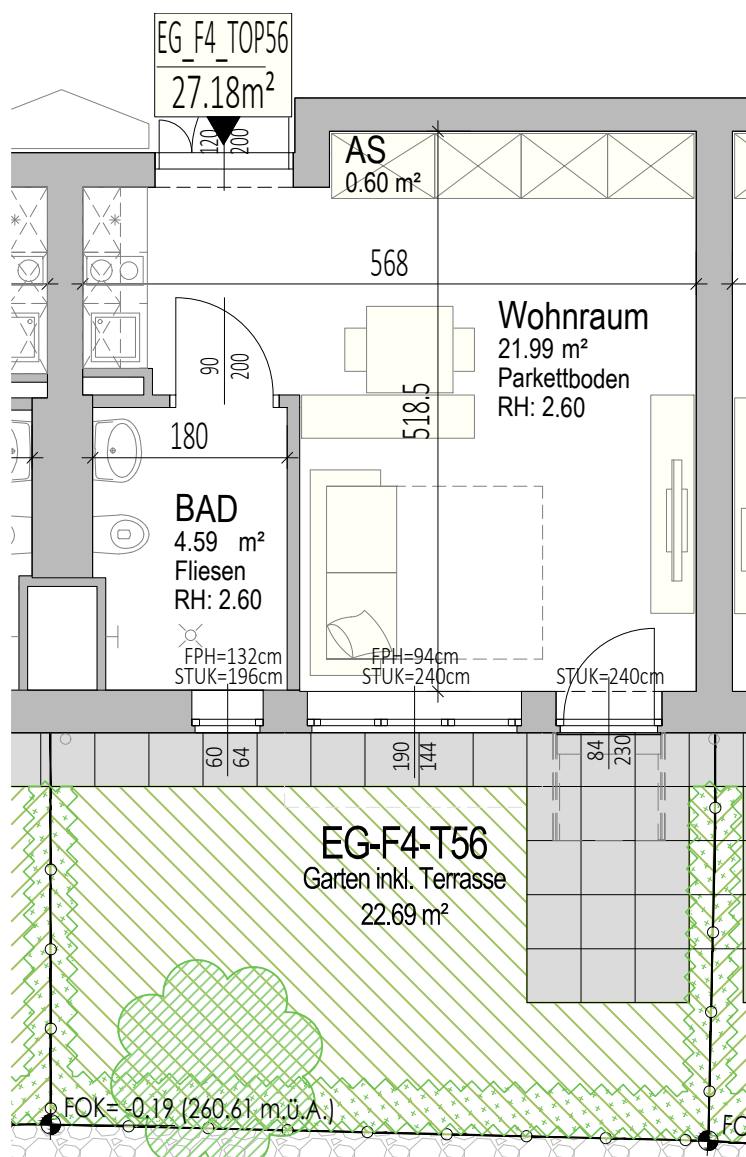

Die dargestellte Einrichtung bzw. Möblierung ist beispielhaft.
Maßangaben lt. Letztstand Einreichplanung (keine Naturmaße).

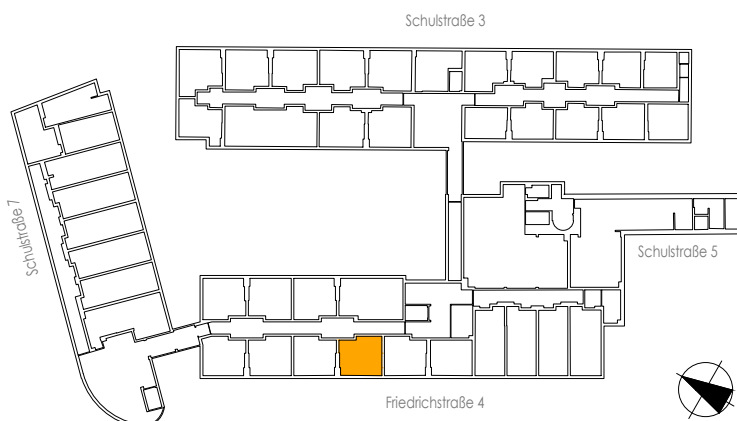


WOHNHAUS F4 LINZ

Friedrichstraße 4
Erdgeschoss


Top 57

Wohnnutzfläche 43,15 m²
Garten inkl. Terrasse 39,66 m²

20.10.2020

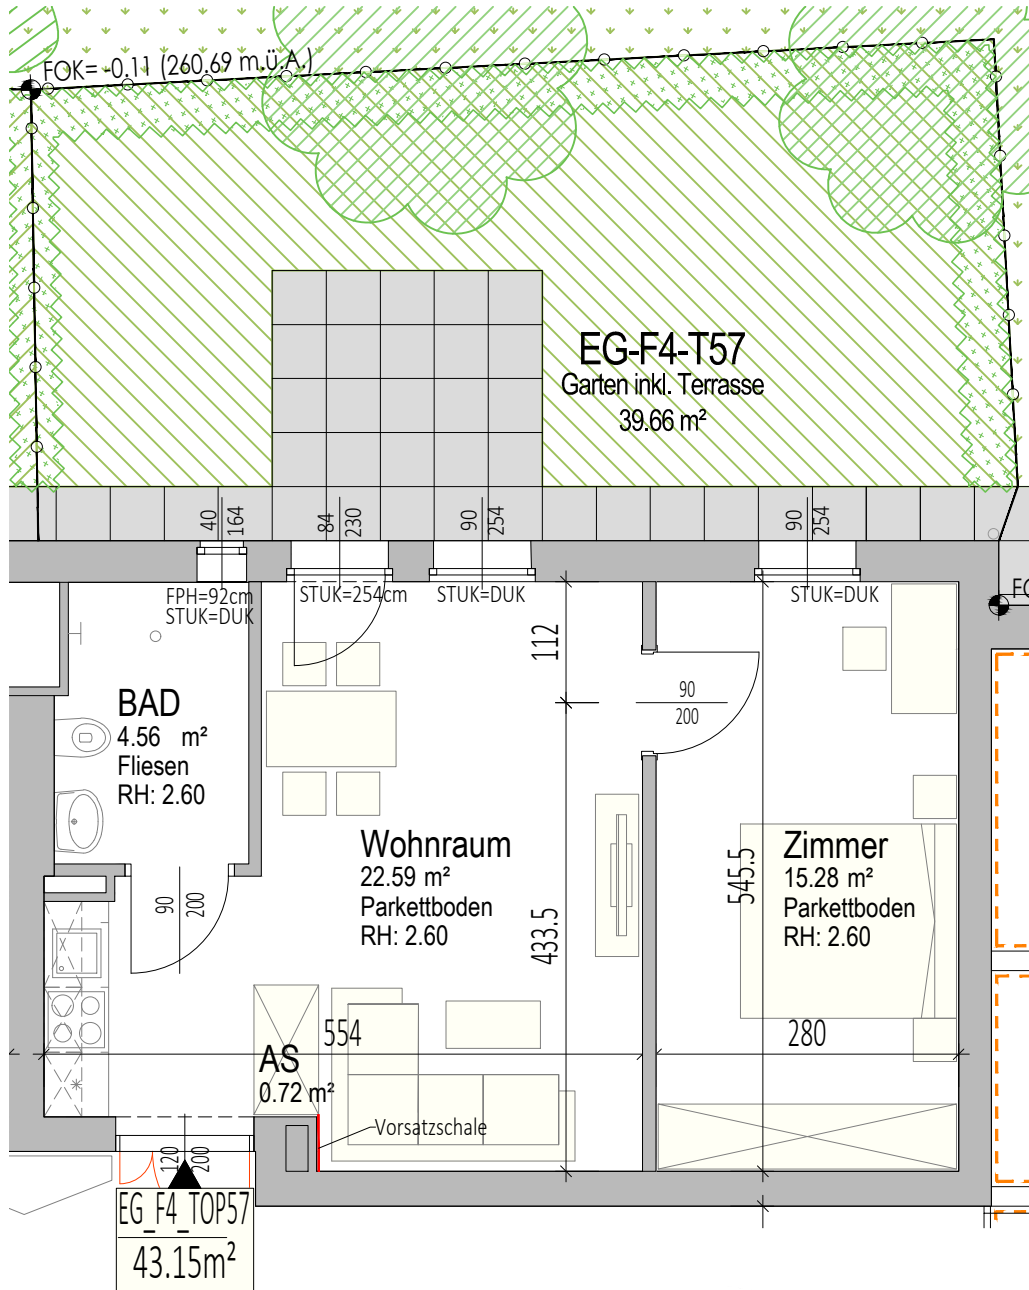

Die dargestellte Einrichtung bzw. Möblierung ist beispielhaft.
Maßangaben lt. Letztstand Einreichplanung (keine Naturmaße).

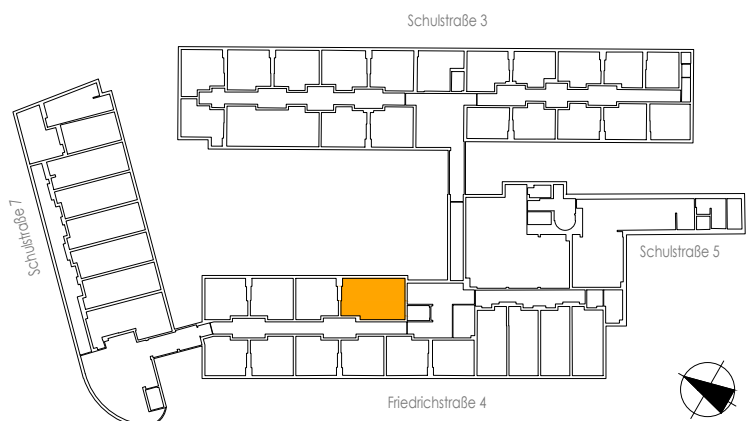


WOHNHAUS F4 LINZ

Friedrichstraße 4
Erdgeschoss


Top 58

Wohnnutzfläche 26,80 m²
Garten inkl. Terrasse 23,90 m²

20.10.2020

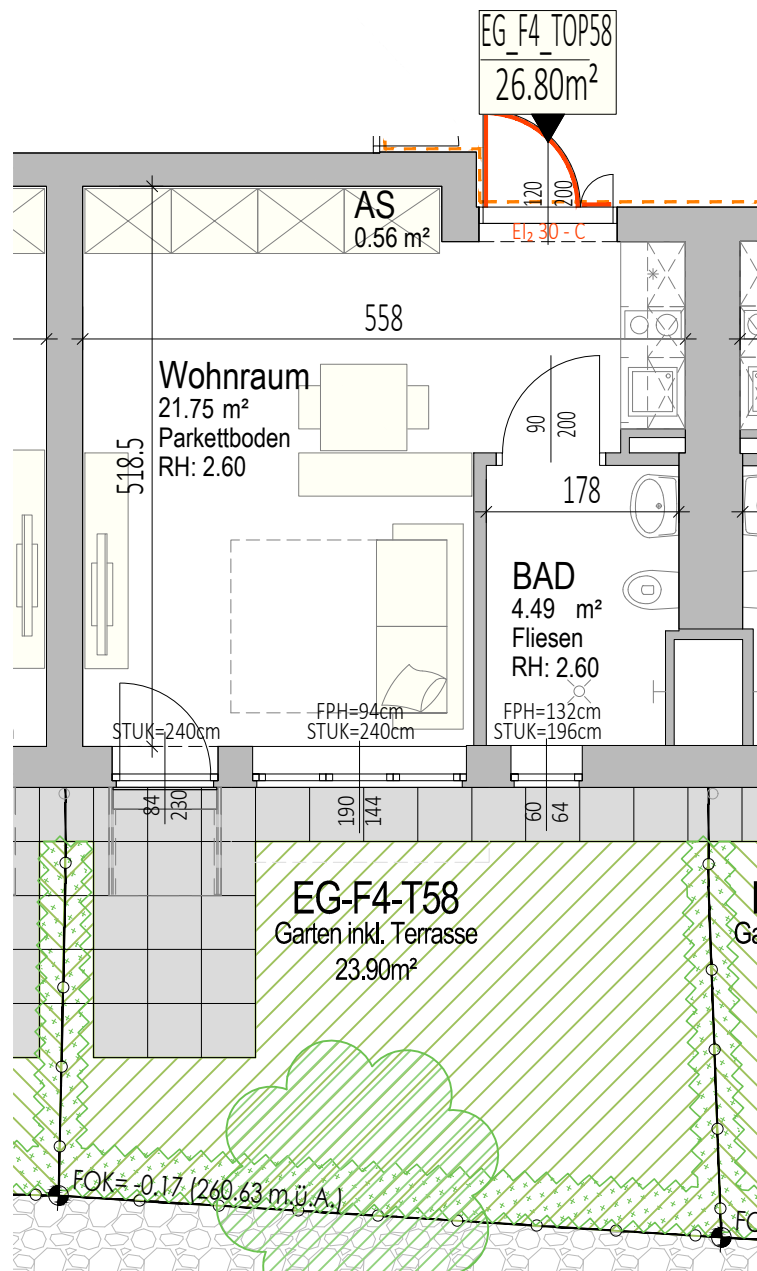

Schulstraße 3

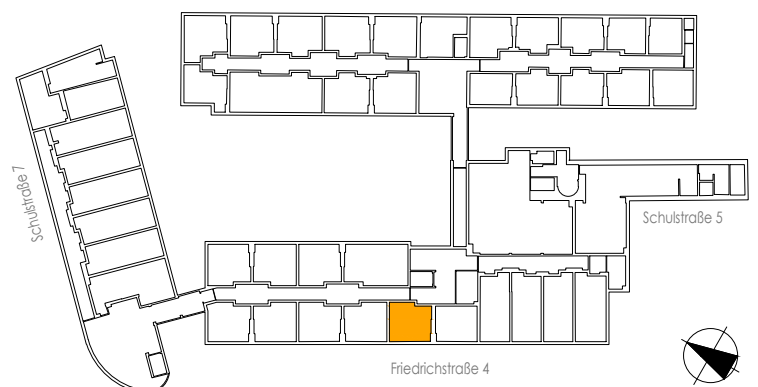

Die dargestellte Einrichtung bzw. Möblierung ist beispielhaft.
Maßangaben lt. Letztstand Einreichplanung (keine Naturmaße).


WOHNHAUS F4 LINZ

Friedrichstraße 4
Erdgeschoss


Top 59

Wohnnutzfläche 24,91 m²
Garten inkl. Terrasse 26,00 m²

20.10.2020

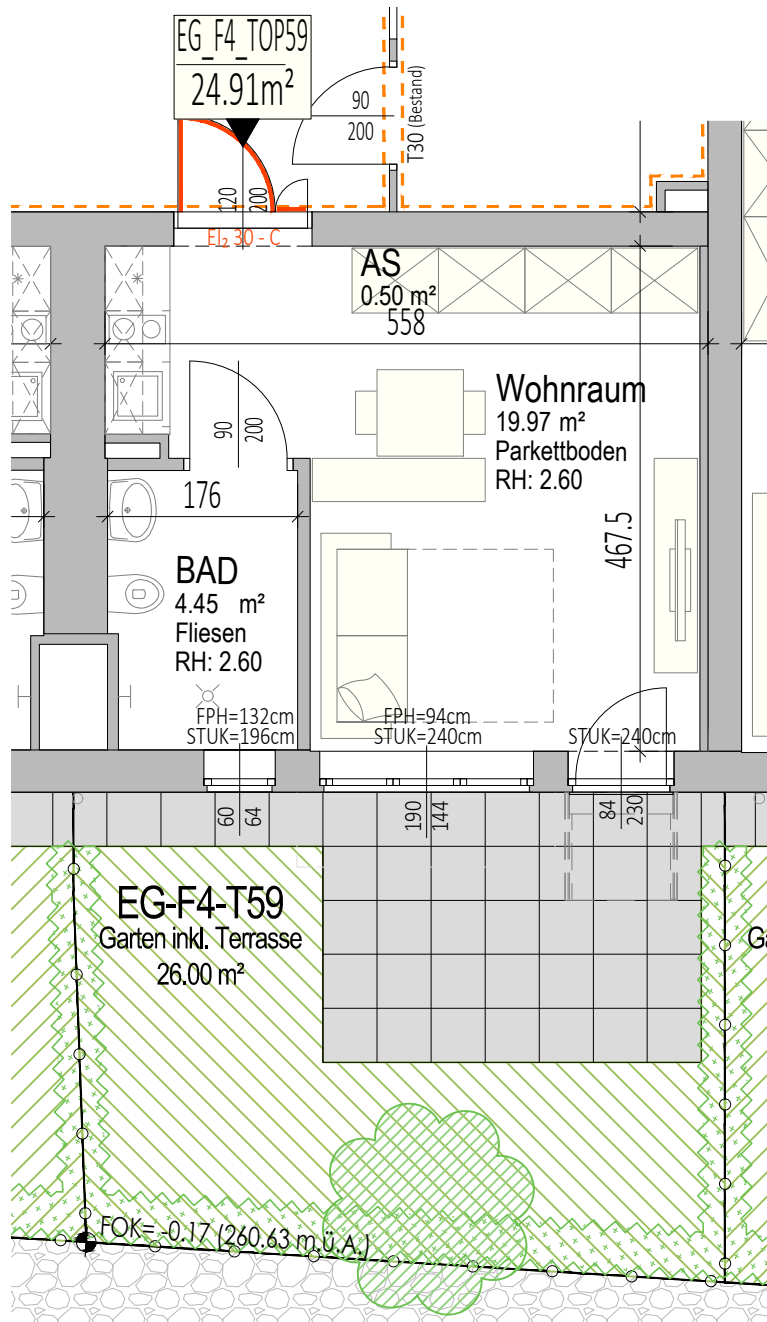

Die dargestellte Einrichtung bzw. Möblierung ist beispielhaft.
Maßangaben lt. Letztstand Einreichplanung (keine Naturmaße).

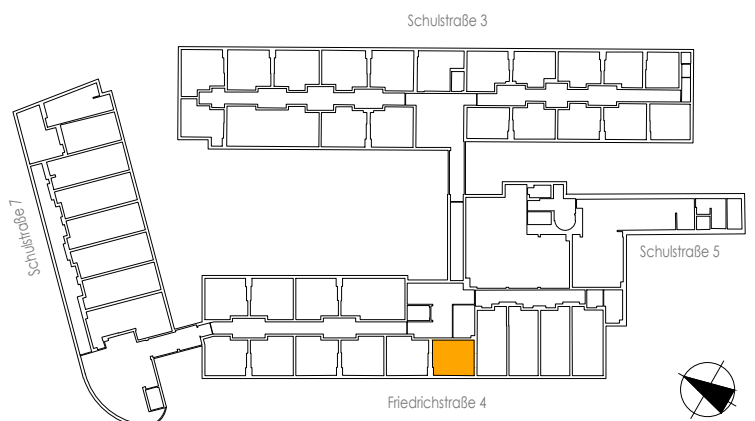


WOHNHAUS F4 LINZ

Friedrichstraße 4
Erdgeschoss


Top 60

Wohnnutzfläche 33,87 m²
Garten inkl. Terrasse 19,60 m²

20.10.2020

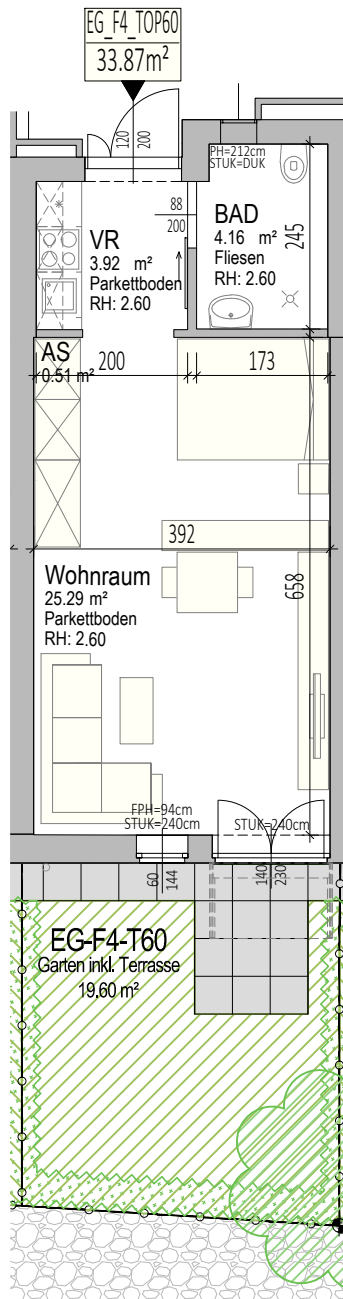

Die dargestellte Einrichtung bzw. Möblierung ist beispielhaft.
Maßangaben lt. Letztstand Einreichplanung (keine Naturmaße).

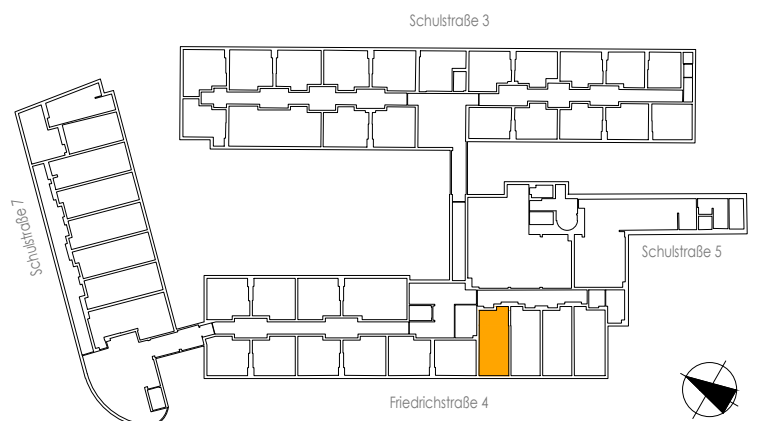


WOHNHAUS F4 LINZ

Friedrichstraße 4
Erdgeschoss


Top 61

Wohnnutzfläche 33,55 m²
Garten inkl. Terrasse 20,60 m²

20.10.2020

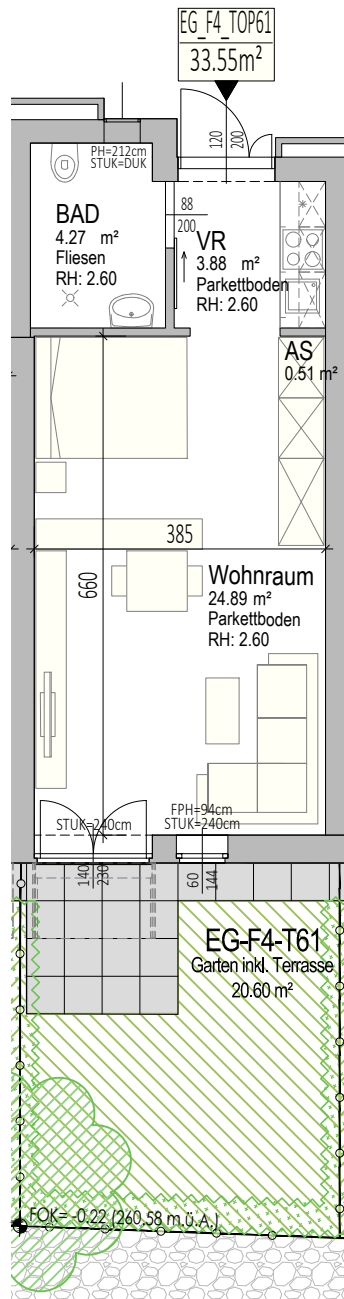

Die dargestellte Einrichtung bzw. Möblierung ist beispielhaft.
Maßangaben lt. Letztstand Einreichplanung (keine Naturmaße).

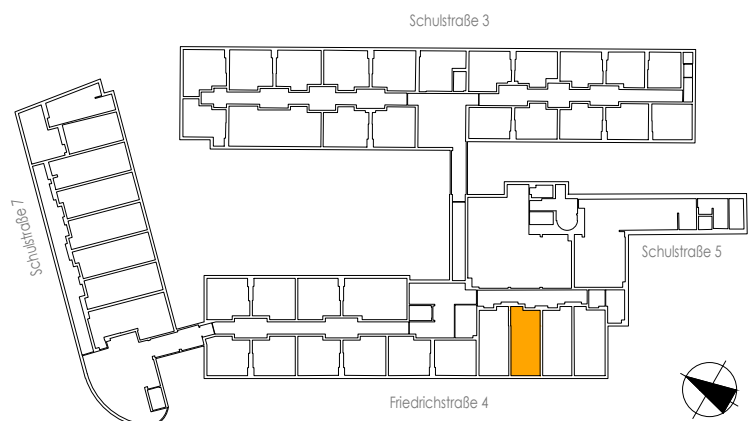


WOHNHAUS F4 LINZ

Friedrichstraße 4
Erdgeschoss


Top 62

Wohnnutzfläche 33,54 m²
Garten inkl. Terrasse 21,24 m²

20.10.2020

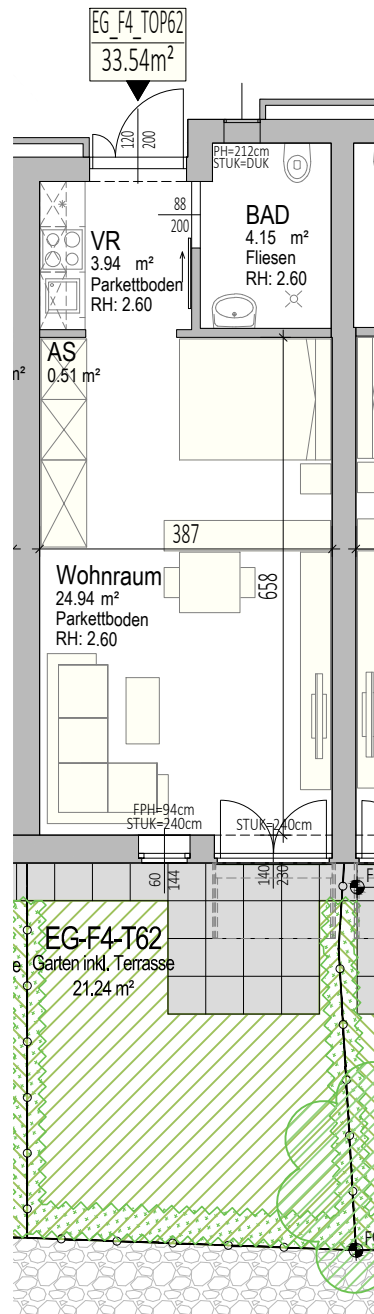

Die dargestellte Einrichtung bzw. Möblierung ist beispielhaft.
Maßangaben lt. Letztstand Einreichplanung (keine Naturmaße).

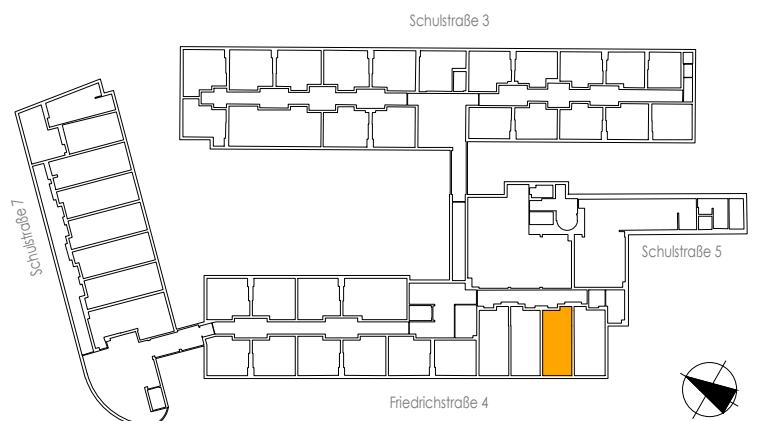


WOHNHAUS F4 LINZ

Friedrichstraße 4
Erdgeschoss


Top 63

Wohnnutzfläche 50,59 m²
Garten inkl. Terrasse 21,65 m²

20.10.2020

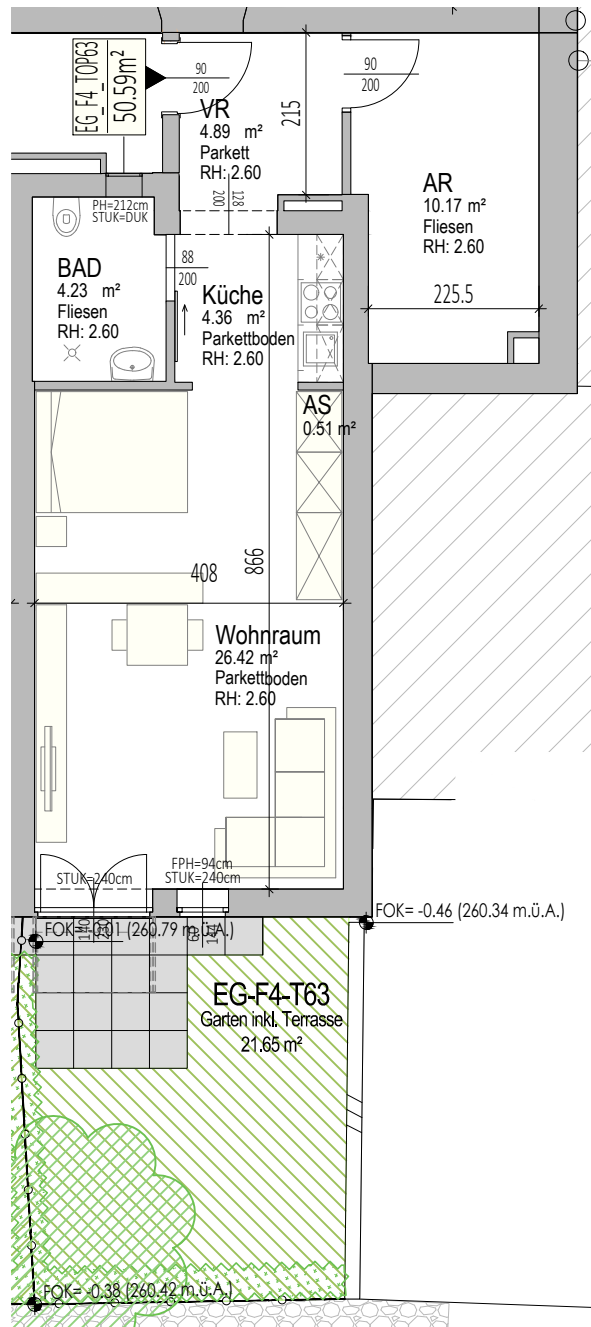

Die dargestellte Einrichtung bzw. Möblierung ist beispielhaft.
Maßangaben lt. Letztstand Einreichplanung (keine Naturmaße).

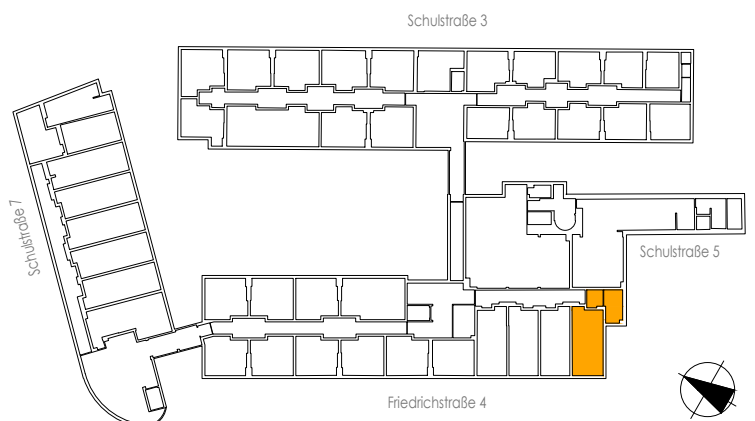

WOHNHAUS F4 LINZ


Schulstraße 3
Erdgeschoss

Top 1


Wohnnutzfläche

22,26 m²

20.10.2020

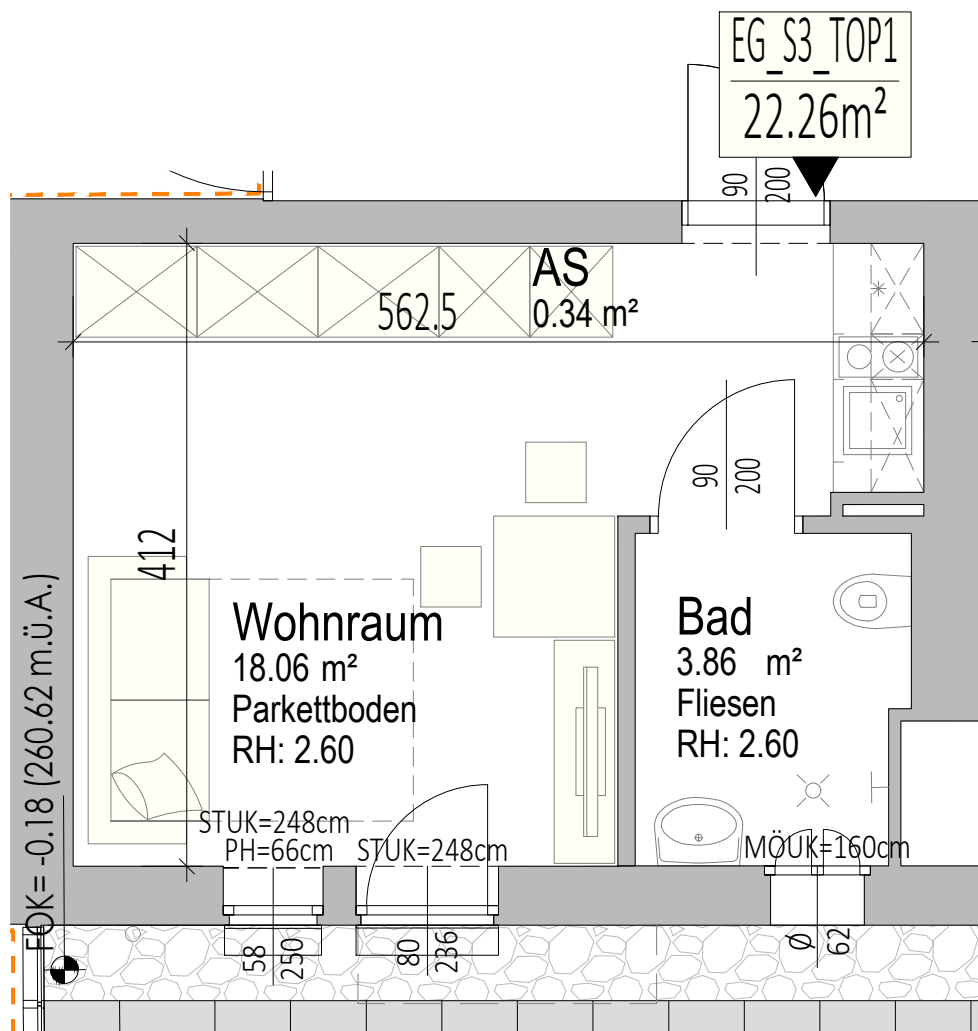

Schulstraße 3

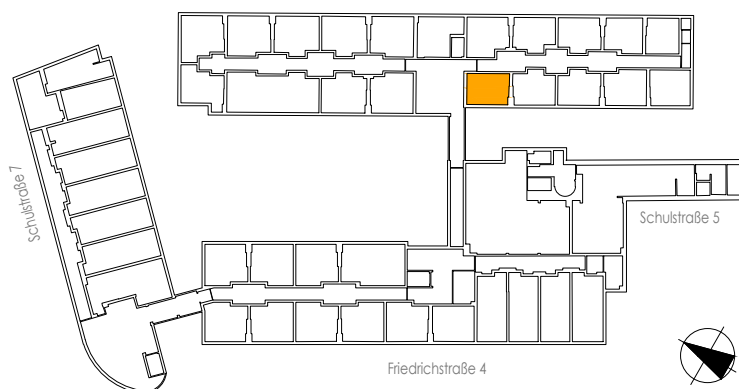

Die dargestellte Einrichtung bzw. Möblierung ist beispielhaft.
Maßangaben lt. Letztstand Einreichplanung (keine Naturmaße).



WOHNHAUS F4 LINZ


Schulstraße 3
Erdgeschoss

Top 2


Wohnnutzfläche

26,76 m²

20.10.2020

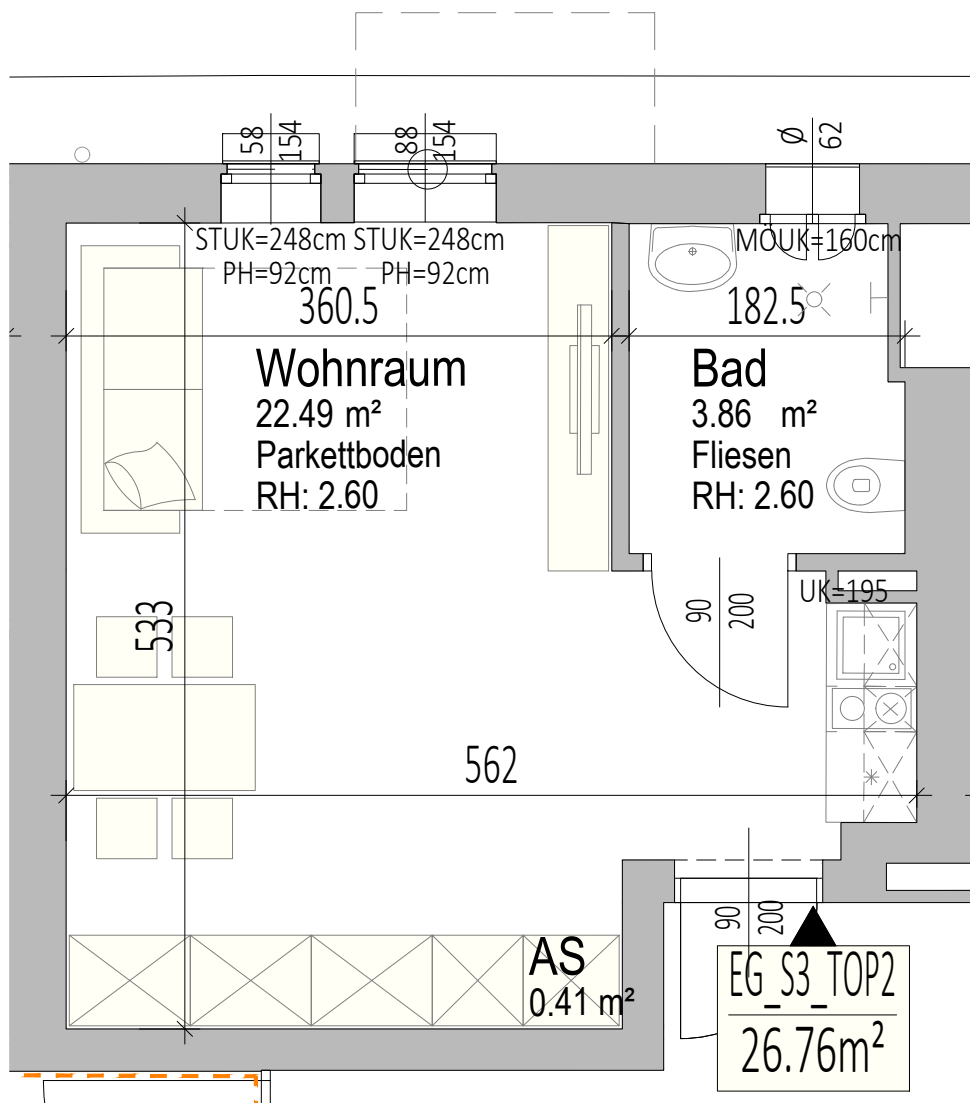

Schulstraße 3

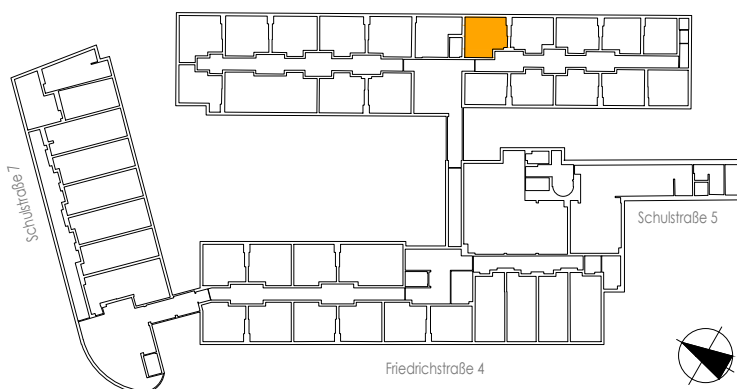

Die dargestellte Einrichtung bzw. Möblierung ist beispielhaft.
Maßangaben lt. Letztstand Einreichplanung (keine Naturmaße).

WOHNHAUS F4 LINZ


Schulstraße 3
Erdgeschoss

Top 3


Wohnnutzfläche

23,38 m²

20.10.2020

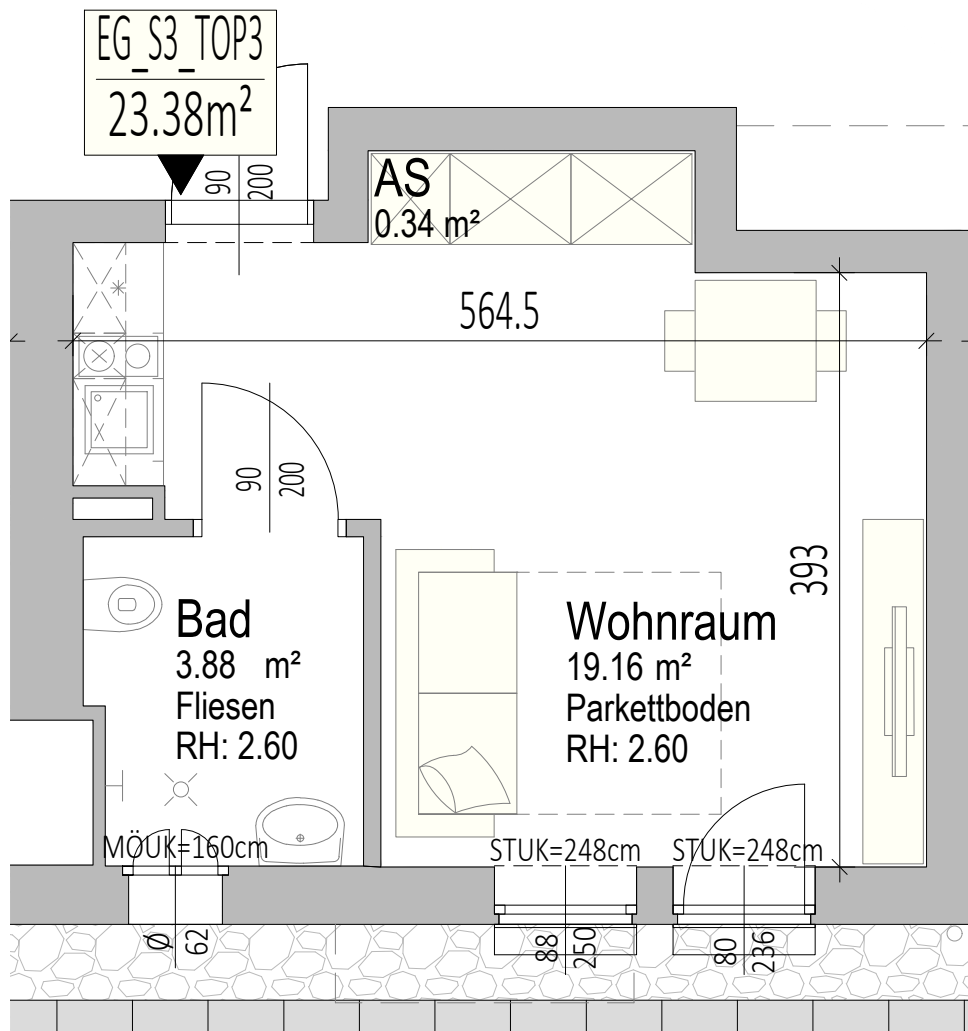

Schulstraße 3

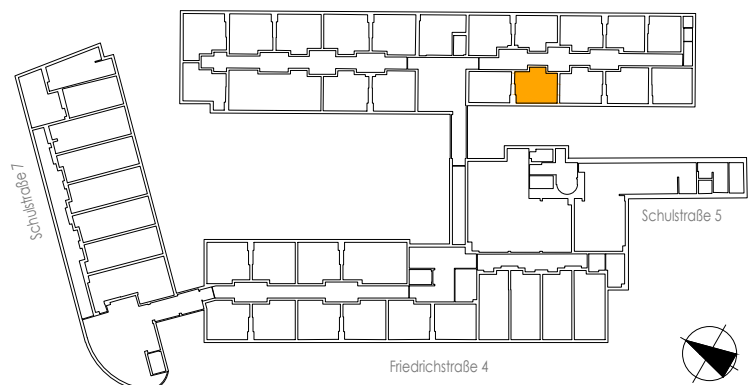

Die dargestellte Einrichtung bzw. Möblierung ist beispielhaft.
Maßangaben lt. Letztstand Einreichplanung (keine Naturmaße).



WOHNHAUS F4 LINZ


Schulstraße 3
Erdgeschoss

Top 4


Wohnnutzfläche

22,95 m²

20.10.2020

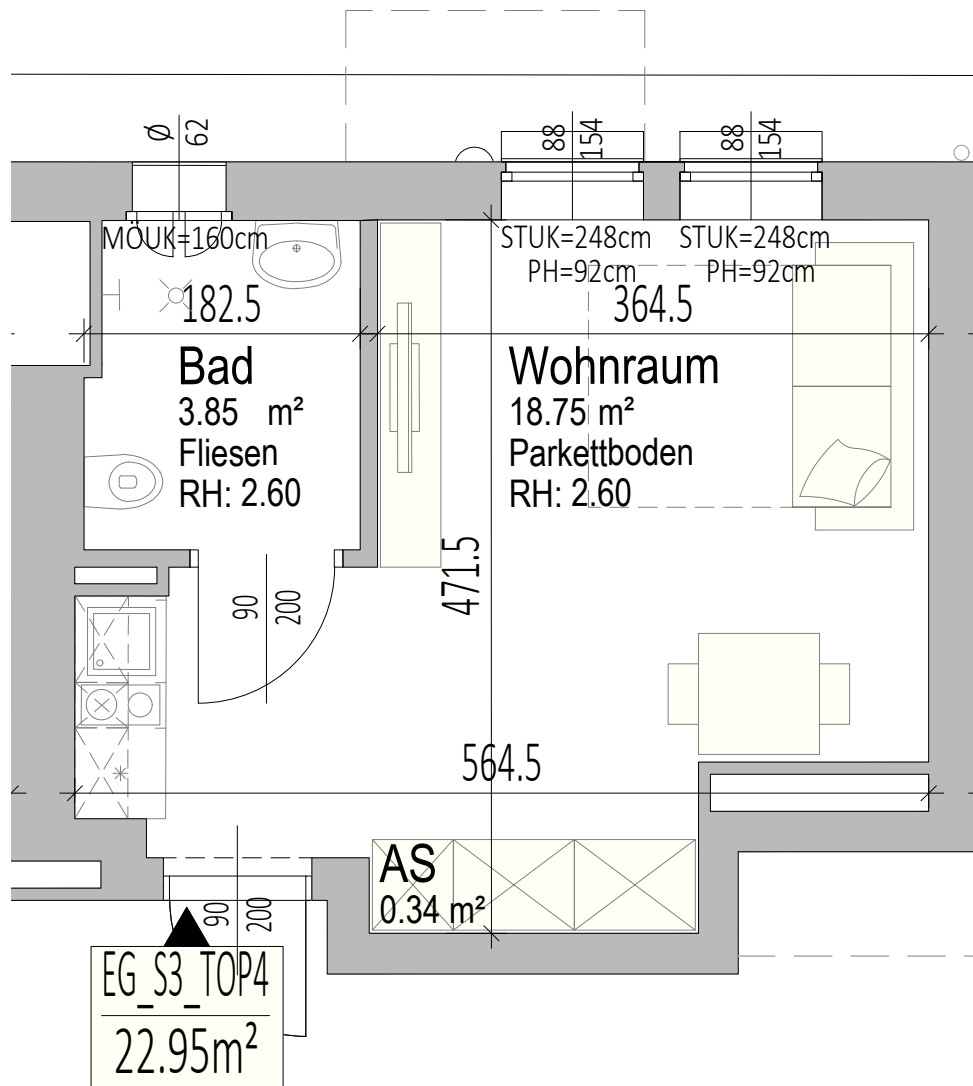

Die dargestellte Einrichtung bzw. Möblierung ist beispielhaft.
Maßangaben lt. Letztstand Einreichplanung (keine Naturmaße).

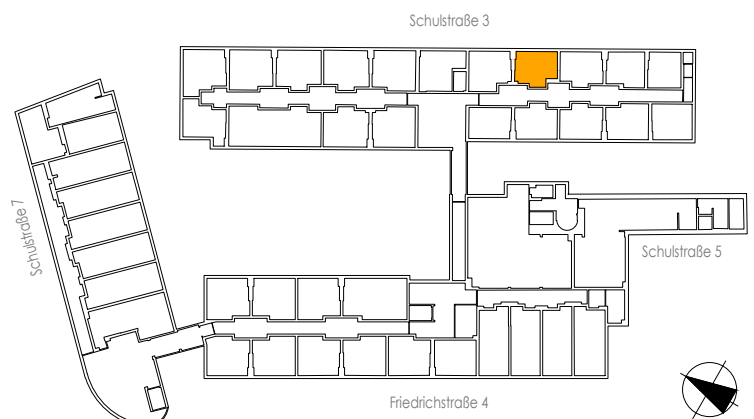

WOHNHAUS F4 LINZ


Schulstraße 3
Erdgeschoss

Top 5


Wohnnutzfläche

23,71 m²

20.10.2020

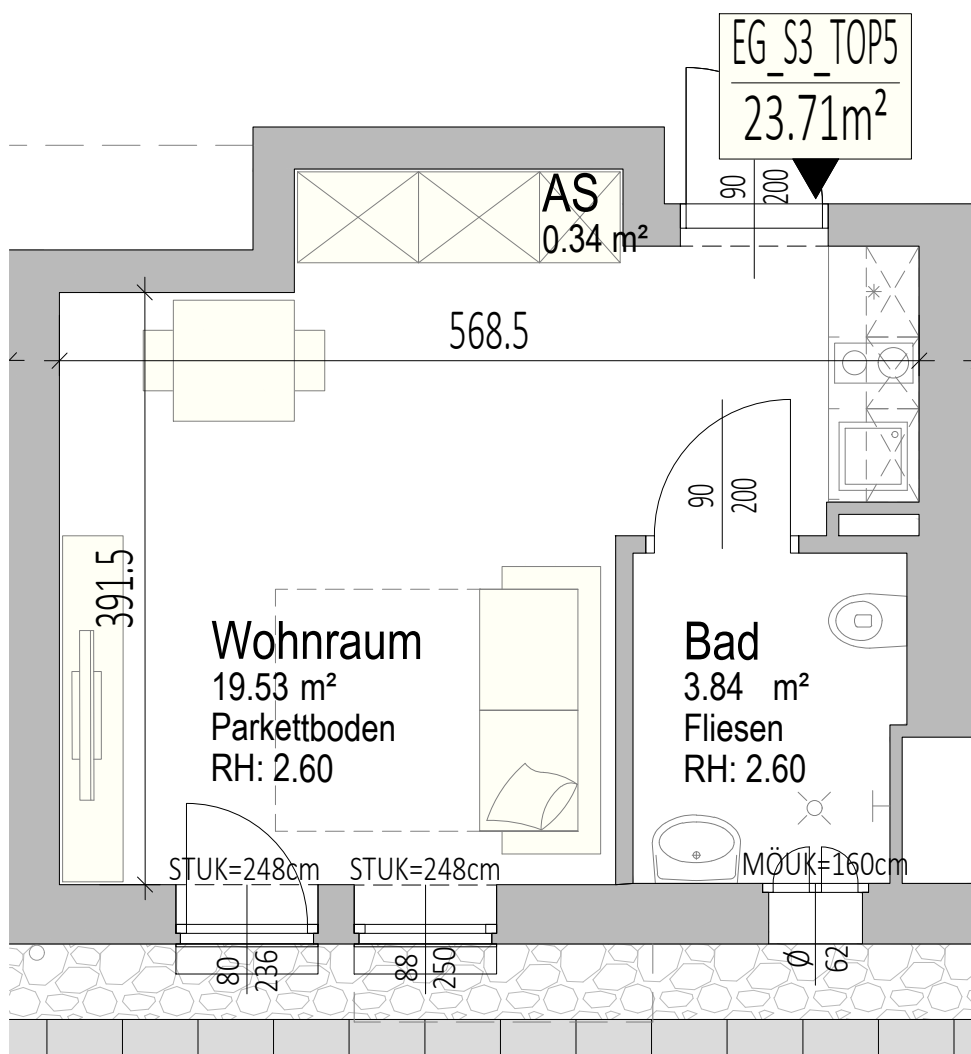

Die dargestellte Einrichtung bzw. Möblierung ist beispielhaft.
Maßangaben lt. Letztstand Einreichplanung (keine Naturmaße).

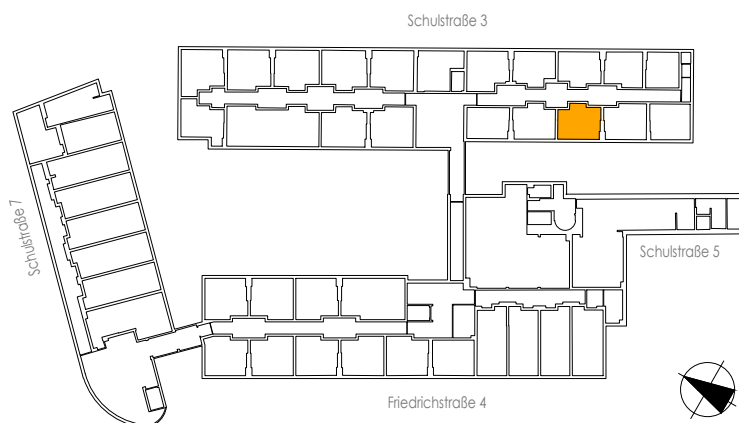

Die dargestellte Einrichtung bzw. Möblierung ist beispielhaft.
Maßangaben lt. Letztstand Einreichplanung (keine Naturmaße).



WOHNHAUS F4 LINZ


Schulstraße 3
Erdgeschoss

Top 7


Wohnnutzfläche

24,80 m²

20.10.2020

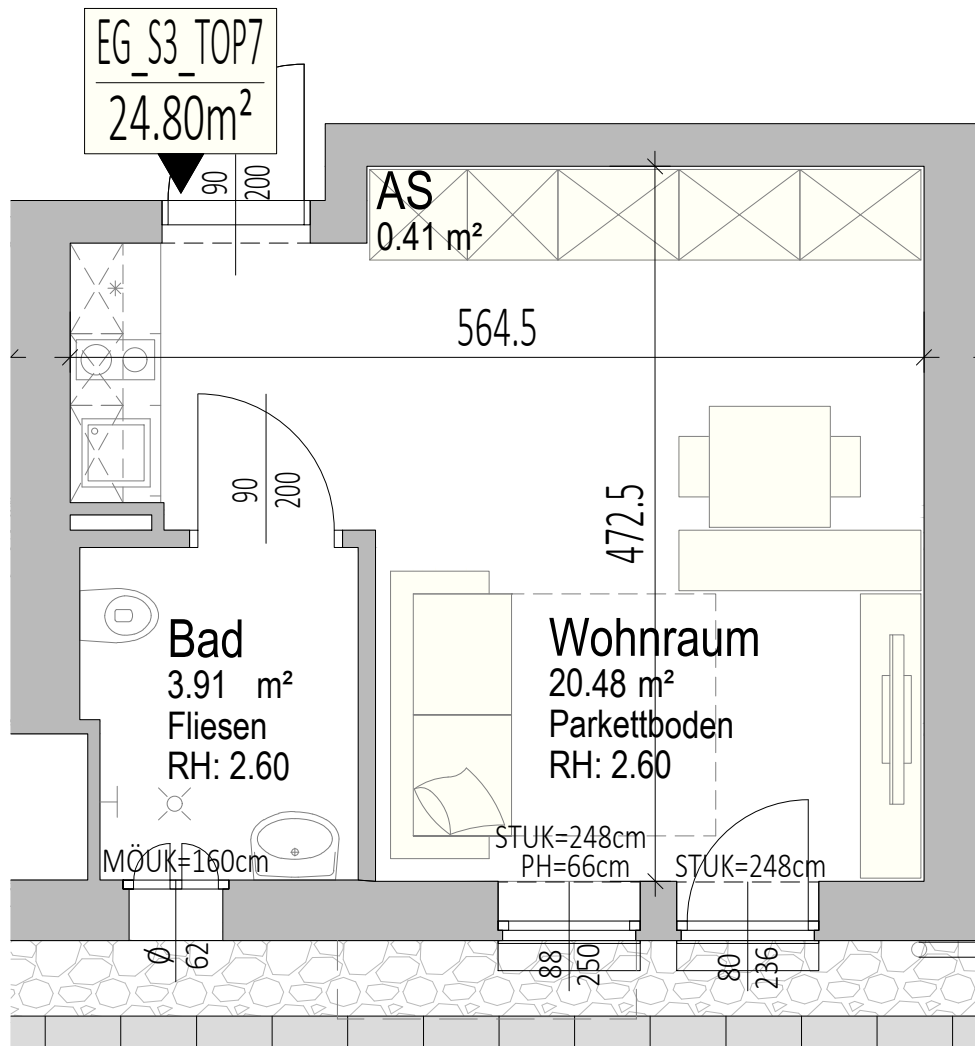

Schulstraße 3

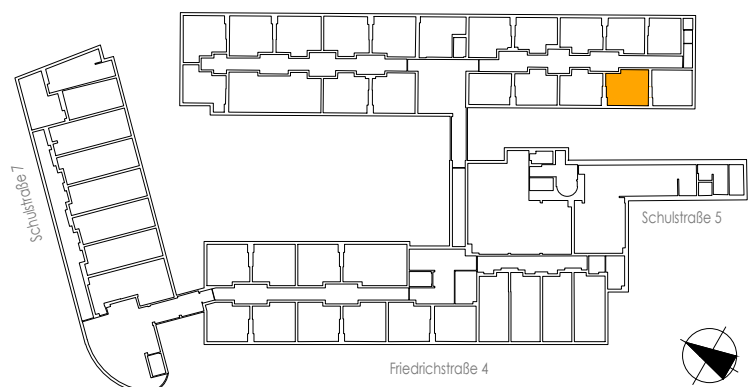

Die dargestellte Einrichtung bzw. Möblierung ist beispielhaft.
Maßangaben lt. Letztstand Einreichplanung (keine Naturmaße).



WOHNHAUS F4 LINZ


Schulstraße 3
Erdgeschoss

Top 8


Wohnnutzfläche

21,90 m²

20.10.2020

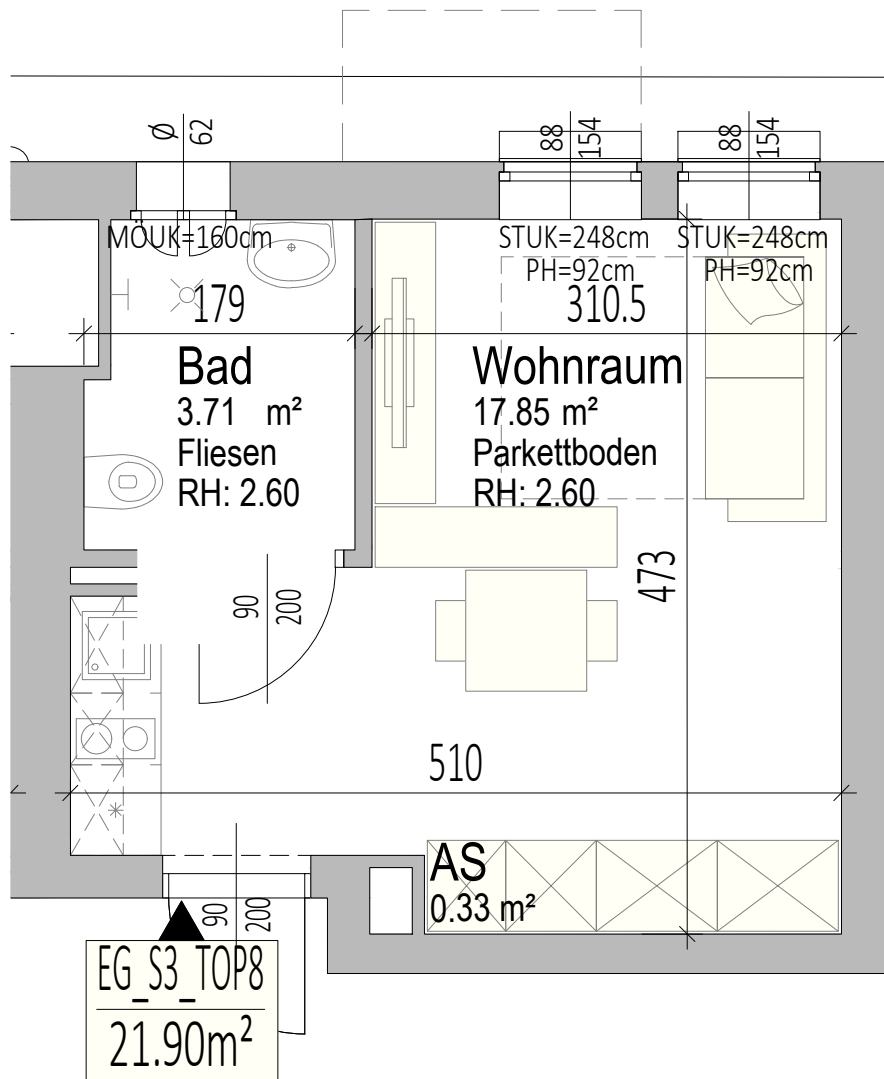

Die dargestellte Einrichtung bzw. Möblierung ist beispielhaft.
Maßangaben lt. Letztstand Einreichplanung (keine Naturmaße).

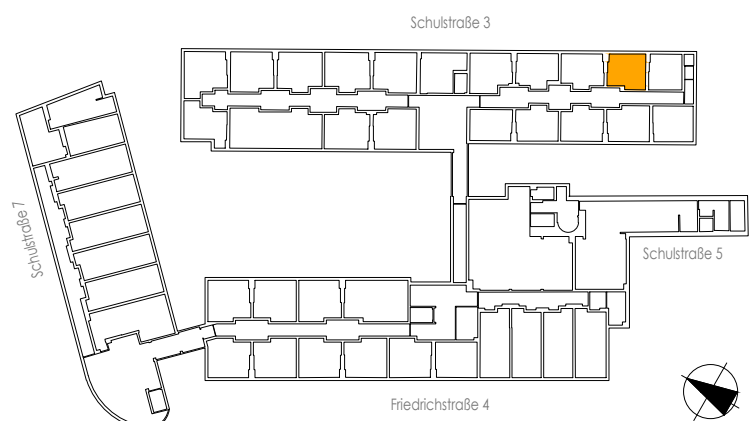

WOHNHAUS F4 LINZ


Schulstraße 3
Erdgeschoss

Top 9


Wohnnutzfläche

24,51 m²

20.10.2020

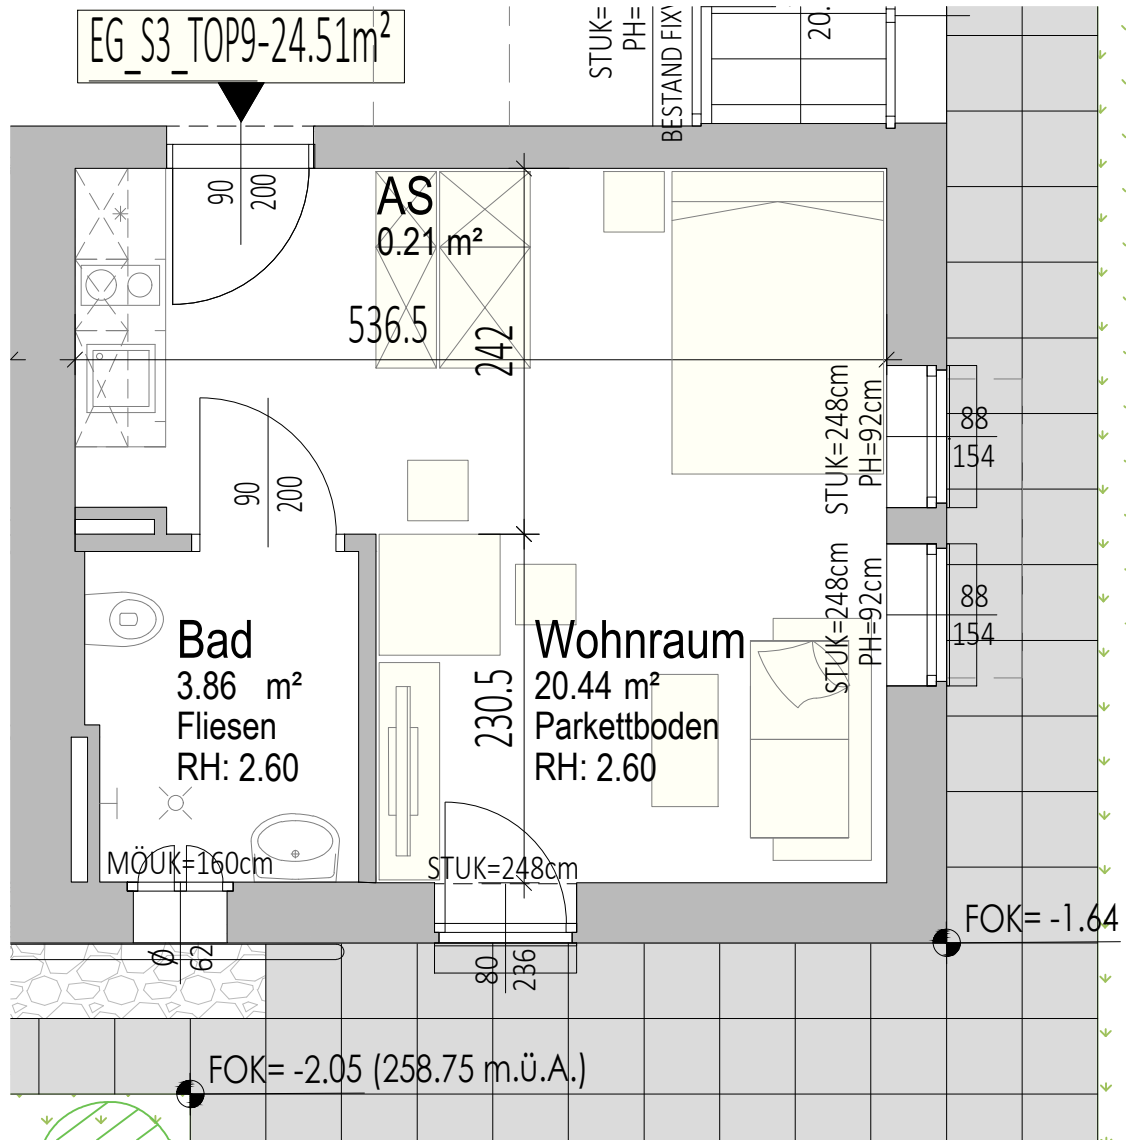

Schulstraße 3

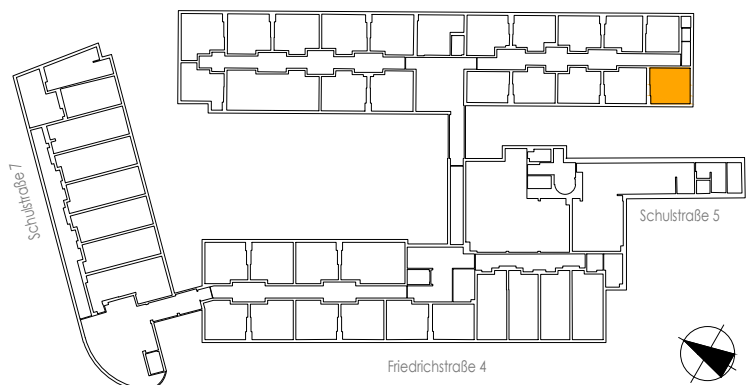

0 1 2 3m

Die dargestellte Einrichtung bzw. Möblierung ist beispielhaft.
Maßangaben lt. Letztstand Einreichplanung (keine Naturmaße).



WOHNHAUS F4 LINZ


Schulstraße 3
Erdgeschoss

Top 10


Wohnnutzfläche

19,93 m²

20.10.2020

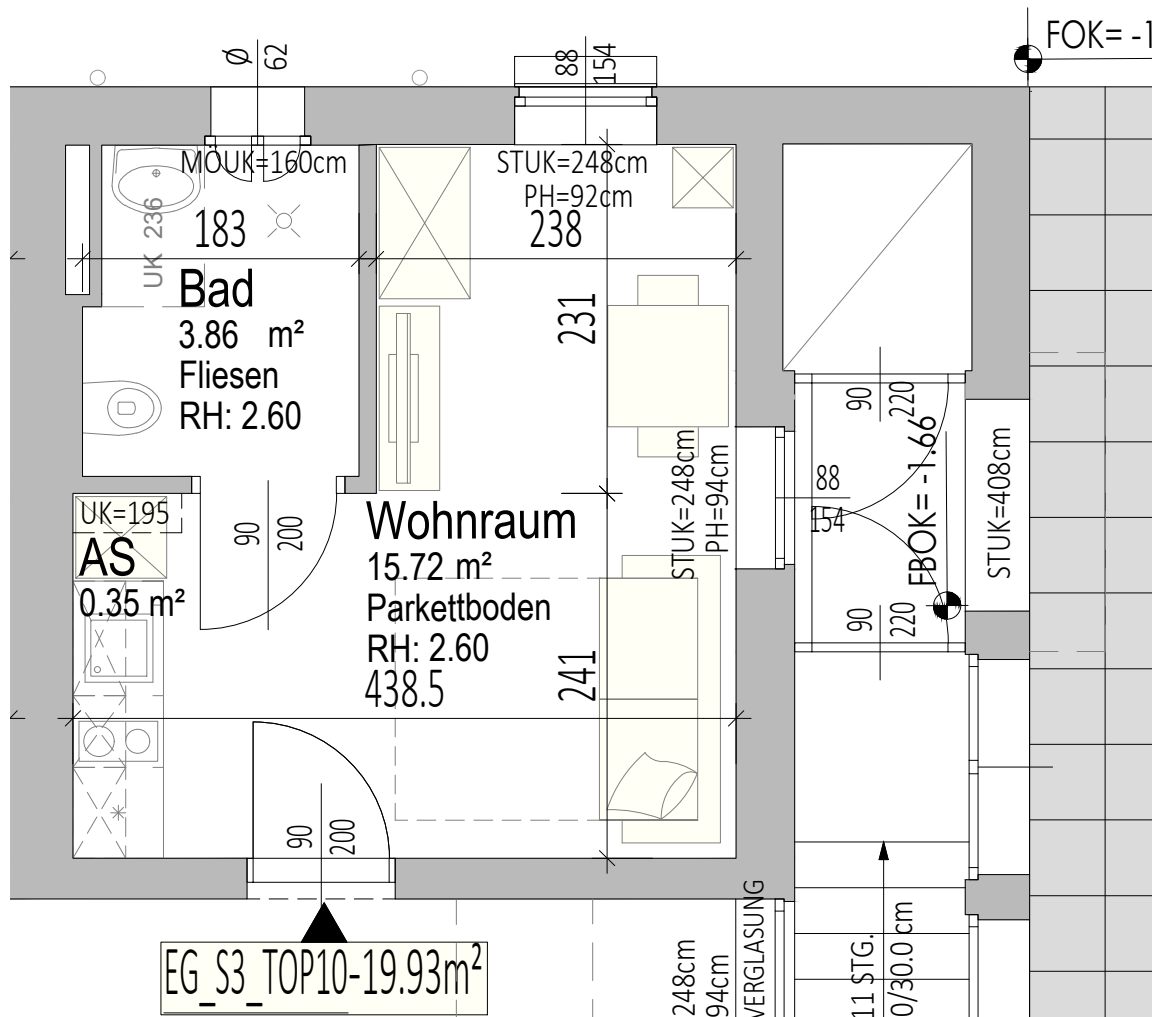

Schulstraße 3

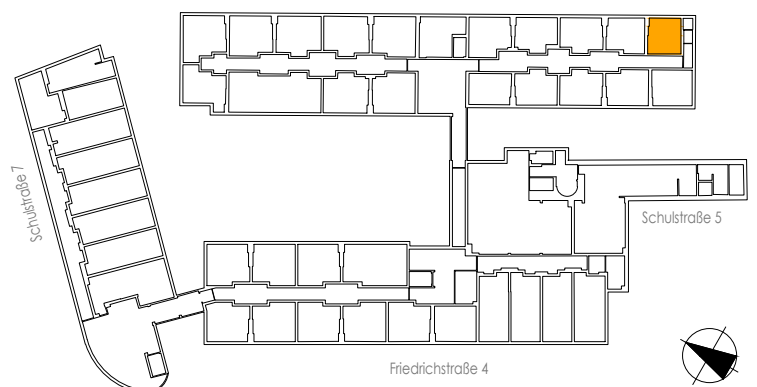

0 1 2 3m

Die dargestellte Einrichtung bzw. Möblierung ist beispielhaft.
Maßangaben lt. Letztstand Einreichplanung (keine Naturmaße).



WOHNHAUS F4 LINZ


Schulstraße 3
Erdgeschoss

Top 11

Wohnnutzfläche

26,61 m²


20.10.2020

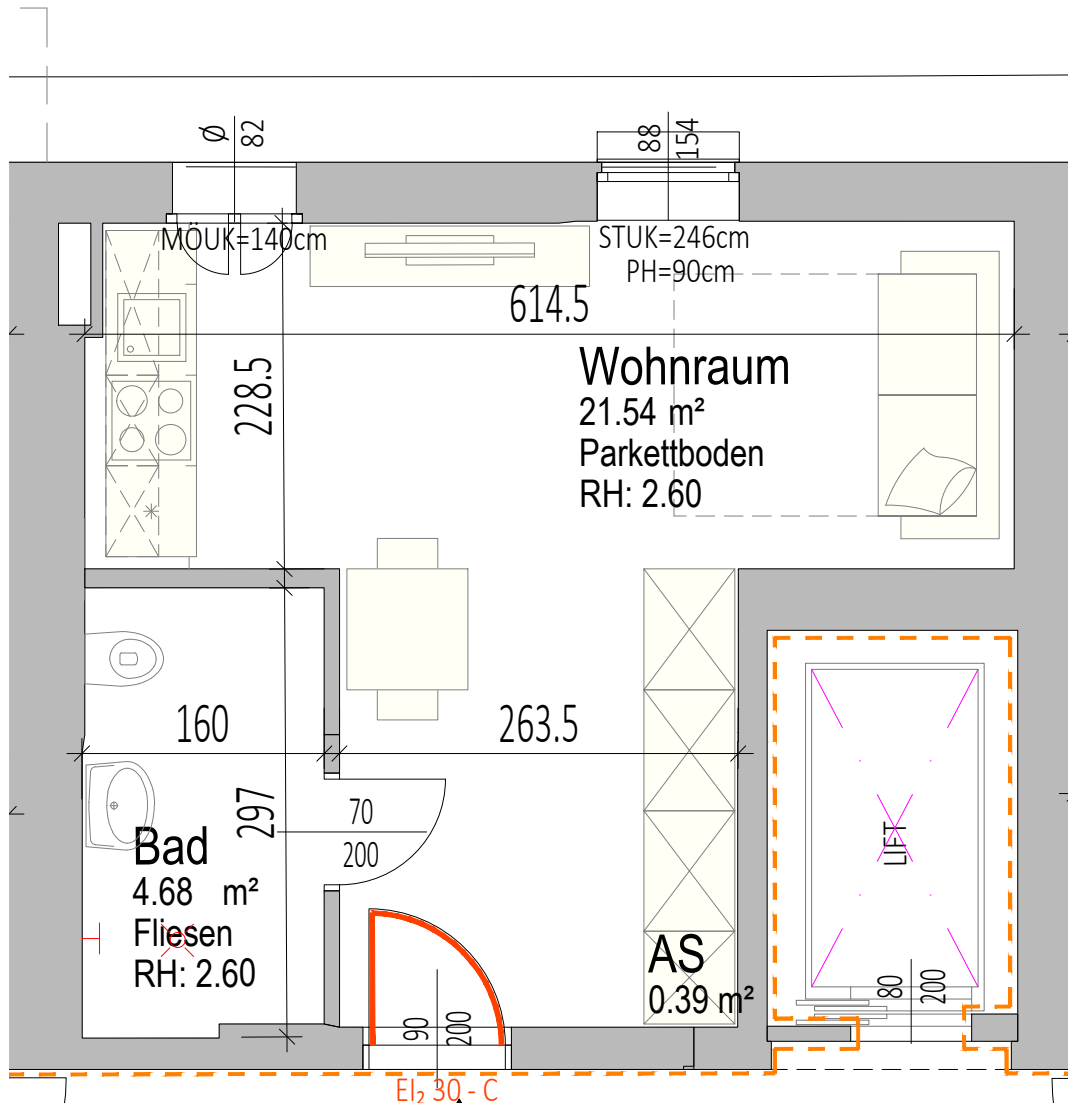

EG_S3_TOP11
26.61m²



Die dargestellte Einrichtung bzw. Möblierung ist beispielhaft.
Maßangaben lt. Letztstand Einreichplanung (keine Naturmaße).

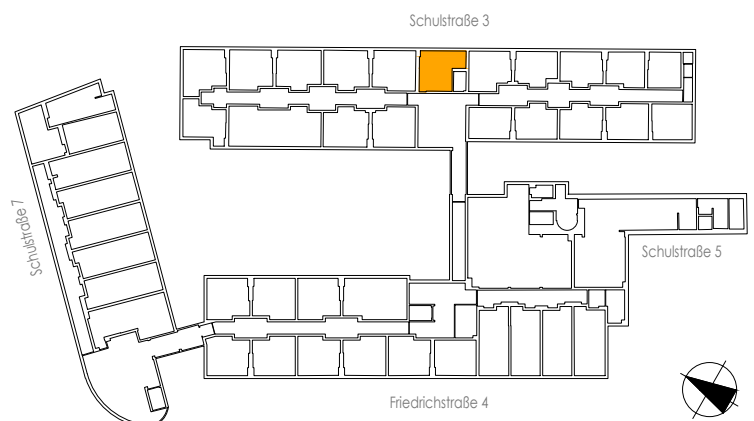


WOHNHAUS F4 LINZ

Schulstraße 3
Erdgeschoss


Top 12

Wohnnutzfläche 28,34 m²
Garten inkl. Terrasse 26,72 m²

20.10.2020

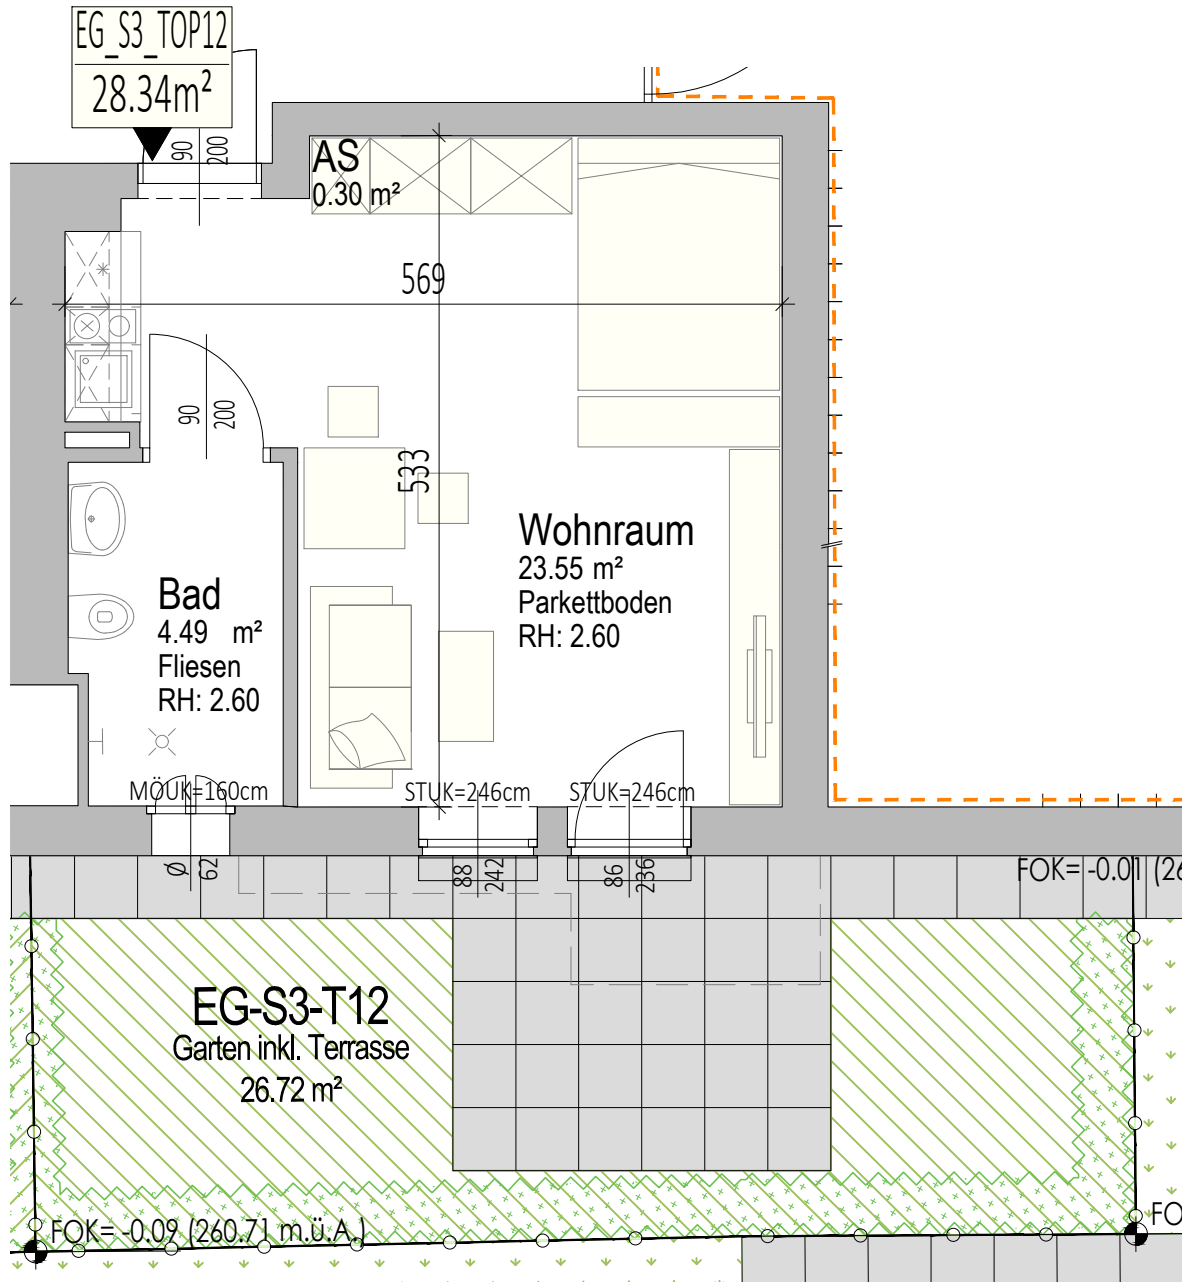

Schulstraße 3

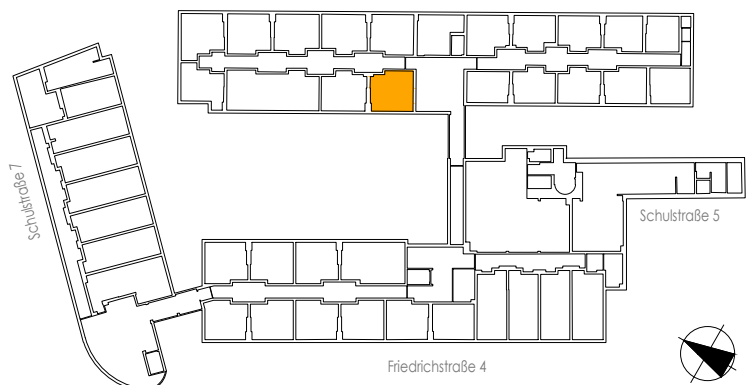

0 1 2 3m

Die dargestellte Einrichtung bzw. Möblierung ist beispielhaft.
Maßangaben lt. Letztstand Einreichplanung (keine Naturmaße).



WOHNHAUS F4 LINZ


Schulstraße 3
Erdgeschoss

Top 13


Wohnnutzfläche

28,56 m²

20.10.2020

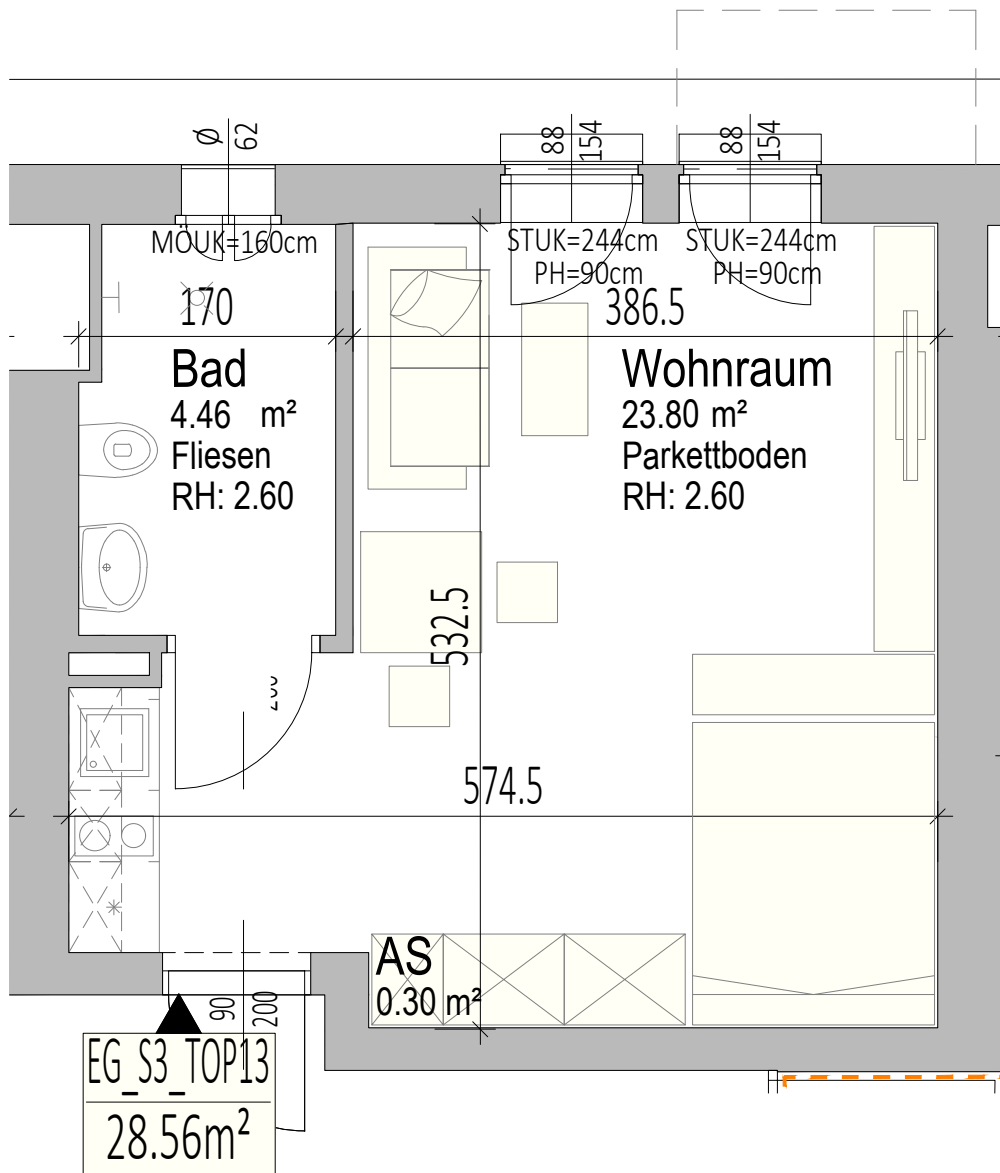

Die dargestellte Einrichtung bzw. Möblierung ist beispielhaft.
Maßangaben lt. Letztstand Einreichplanung (keine Naturmaße).

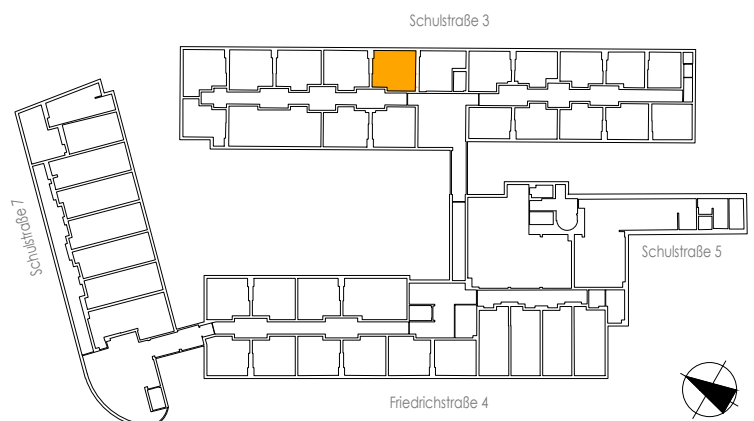


WOHNHAUS F4 LINZ

Schulstraße 3
Erdgeschoss


Top 14

Wohnnutzfläche 28,34 m²
Garten inkl. Terrasse 20,49 m²

20.10.2020

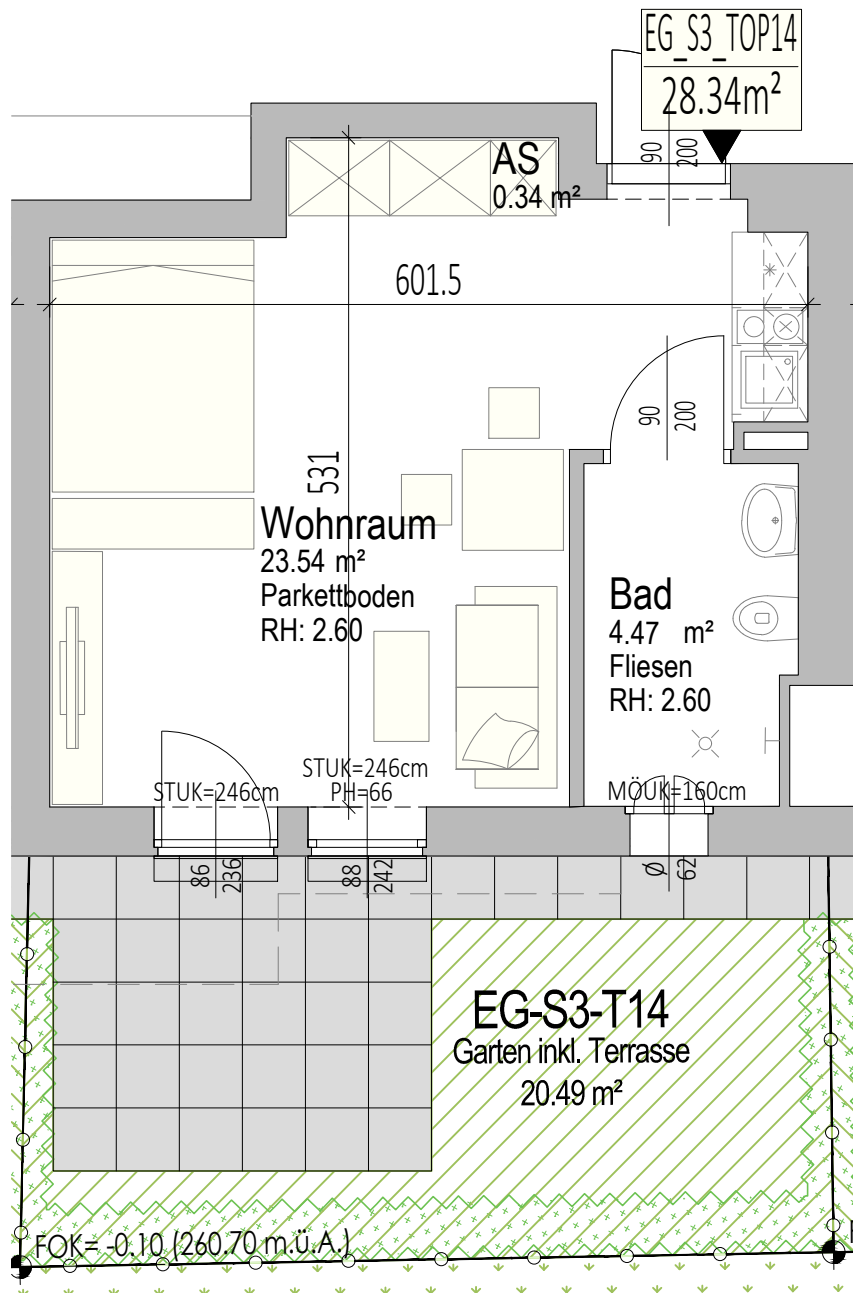

Schulstraße 3


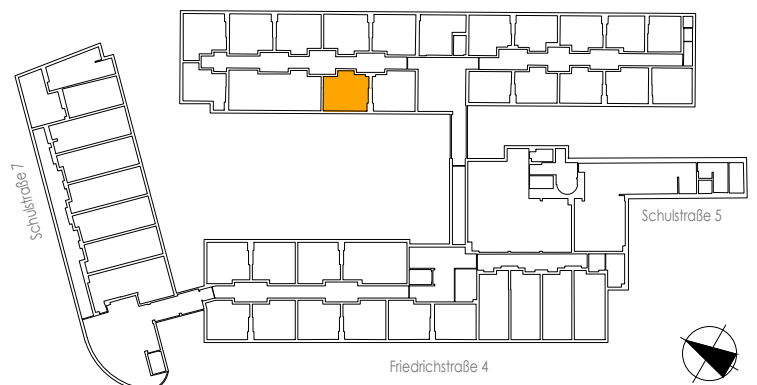


0 1 2 3m

Die dargestellte Einrichtung bzw. Möblierung ist beispielhaft.
Maßangaben lt. Letztstand Einreichplanung (keine Naturmaße).



20.10.2020

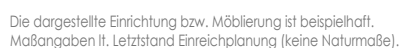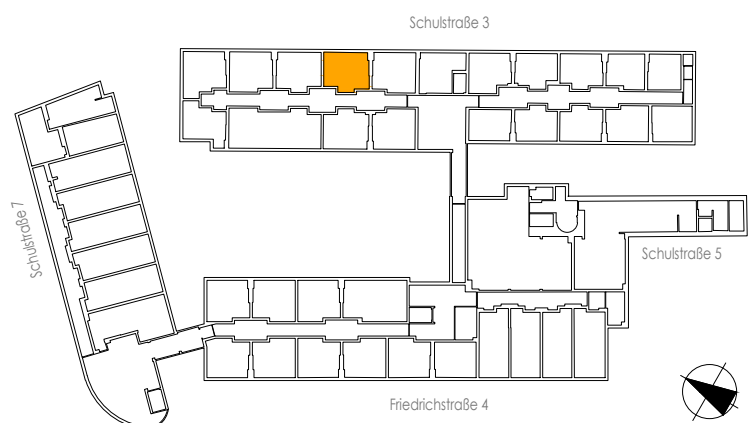

WOHNHAUS F4 LINZ


Schulstraße 3
Erdgeschoss

Top 17


Wohnnutzfläche

28,19 m²

20.10.2020

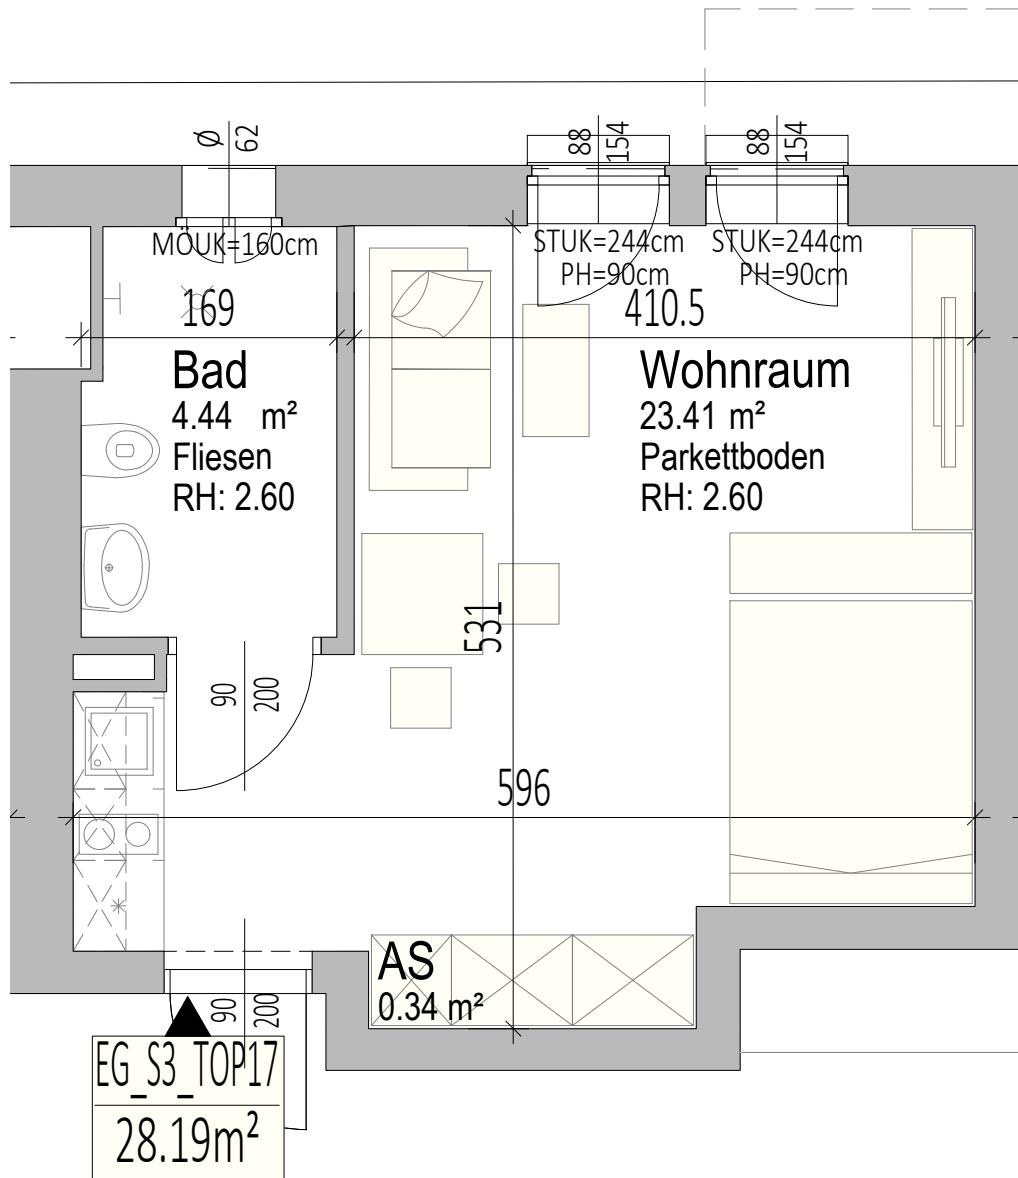

Die dargestellte Einrichtung bzw. Möblierung ist beispielhaft.
Maßangaben lt. Letztstand Einreichplanung (keine Naturmaße).

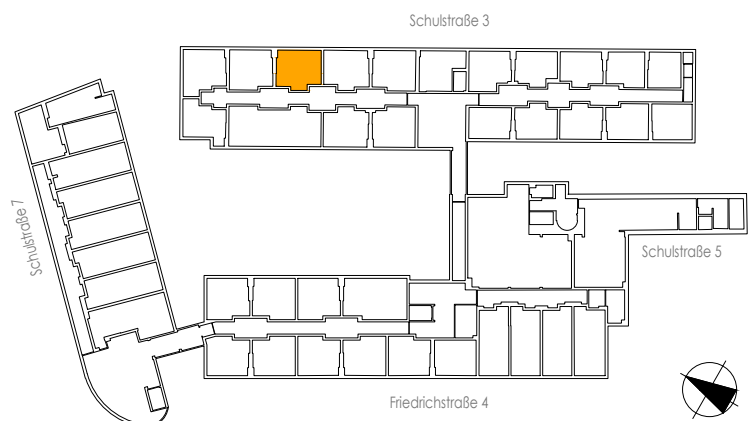


WOHNHAUS F4 LINZ

Schulstraße 3
Erdgeschoss


Top 18

Wohnnutzfläche 56,41 m²
Garten inkl. Terrasse 48,69 m²

20.10.2020

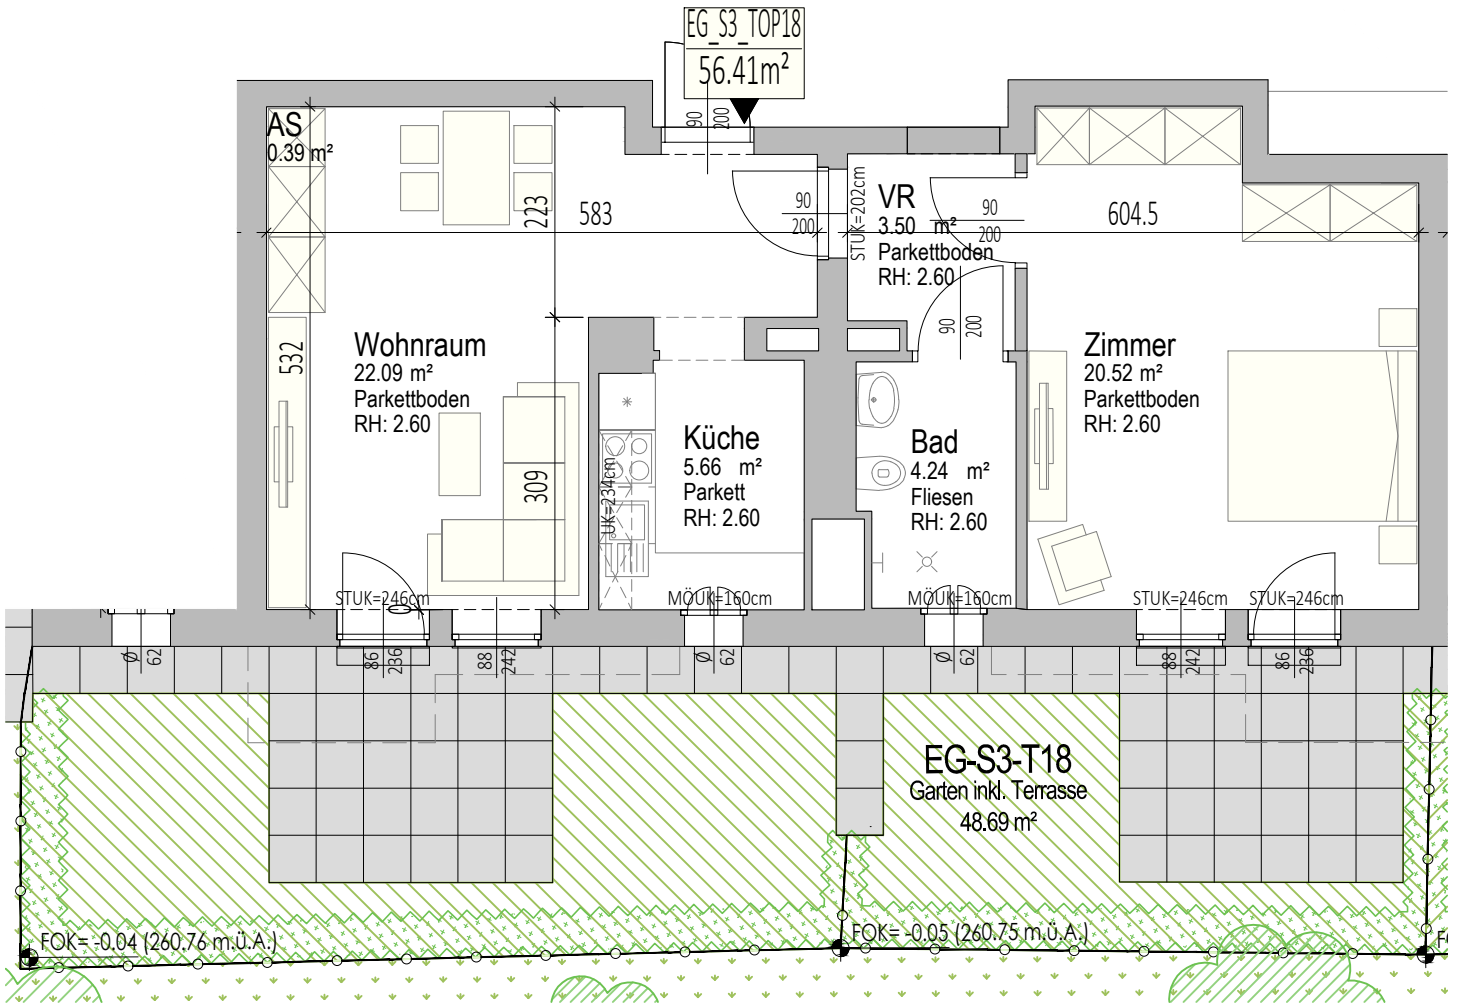

Schulstraße 3

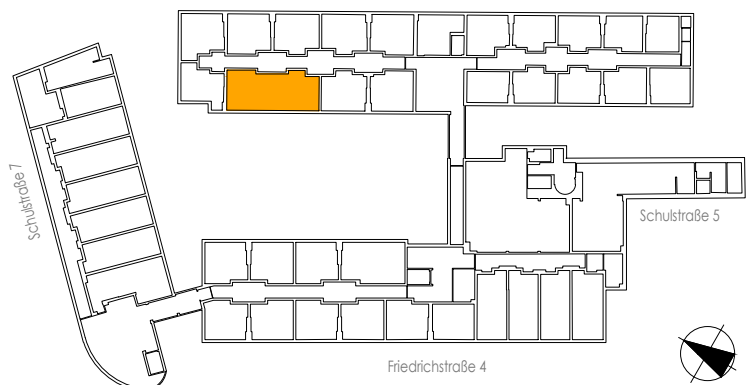

0 1 2 3 4 5m

Die dargestellte Einrichtung bzw. Möblierung ist beispielhaft.
Maßangaben lt. Letztstand Einreichplanung (keine Naturmaße).



WOHNHAUS F4 LINZ


Schulstraße 3
Erdgeschoss

Top 19


Wohnnutzfläche

28,53 m²

20.10.2020

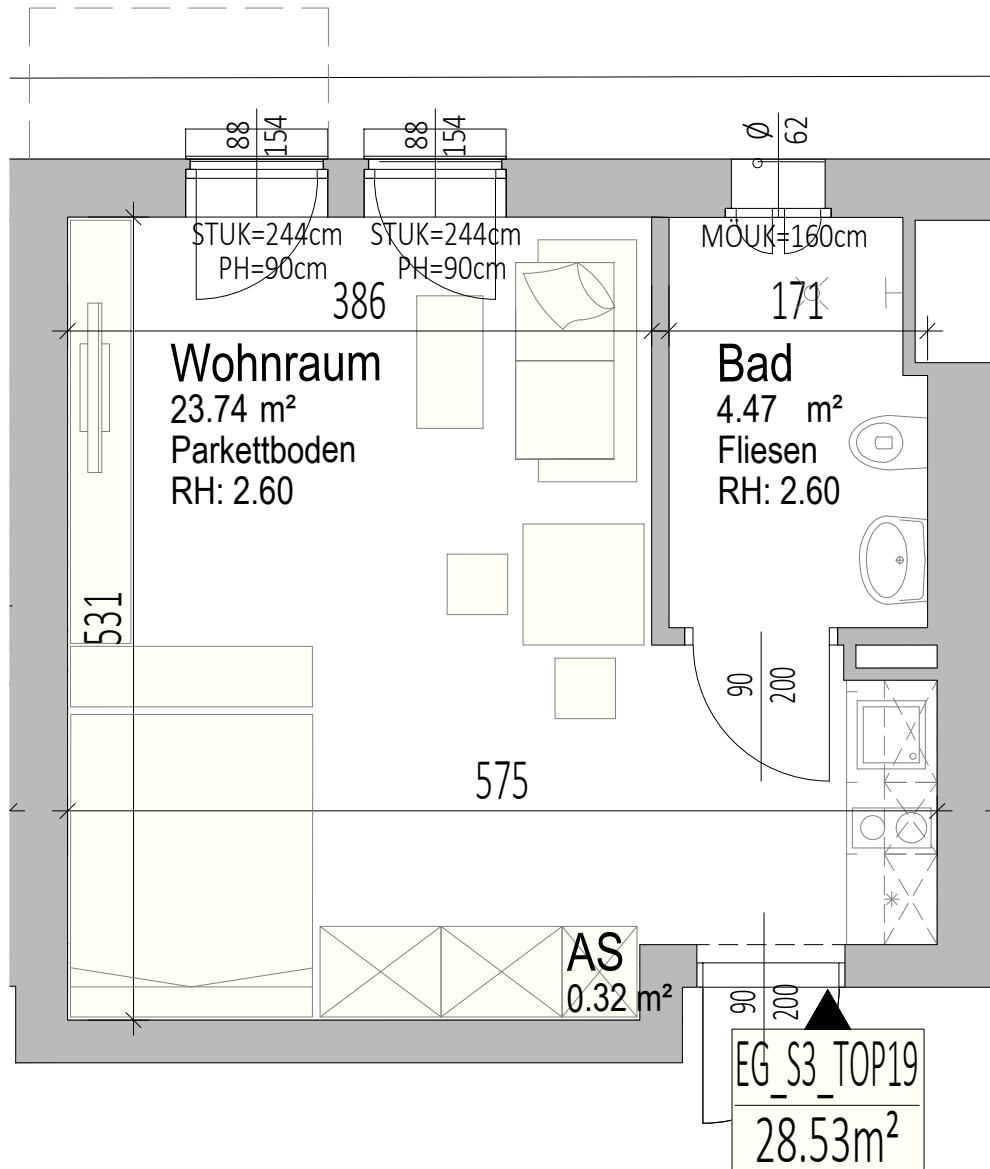

Die dargestellte Einrichtung bzw. Möblierung ist beispielhaft.
Maßangaben lt. Letztstand Einreichplanung (keine Naturmaße).

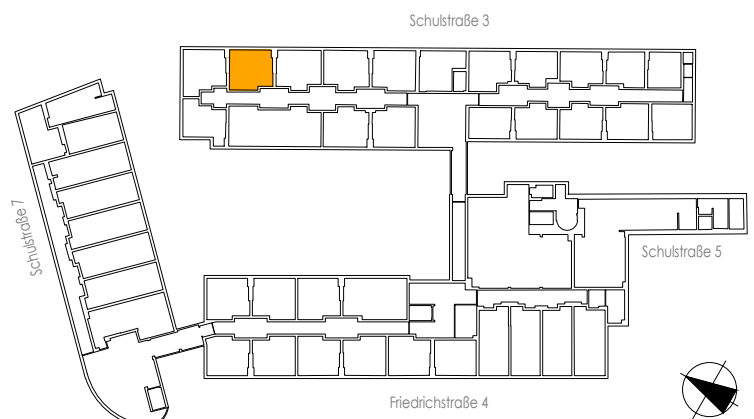

WOHNHAUS F4 LINZ


Schulstraße 3
Erdgeschoss

Top 20


Wohnnutzfläche
Terrasse

25,76 m²
7,92 m²

20.10.2020

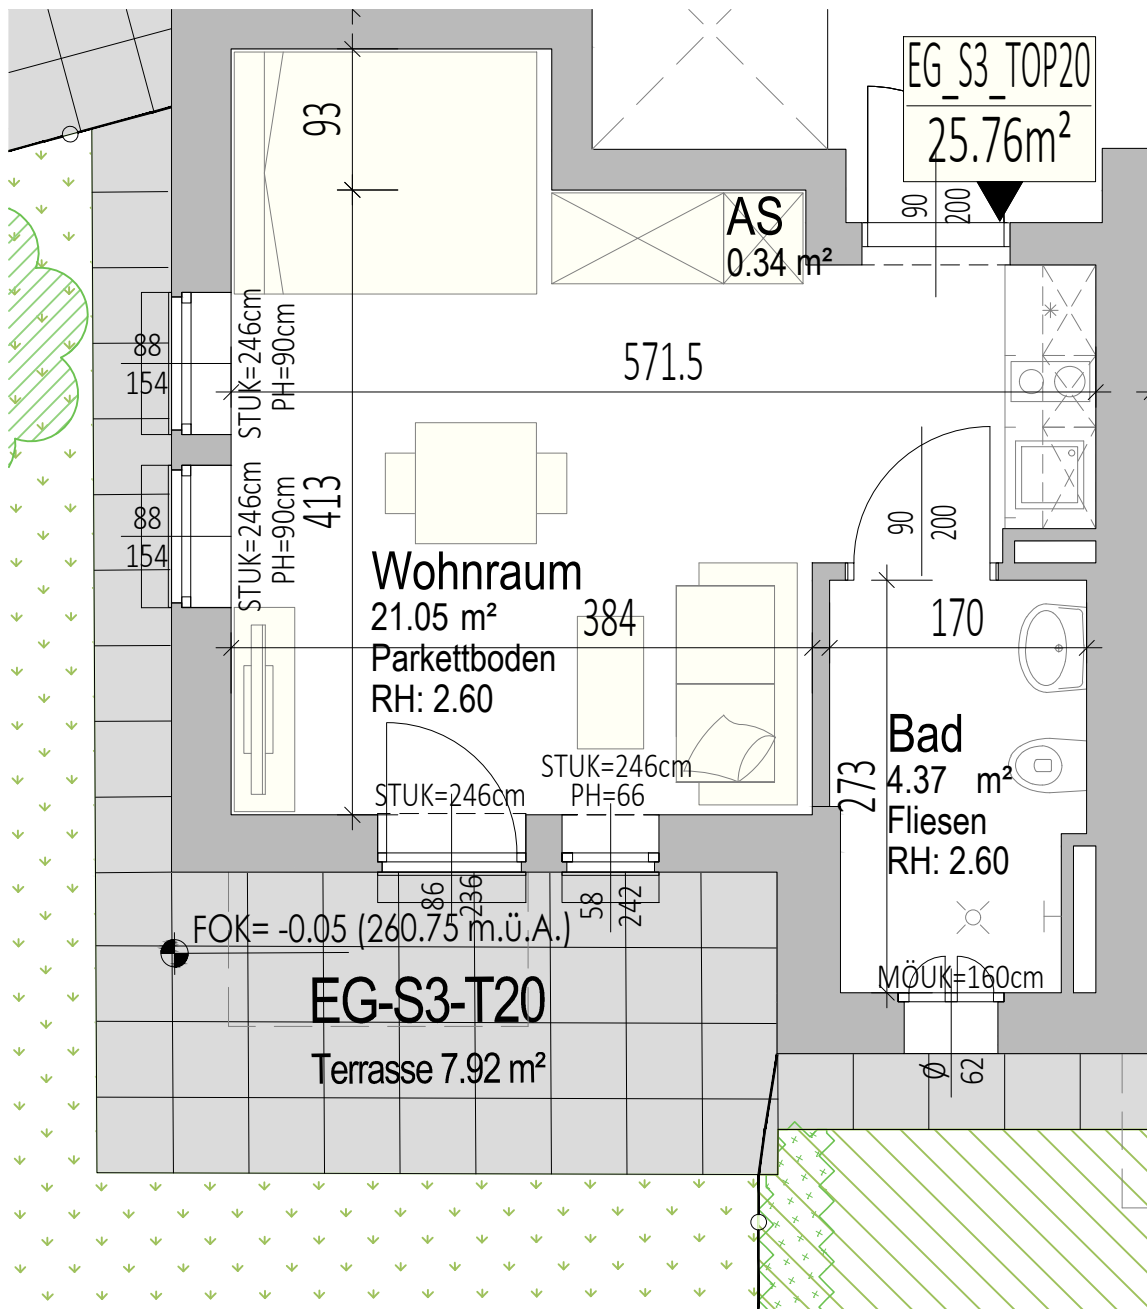

Schulstraße 3

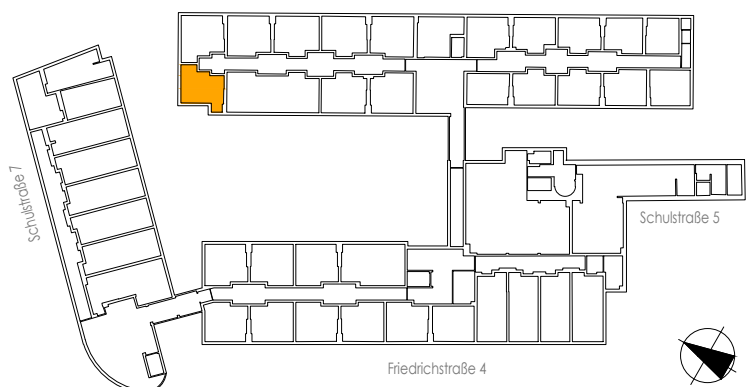

0 1 2 3m

Die dargestellte Einrichtung bzw. Möblierung ist beispielhaft.
Maßangaben lt. Letztstand Einreichplanung (keine Naturmaße).



WOHNHAUS F4 LINZ


Schulstraße 3
Erdgeschoss

Top 21


Wohnnutzfläche

30,22 m²

20.10.2020

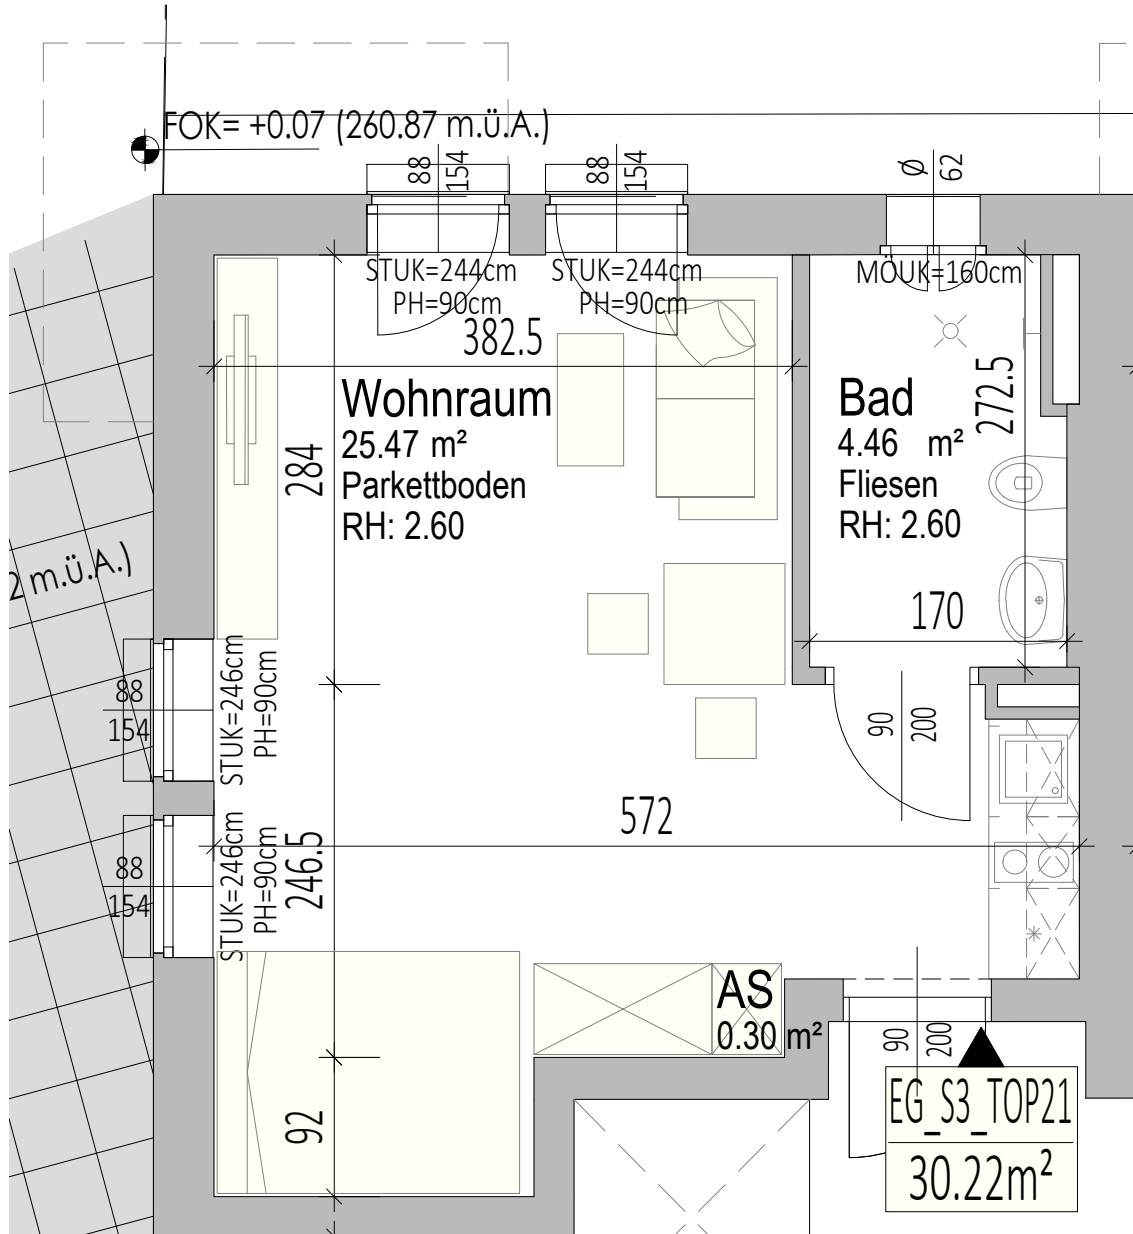

Schulstraße 3

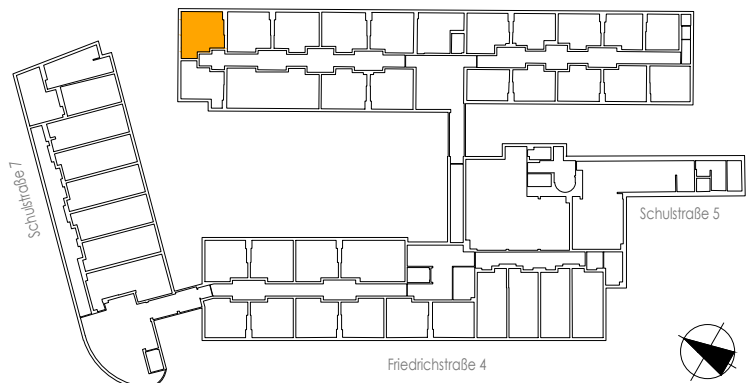

0 1 2 3m

Die dargestellte Einrichtung bzw. Möblierung ist beispielhaft.
Maßangaben lt. Letztstand Einreichplanung (keine Naturmaße).




Schulstraße 7
Erdgeschoss

Top 1

47,56 m²

20.10.2020

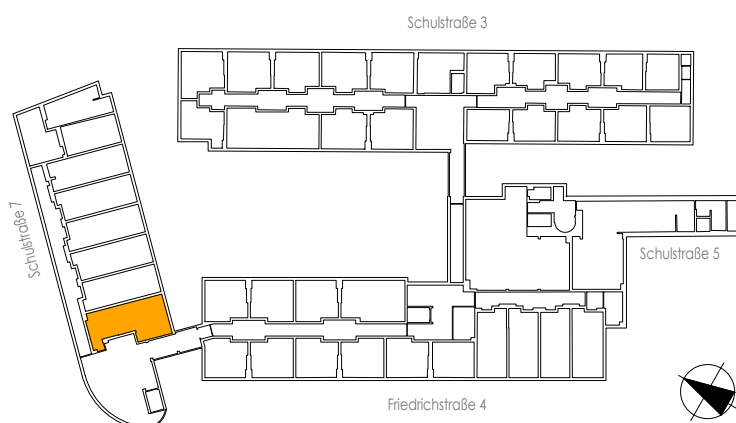

Die dargestellte Einrichtung bzw. Möblierung ist beispielhaft.
Maßangaben lt. Letztstand Einreichplanung (keine Naturmaße).


WOHNHAUS F4 LINZ

Schulstraße 7
Erdgeschoss


Top 2

Wohnnutzfläche 37,24 m²
Garten inkl. Terrasse 13,53 m²

20.10.2020

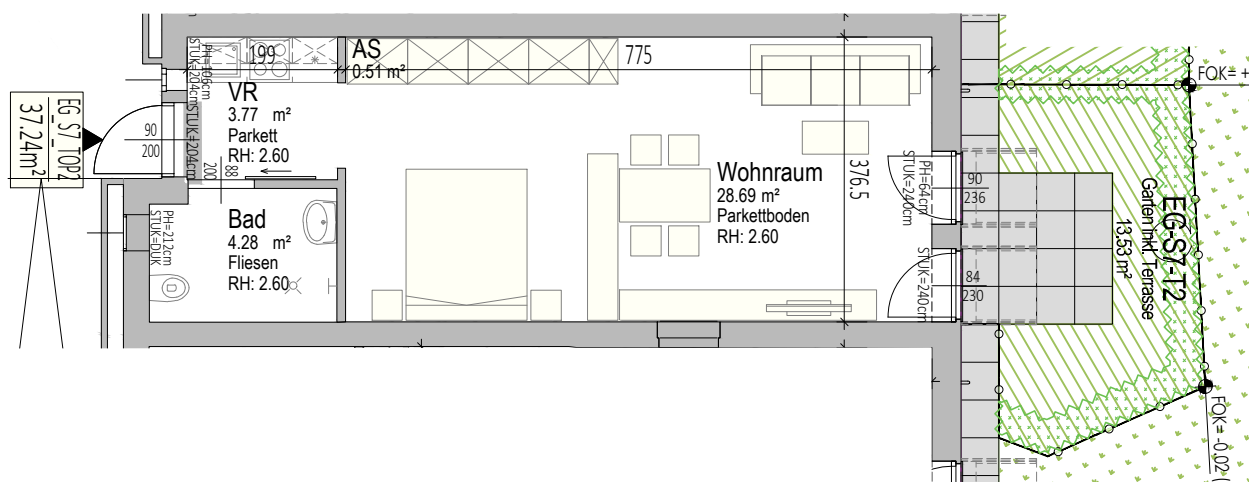

Die dargestellte Einrichtung bzw. Möblierung ist beispielhaft.
Maßangaben lt. Letztstand Einreichplanung (keine Naturmaße).

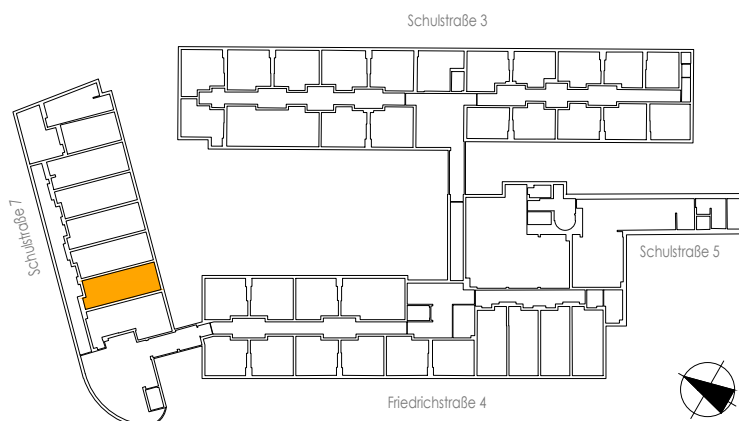


WOHNHAUS F4 LINZ

Schulstraße 7
Erdgeschoss


Top 3

Wohnnutzfläche 37,47 m²
Garten inkl. Terrasse 12,22 m²

20.10.2020

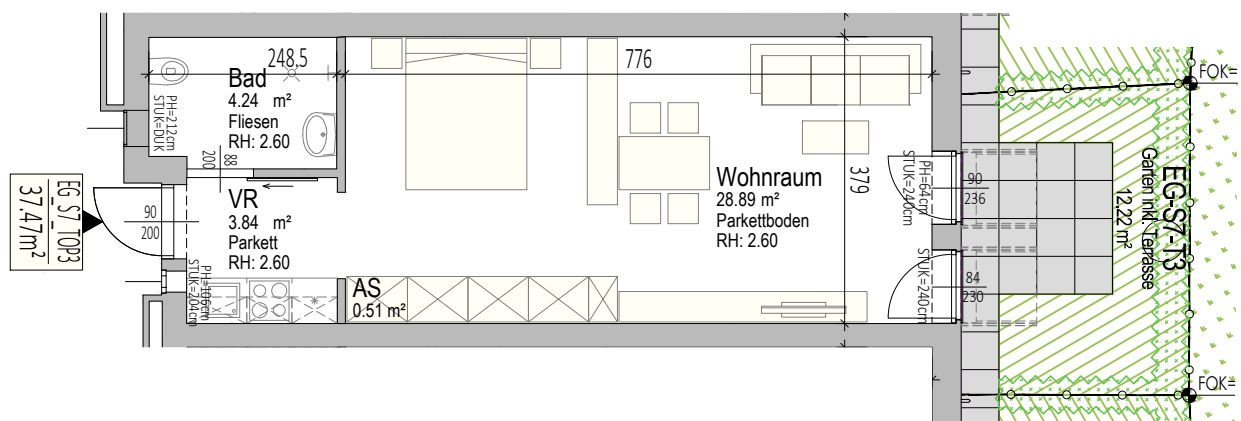

Die dargestellte Einrichtung bzw. Möblierung ist beispielhaft.
Maßangaben lt. Letztstand Einreichplanung (keine Naturmaße).

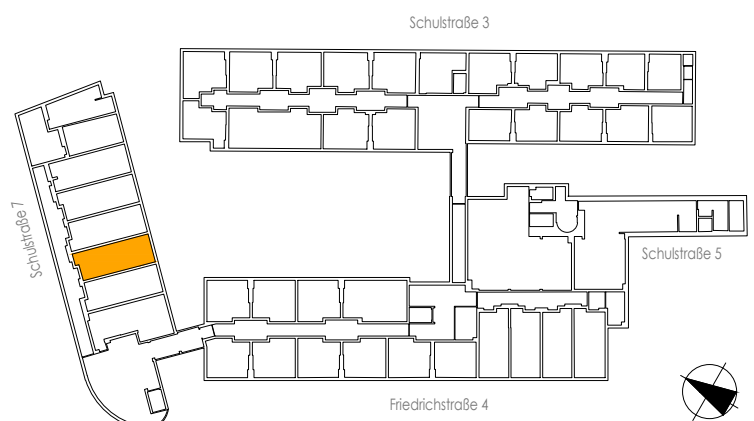


WOHNHAUS F4 LINZ

Schulstraße 7
Erdgeschoss


Top 4

Wohnnutzfläche 37,39 m²
Garten inkl. Terrasse 12,61 m²

20.10.2020

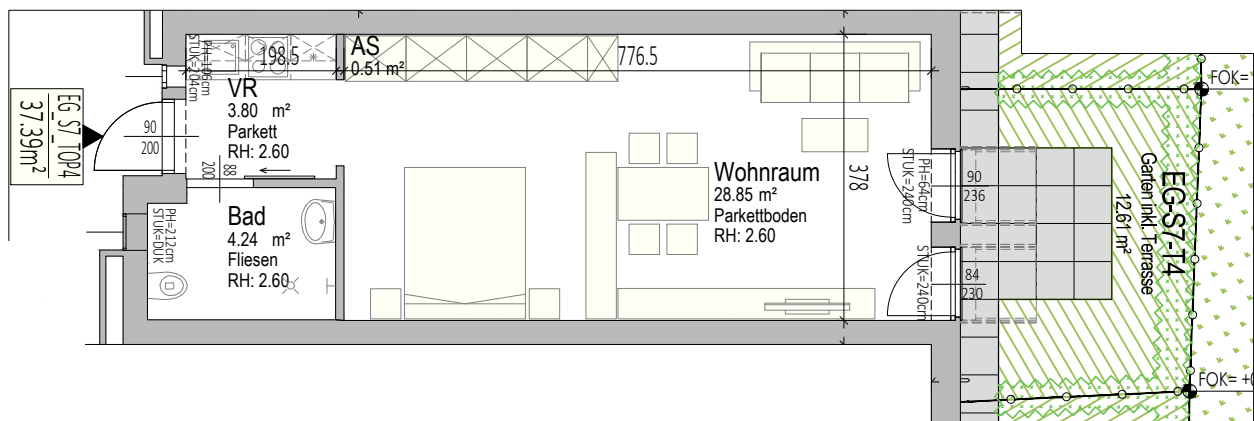

Die dargestellte Einrichtung bzw. Möblierung ist beispielhaft.
Maßangaben lt. Letztstand Einreichplanung (keine Naturmaße).

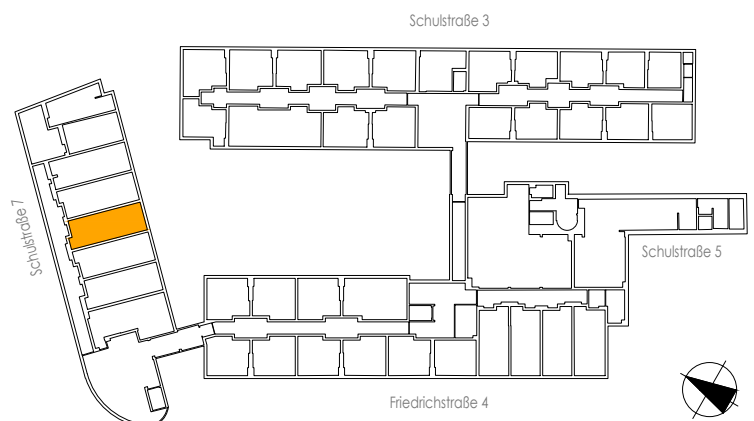


WOHNHAUS F4 LINZ

Schulstraße 7
Erdgeschoss


Top 5

Wohnnutzfläche 37,38 m²
Garten inkl. Terrasse 13,28 m²

20.10.2020

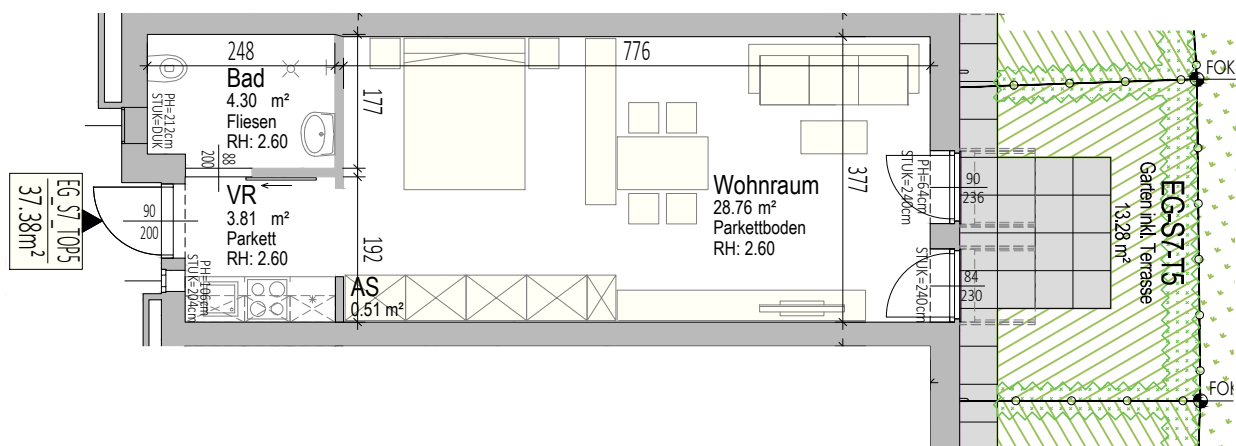

Die dargestellte Einrichtung bzw. Möblierung ist beispielhaft.
Maßangaben lt. Letztstand Einreichplanung (keine Naturmaße).

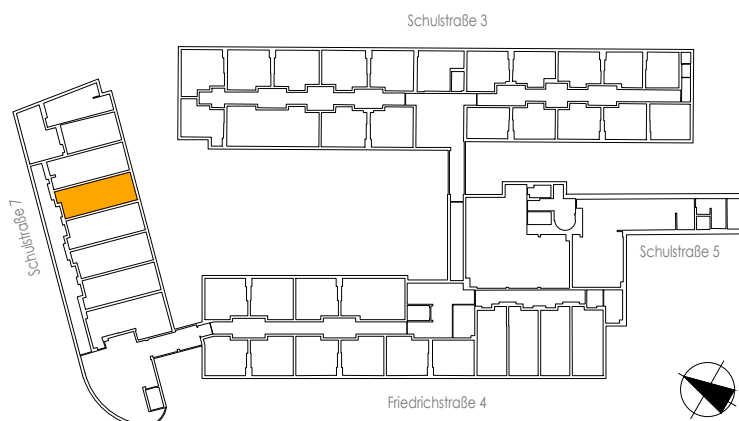


WOHNHAUS F4 LINZ

Schulstraße 7
Erdgeschoss


Top 6

Wohnnutzfläche 38,39 m²
Garten inkl. Terrasse 11,77 m²

20.10.2020

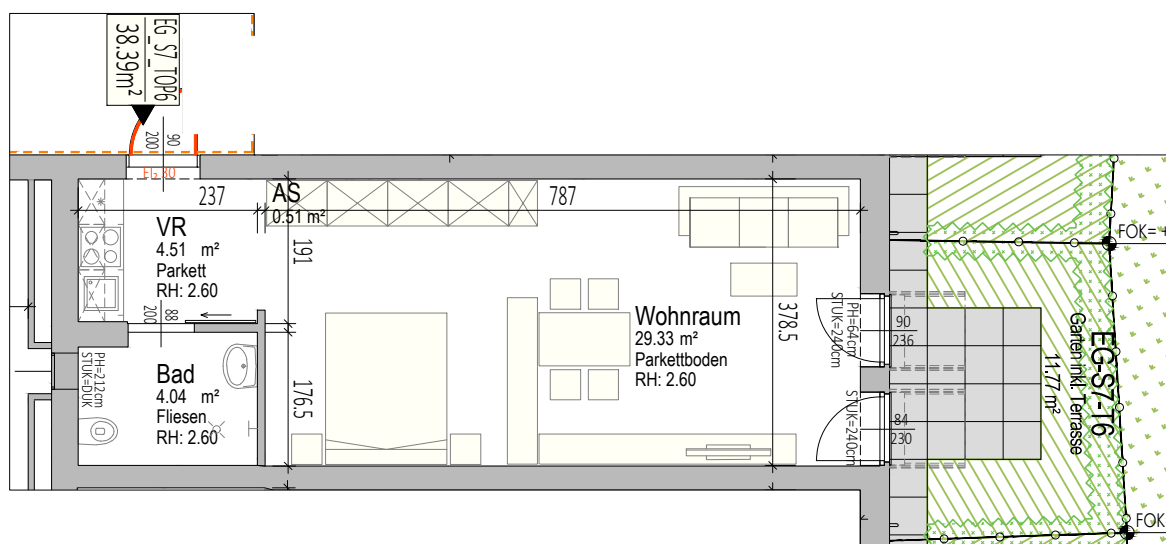

Die dargestellte Einrichtung bzw. Möblierung ist beispielhaft.
Maßangaben lt. Letztstand Einreichplanung (keine Naturmaße).

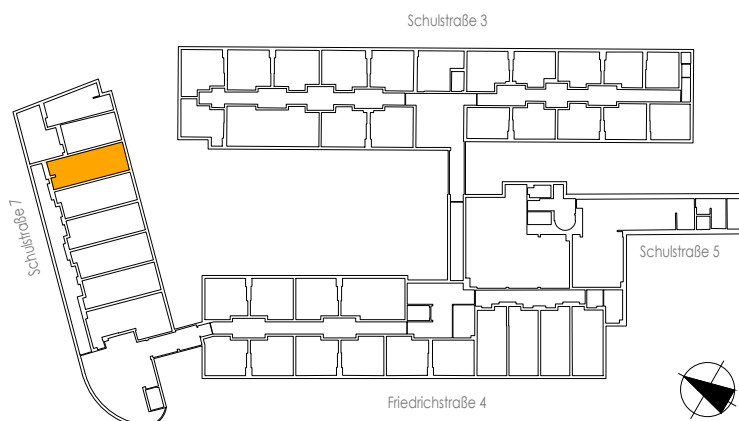


WOHNHAUS F4 LINZ

Schulstraße 7
Erdgeschoss


Top 7

Wohnnutzfläche 27,32 m²
Garten inkl. Terrasse 16,07 m²

20.10.2020

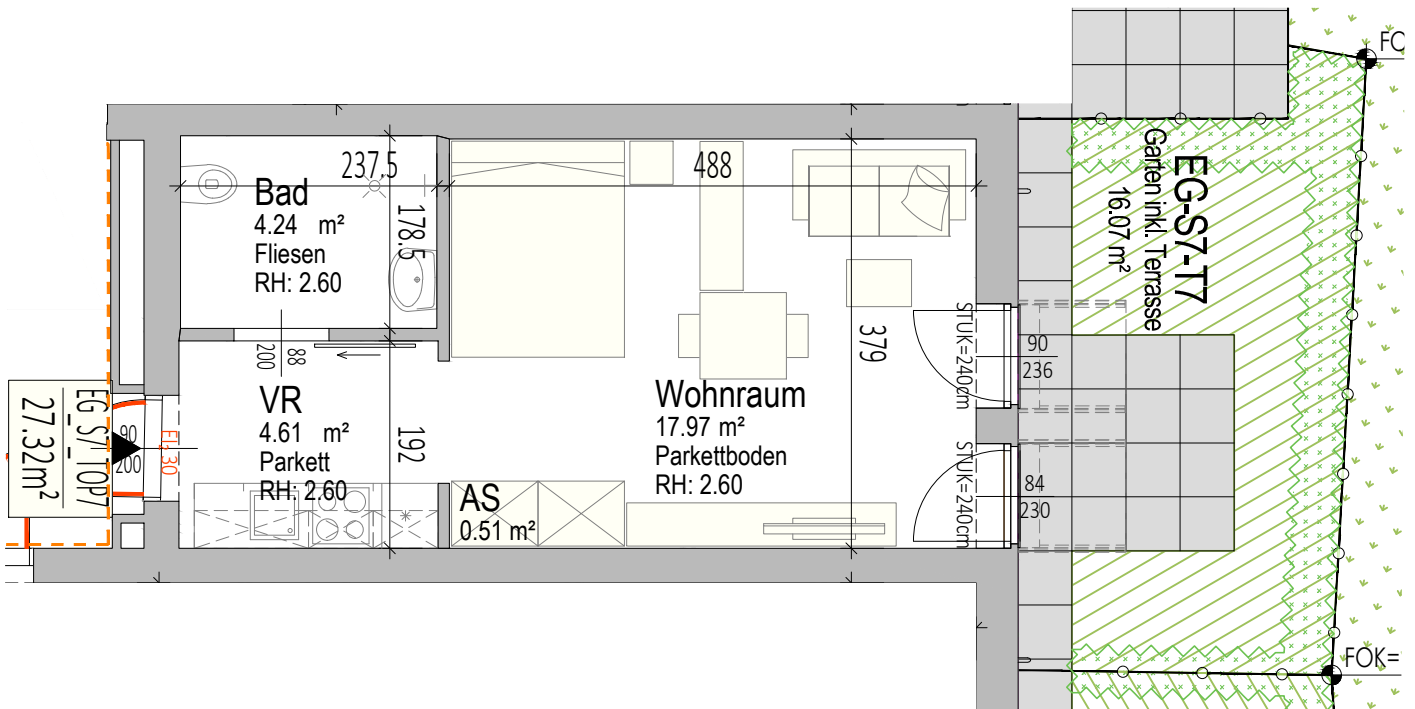

Die dargestellte Einrichtung bzw. Möblierung ist beispielhaft.
Maßangaben lt. Letztstand Einreichplanung (keine Naturmaße).

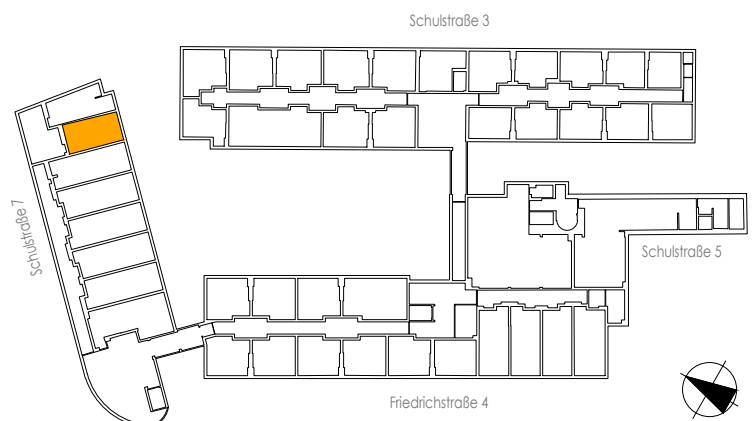

WOHNHAUS F4 LINZ


Schulstraße 7

1. Obergeschoss Top 18


Wohnnutzfläche


29,26 m²

19.10.2020

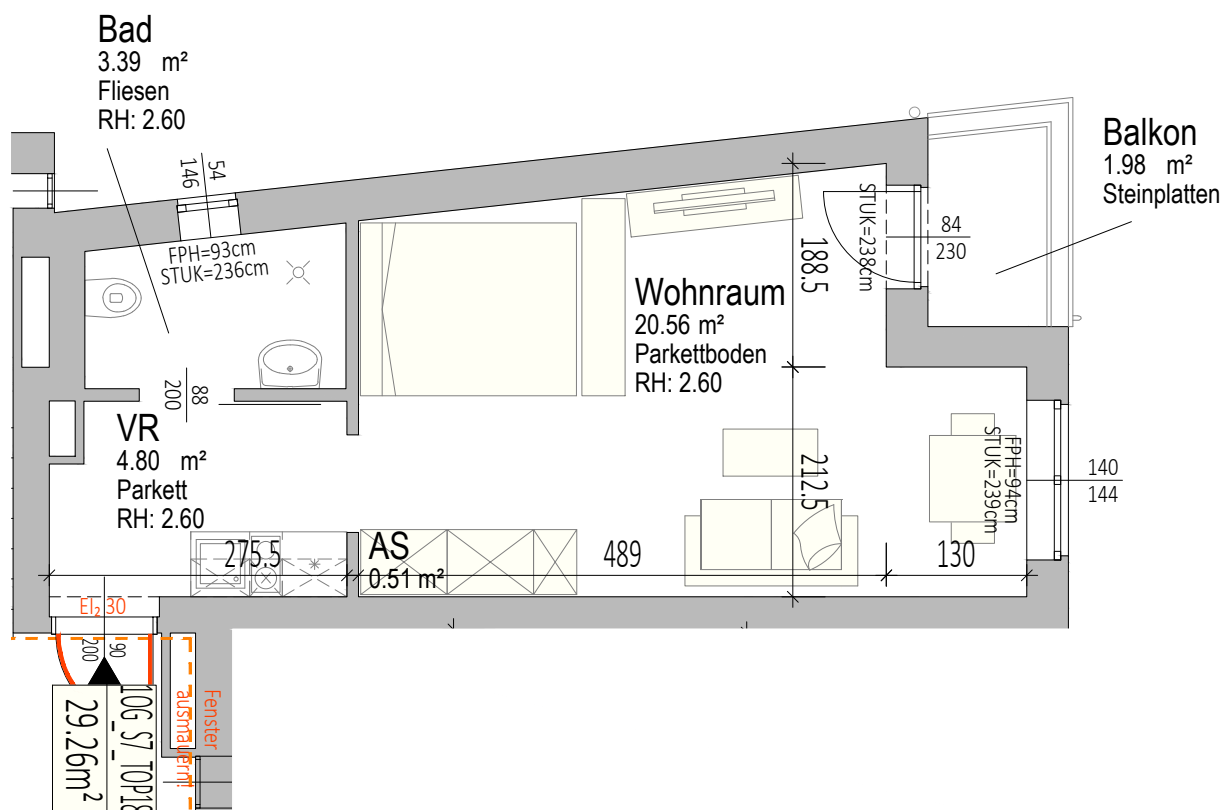

Die dargestellte Einrichtung bzw. Möblierung ist beispielhaft.
Maßangaben lt. Letztstand Einreichplanung (keine Naturmaße).

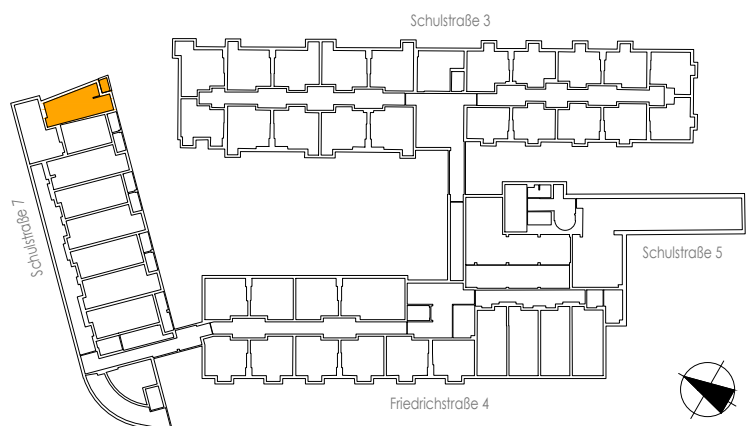

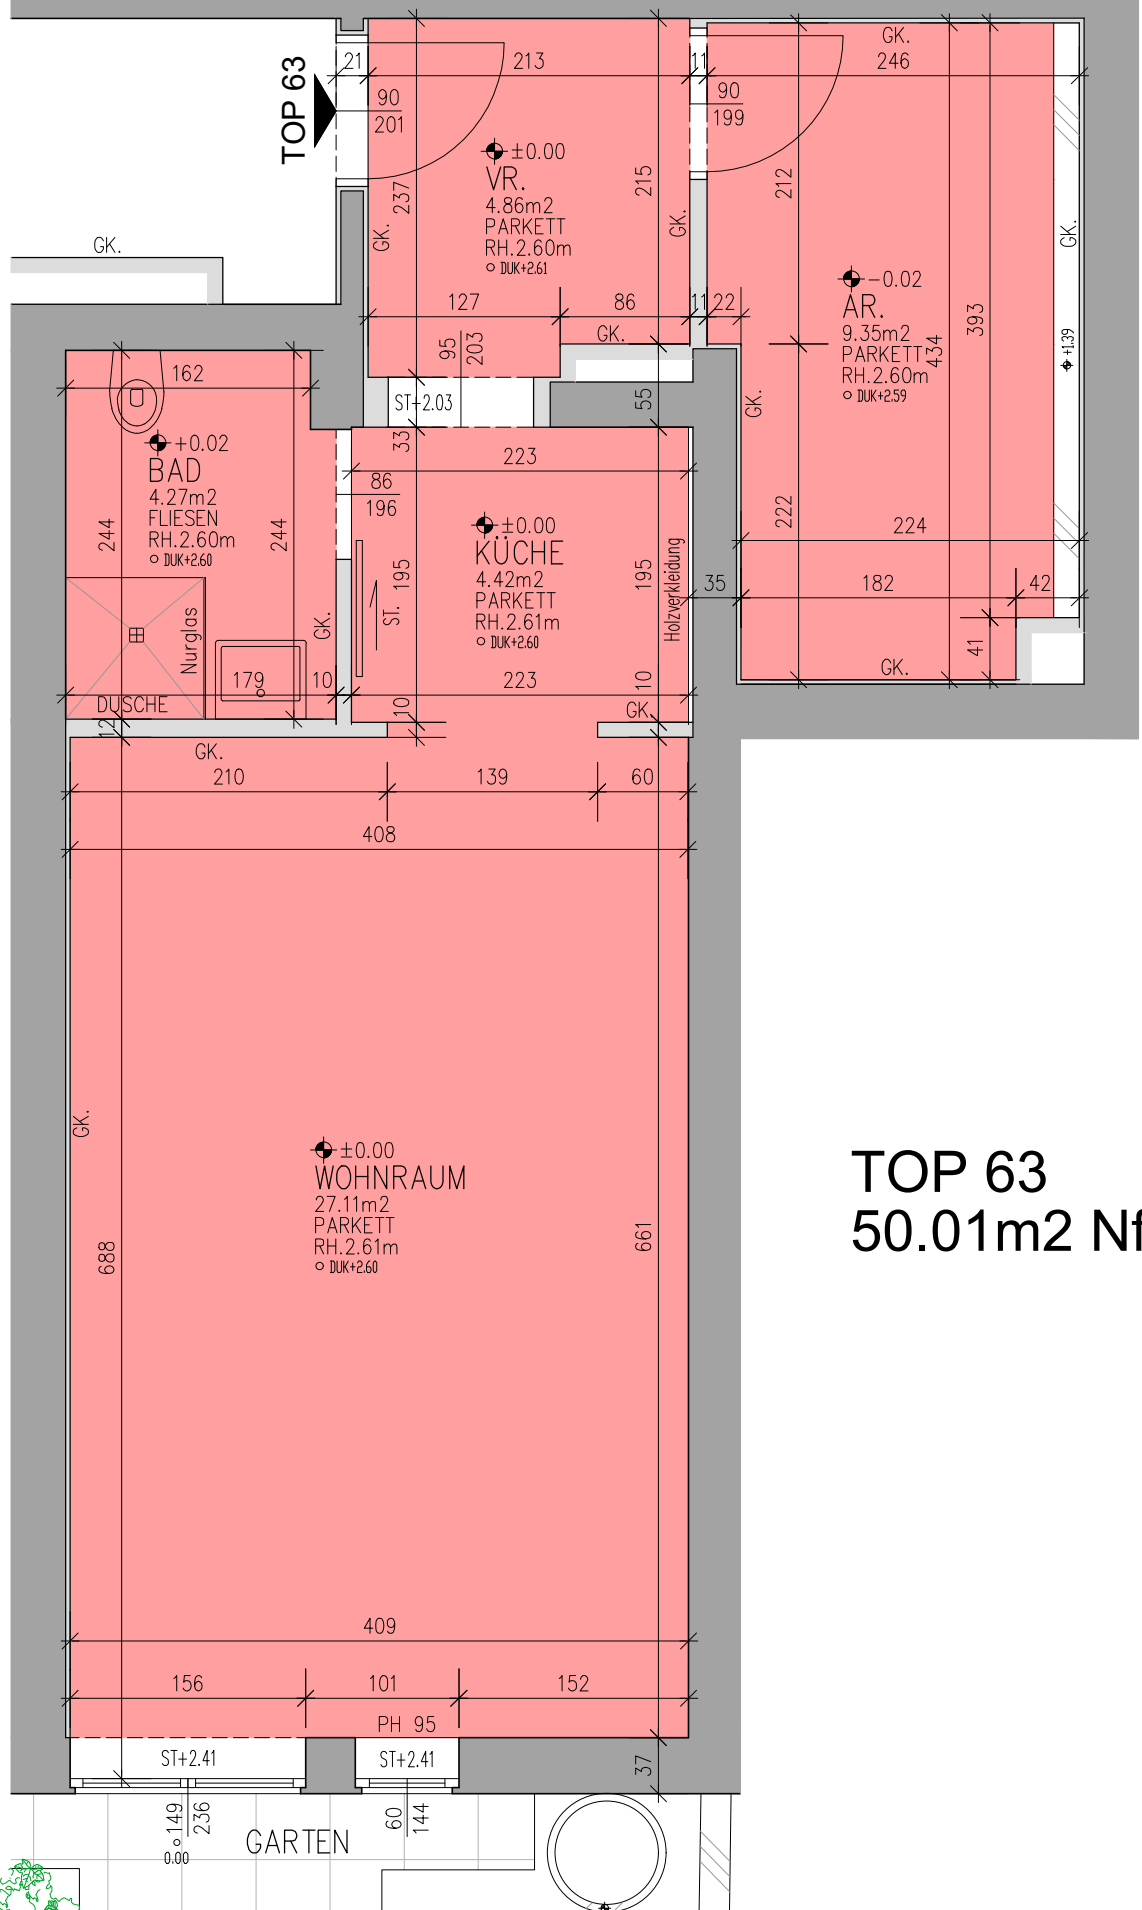

TOP 63
50.01m² Nfl.

BESTANDSPLAN

FRIEDRICHSTRASSE 4
4020 LINZ

DARSTELLUNG:

1. OG / TOP 63

MASSTAB 1:50

PLAN NR. 01/01


DATUM 05/2022

BESTAND

plan-quadrat
Bestandsaufnahme GmbH
A - 4600 Wels
Ligusterstraße 4
Tel. 07242 / 29 1741
Fax 07242 / 29 1741-20
Mail 0650 / 40 00 866
office@plan-quadrat.at
www.plan-quadrat.at



TOP 71
43.00m2 Nfl.

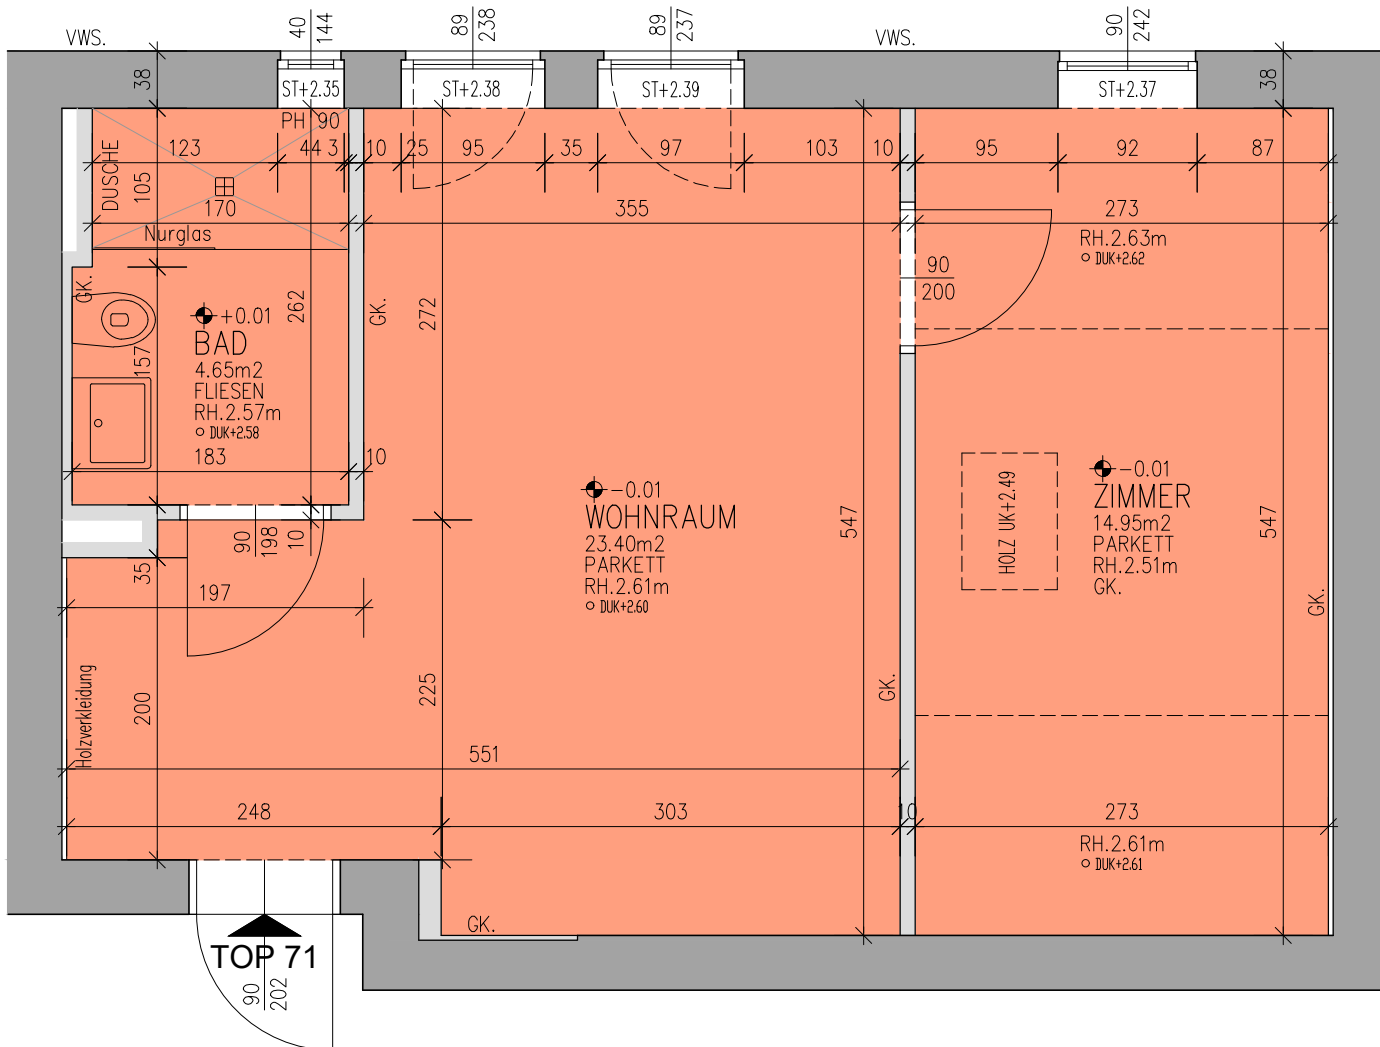

1.OG / TOP 71:

BESTANDSPLAN


FRIEDRICHSTRASSE 4
4020 LINZ

DARSTELLUNG:	
1.OG / TOP 71	
MASSTAB	1:50
PLAN NR.	01/01
DATUM	05/2022
	BESTAND

plan-quadrat
Bestandsaufnahmen GmbH
A - 4600 Wels
Ligusterstraße 4
Tel. 07242 / 29 1741
Fax 07242 / 29 1741-20
Mobil 0650 / 40 00 886
office@plan-quadrat.at
www.plan-quadrat.at




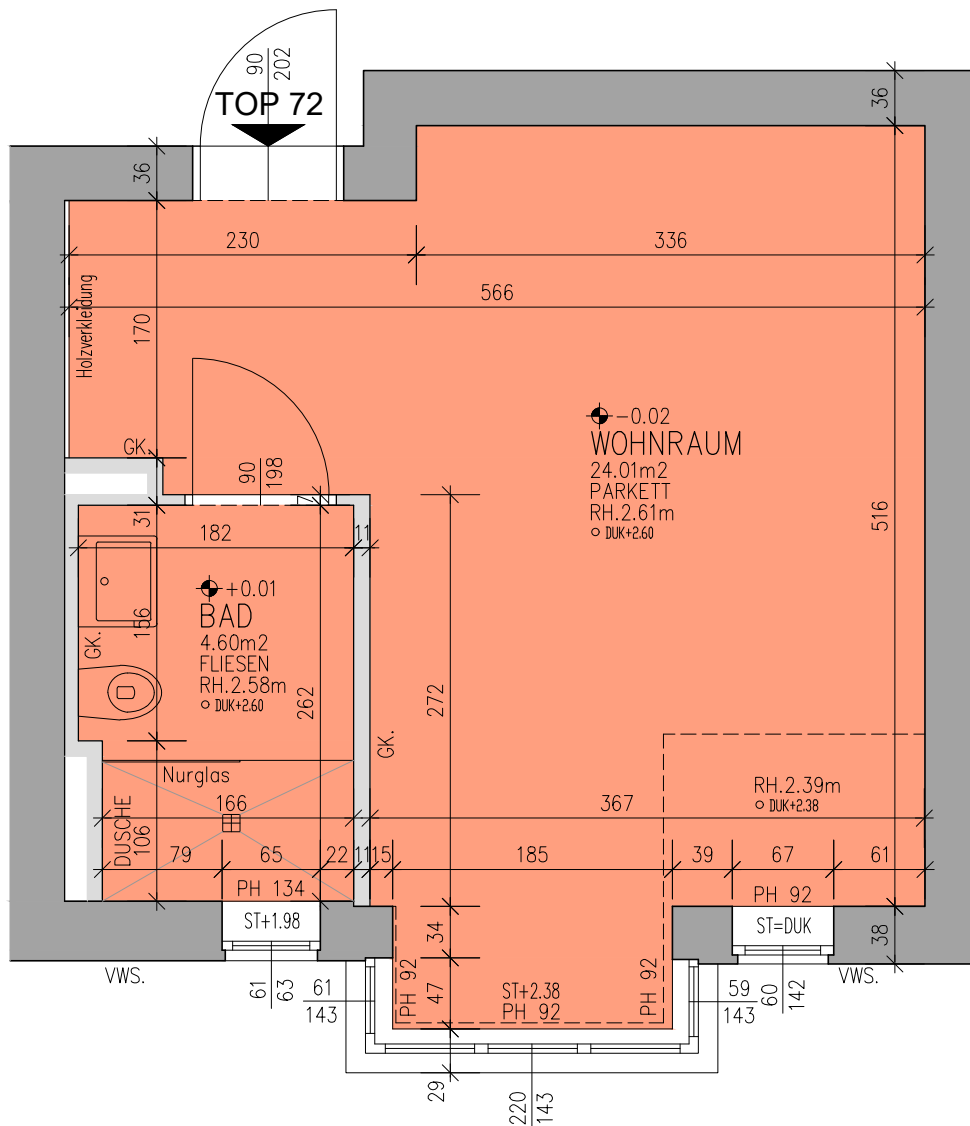

TOP 72
28.61m² Nfl.

1.OG / TOP 72:

BESTANDSPLAN

FRIEDRICHSTRASSE 4
4020 LINZ

DARSTELLUNG:

1.OG / TOP 72

MASSTAB 1:50


PLAN NR. 01/01

DATUM 05/2022

BESTAND

plan-quadrat
Bestandsaufnahme GmbH
A - 4600 Wels
Ligusterstraße 4
Tel. 07242 / 29 1741
Fax 07242 / 29 1741-20
Mail 0650 / 40 00 866
office@plan-quadrat.at
www.plan-quadrat.at



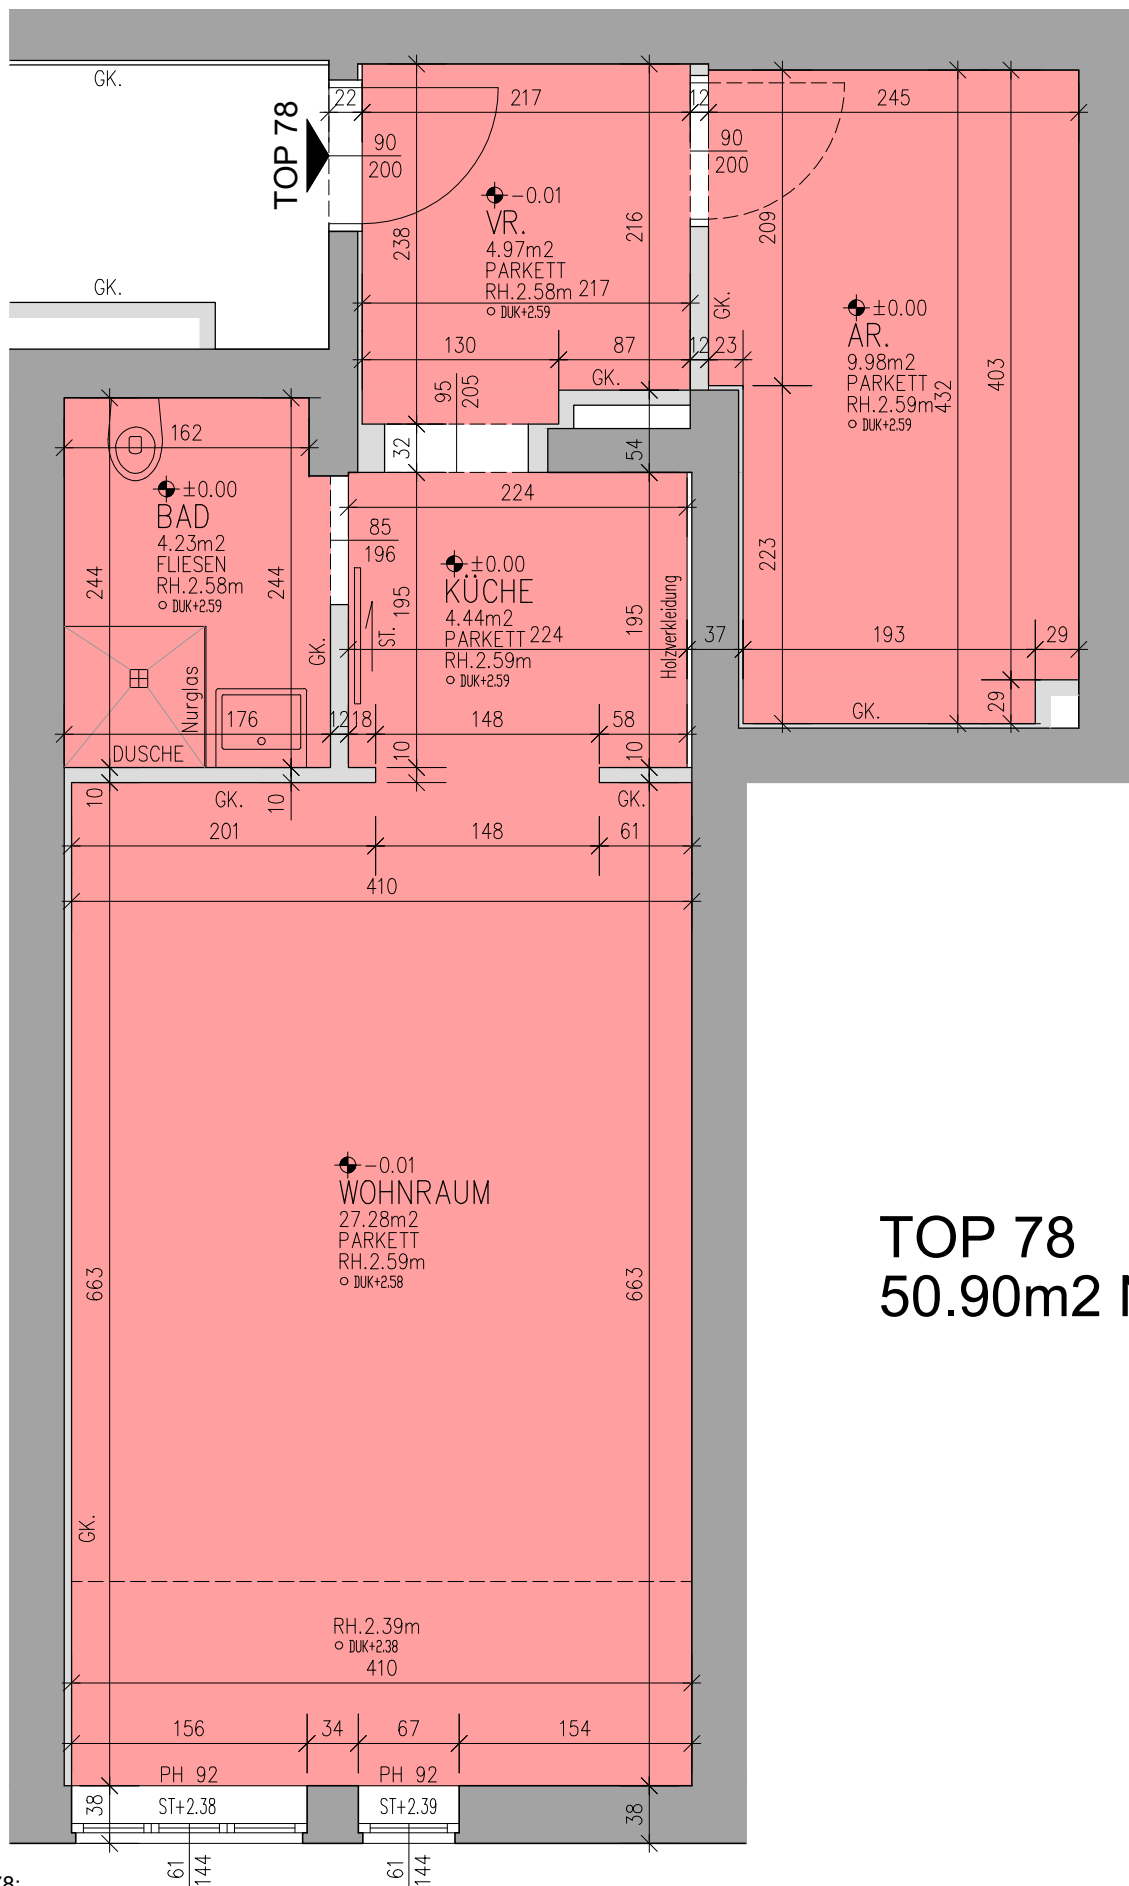

1.OG / TOP 78:

BESTANDSPLAN

FRIEDRICHSTRASSE 4
4020 LINZ

DARSTELLUNG:

1.OG / TOP 78

MASSTAB 1:50

PLAN NR. 01/01

DATUM 05/2022


BESTAND

plan-quadrat
Bestandsaufnahme GmbH
A - 4600 Wels
Ligusterstraße 4
Tel. 07242 / 29 1741
Fax 07242 / 29 1741-20
Mail 0650 / 40 00 866
office@plan-quadrat.at
www.plan-quadrat.at



BESTANDSPLAN

FRIEDRICHSTRASSE 4
4020 LINZ

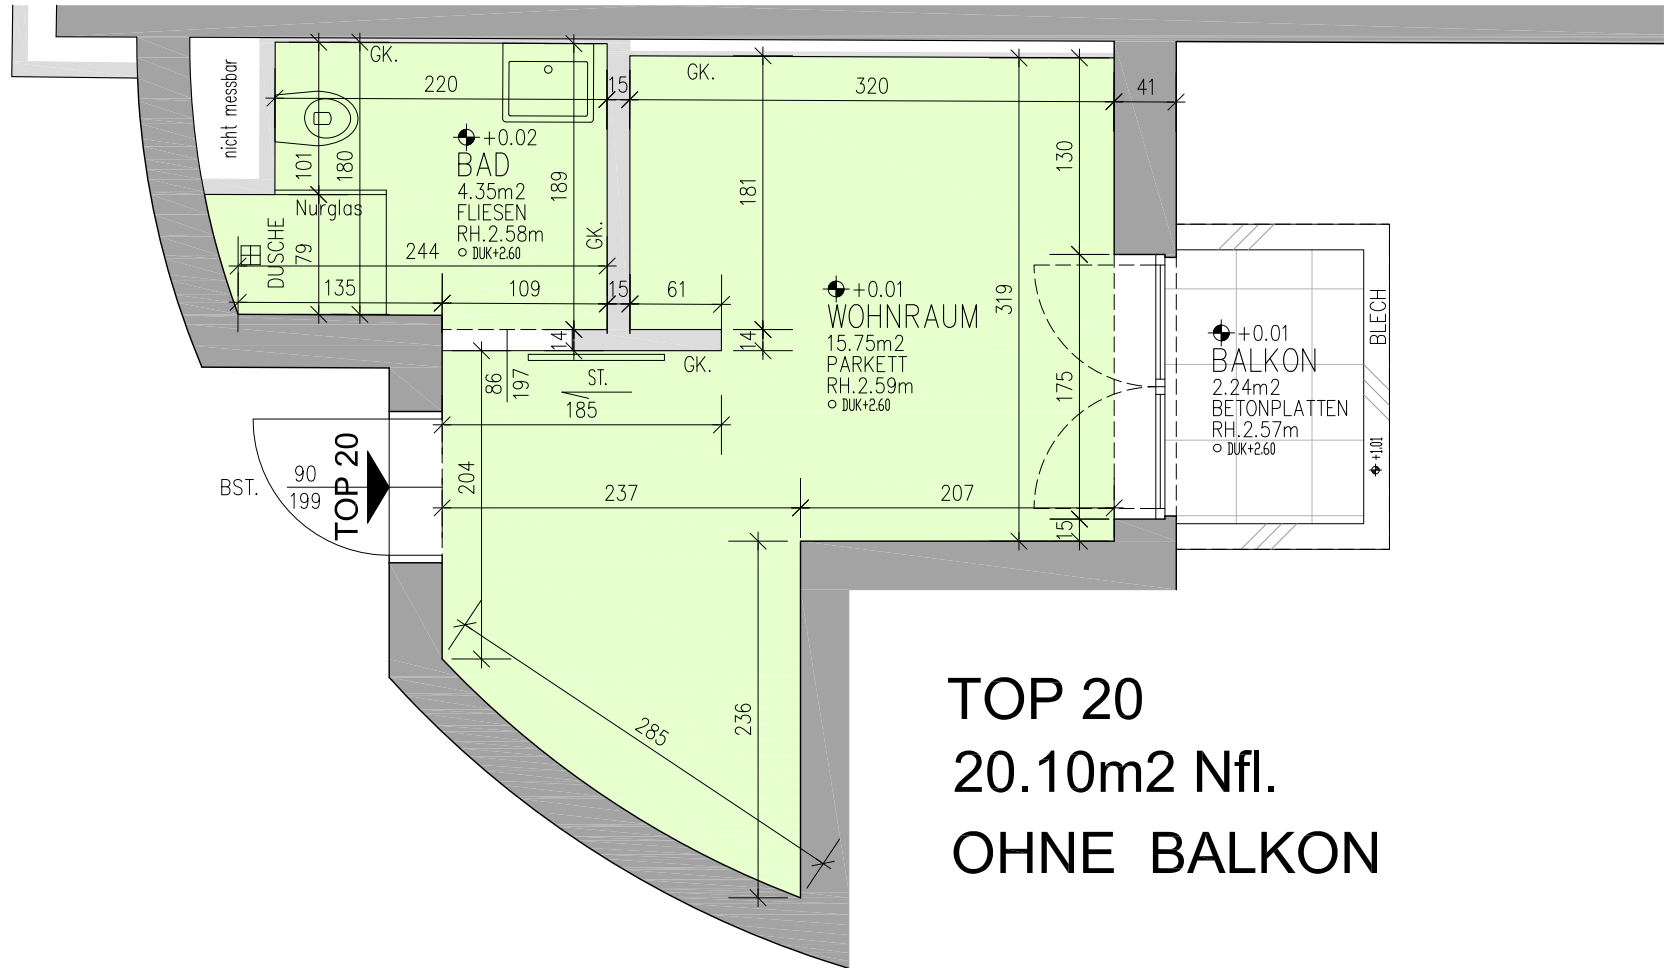

TOP 20
20.10m² Nfl.
OHNE BALKON


[illegible]

DARSTELLUNG:
2.OG / TOP 21

--	--

BESTANDSPLAN

FRIEDRICHSTRASSE 4
4020 LINZ


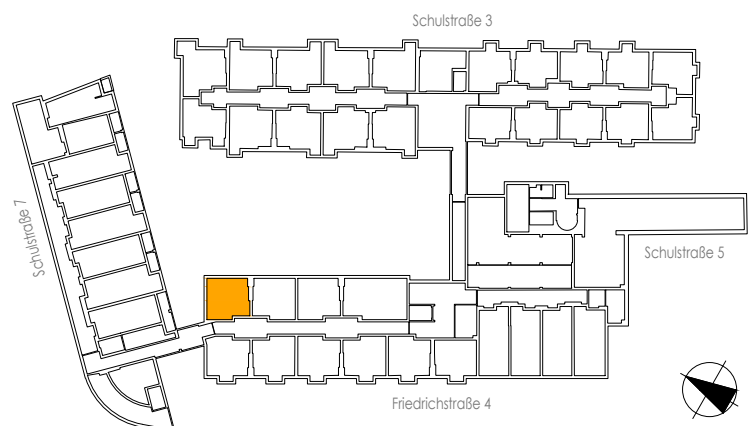


WOHNHAUS F4 LINZ

Friedrichstraße 4
1. Obergeschoss Top 66

Wohnnutzfläche 28,29 m²

19.10.2020

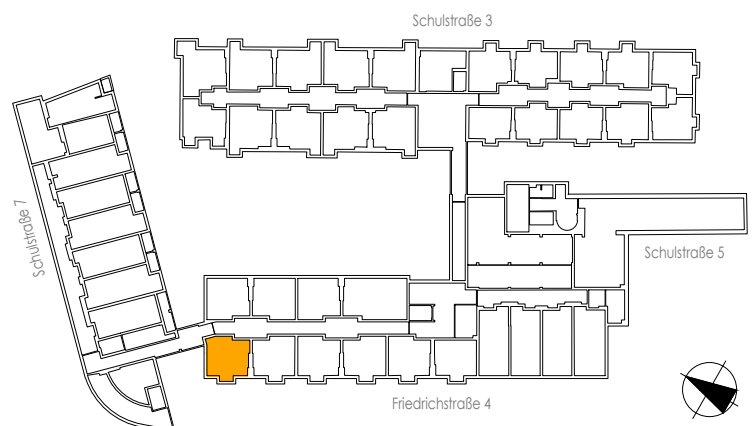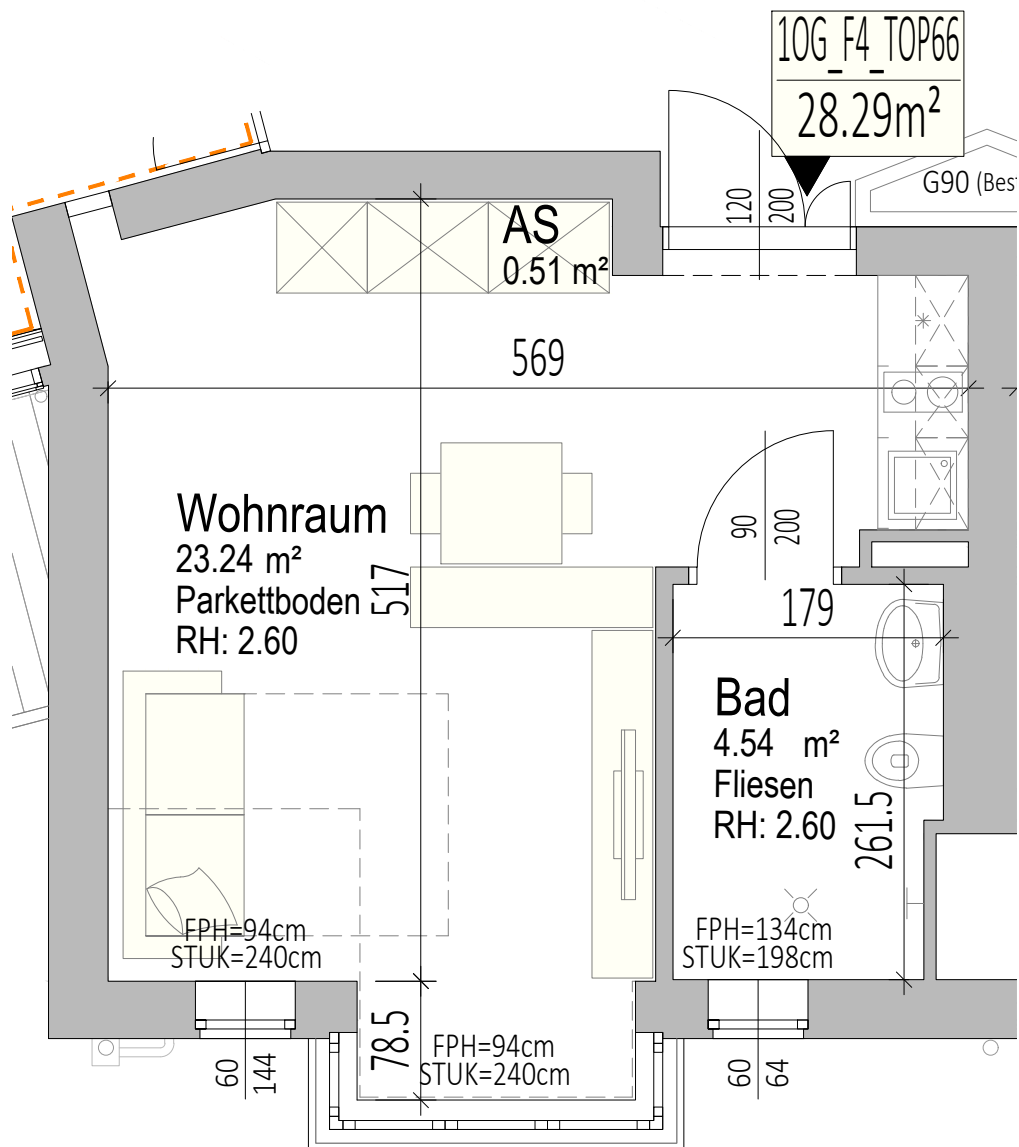

Die dargestellte Einrichtung bzw. Möblierung ist beispielhaft.
Maßangaben lt. Letztstand Einreichplanung (keine Naturmaße).




WOHNHAUS F4 LINZ

Friedrichstraße 4


1. Obergeschoss Top 67

Wohnnutzfläche 28,62 m²

19.10.2020

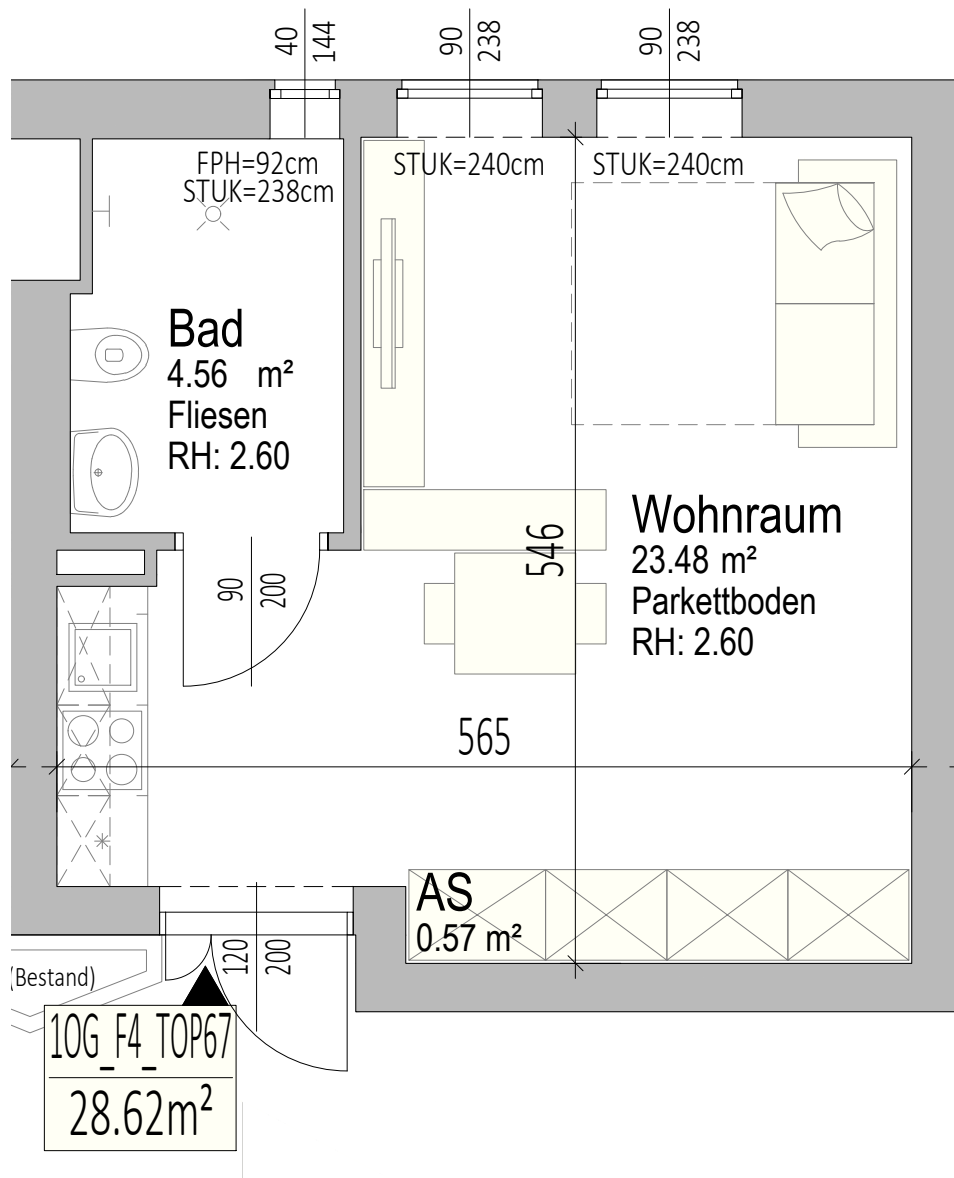

Die dargestellte Einrichtung bzw. Möblierung ist beispielhaft.
Maßangaben lt. Letztstand Einreichplanung (keine Naturmaße).

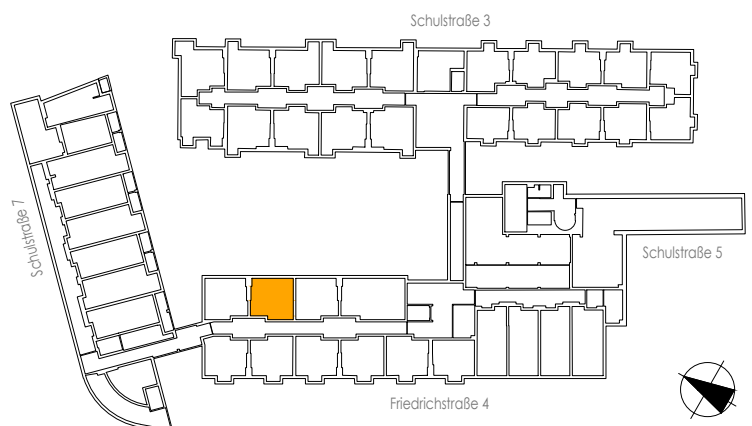

WOHNHAUS F4 LINZ


Friedrichstraße 4

1. Obergeschoss Top 68


Wohnnutzfläche

28,39 m²

19.10.2020

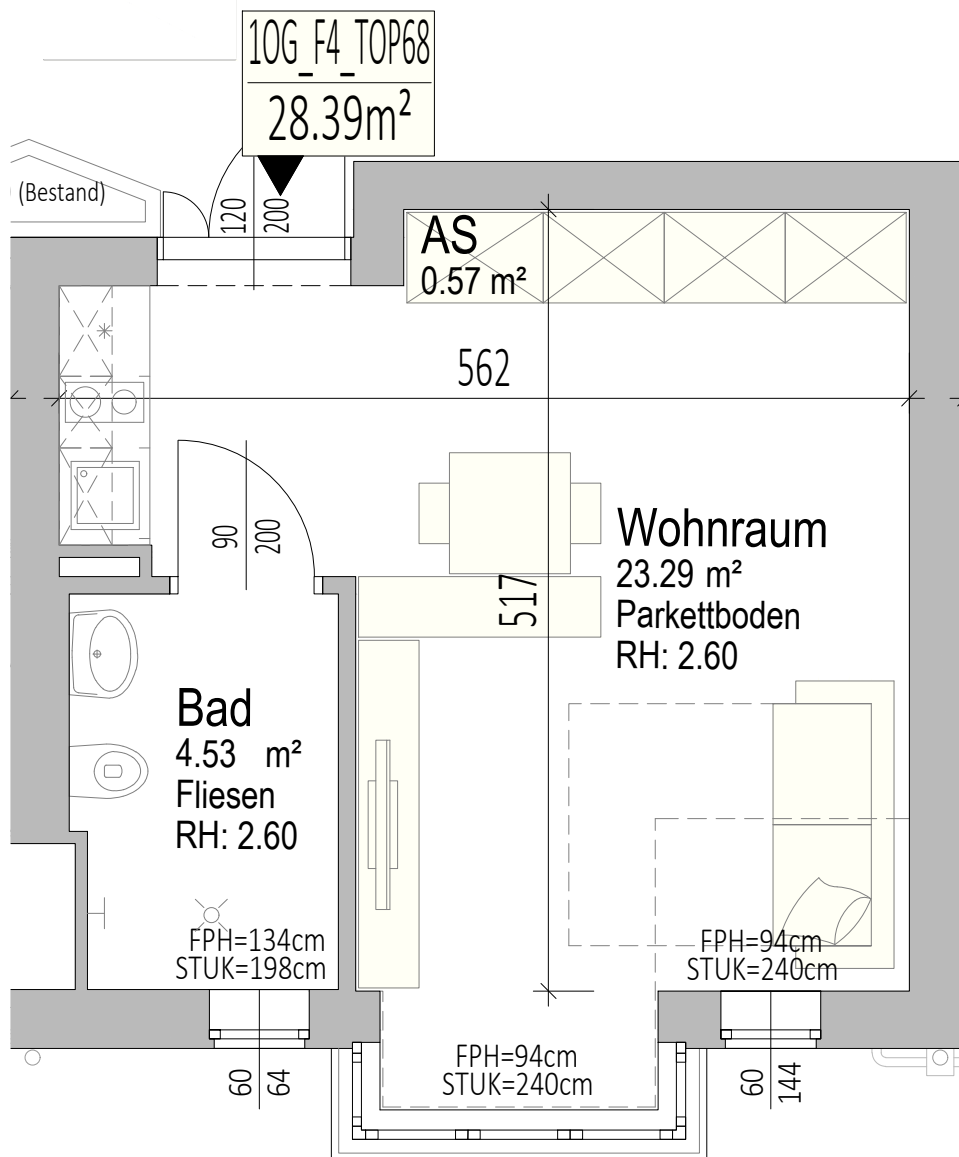

Die dargestellte Einrichtung bzw. Möblierung ist beispielhaft.
Maßangaben lt. Letztstand Einreichplanung (keine Naturmaße).

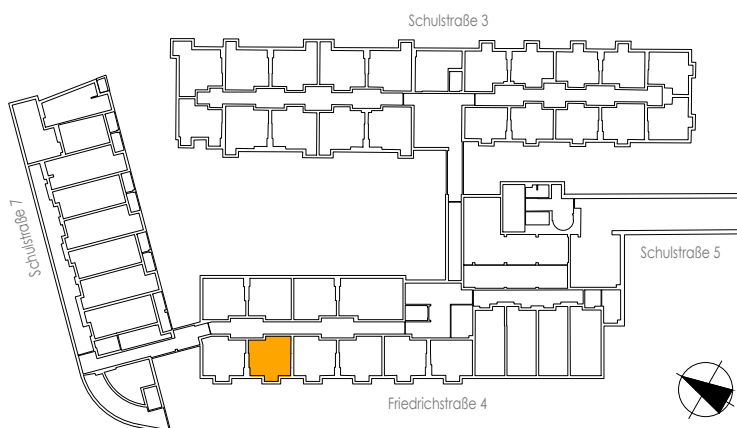

WOHNHAUS F4 LINZ


Friedrichstraße 4

1. Obergeschoss Top 69


Wohnnutzfläche

28,57 m²

19.10.2020

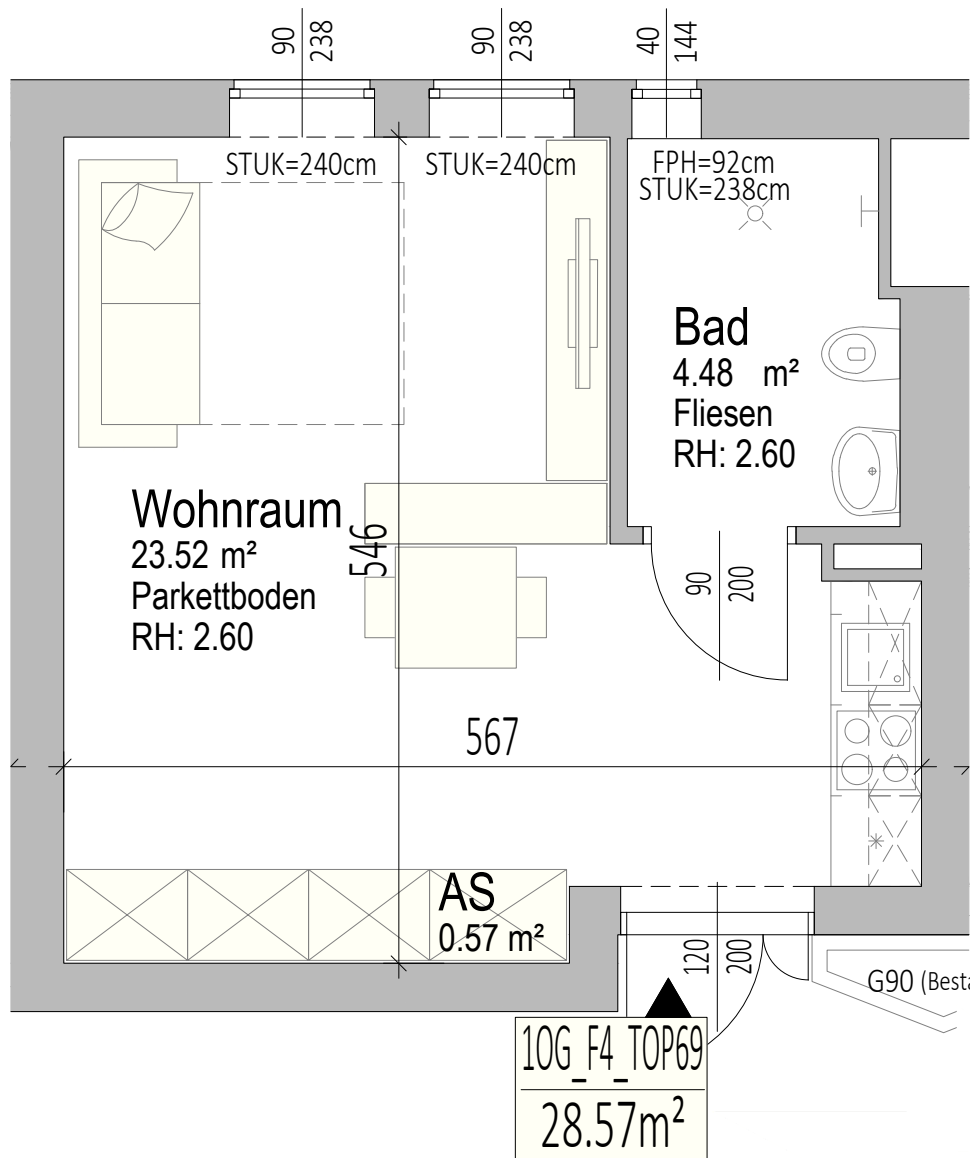

Die dargestellte Einrichtung bzw. Möblierung ist beispielhaft.
Maßangaben lt. Letztstand Einreichplanung (keine Naturmaße).

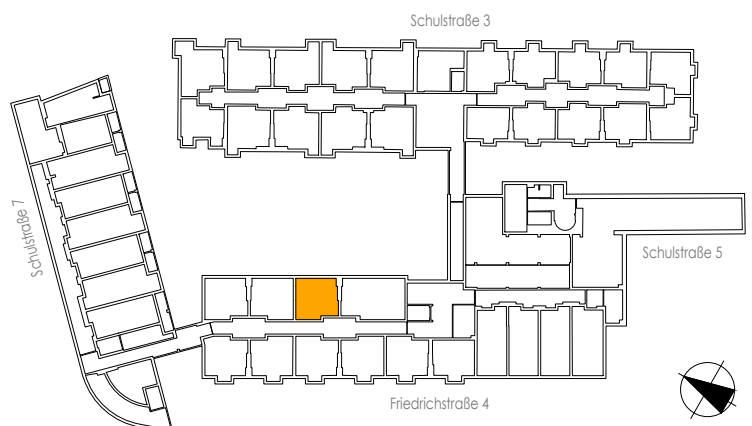

WOHNHAUS F4 LINZ


Friedrichstraße 4

1. Obergeschoss Top 70


Wohnnutzfläche

28,41 m²

19.10.2020

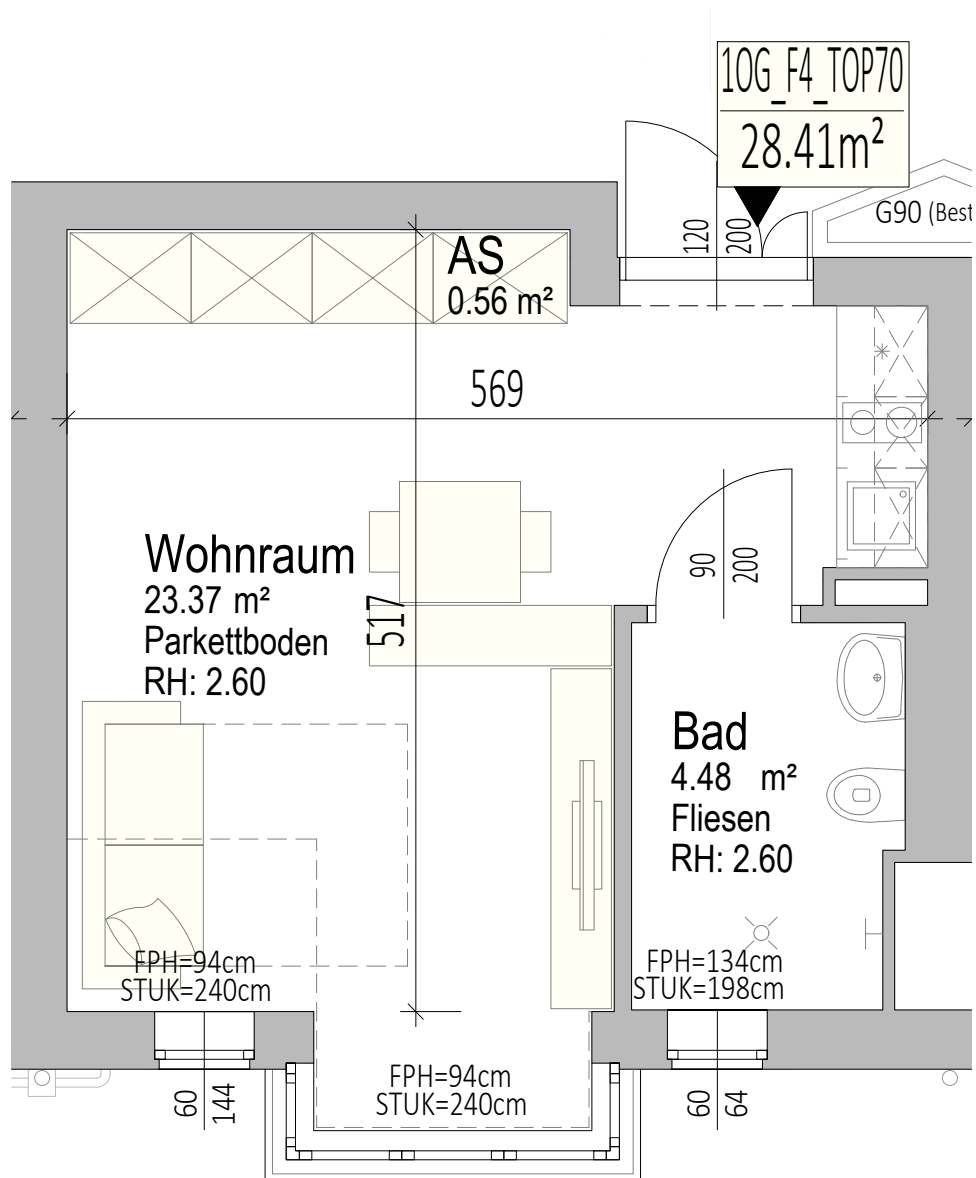

Die dargestellte Einrichtung bzw. Möblierung ist beispielhaft.
Maßangaben lt. Letztstand Einreichplanung (keine Naturmaße).

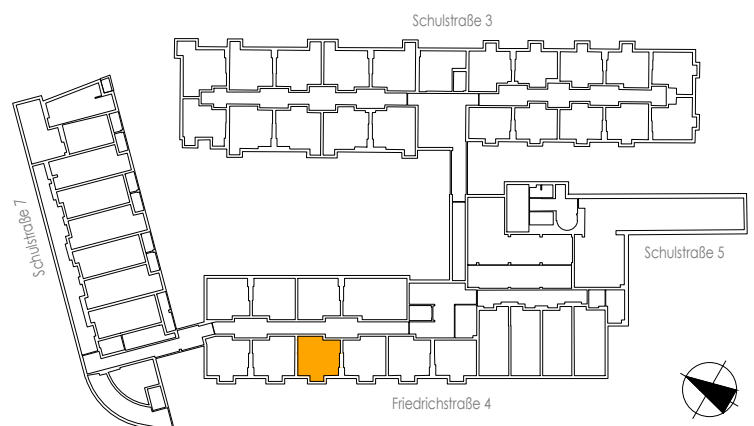


WOHNHAUS F4 LINZ


Friedrichstraße 4
1. Obergeschoss Top 71

Wohnnutzfläche 43,12 m²

19.10.2020

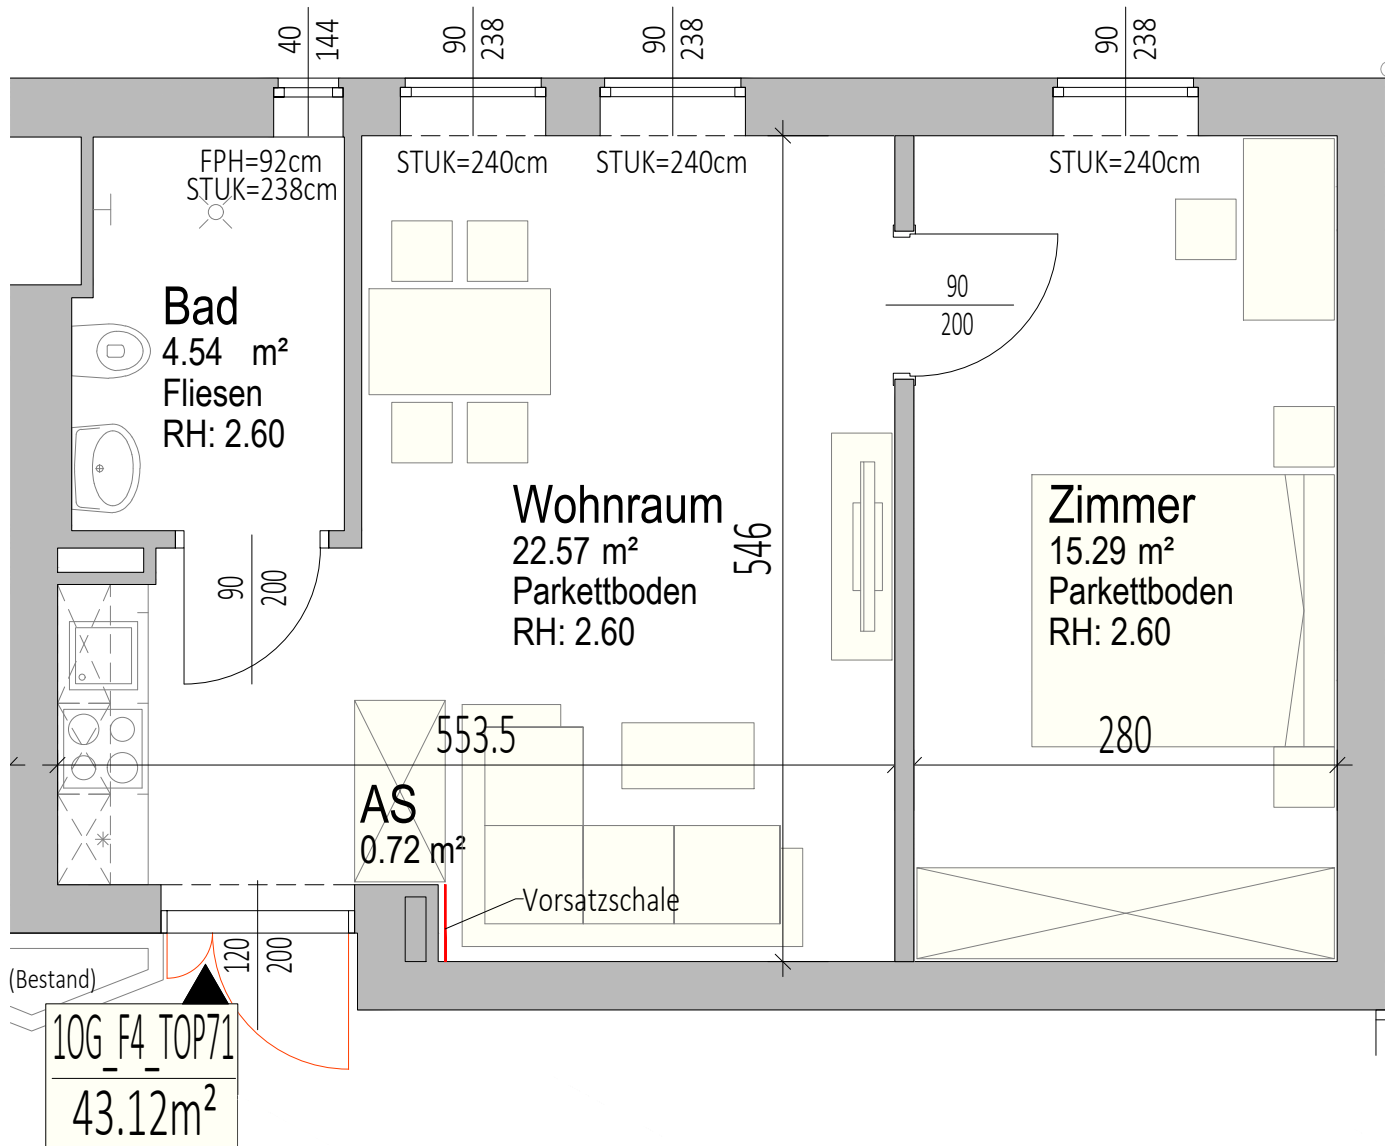

Die dargestellte Einrichtung bzw. Möblierung ist beispielhaft.
Maßangaben lt. Letztstand Einreichplanung (keine Naturmaße).

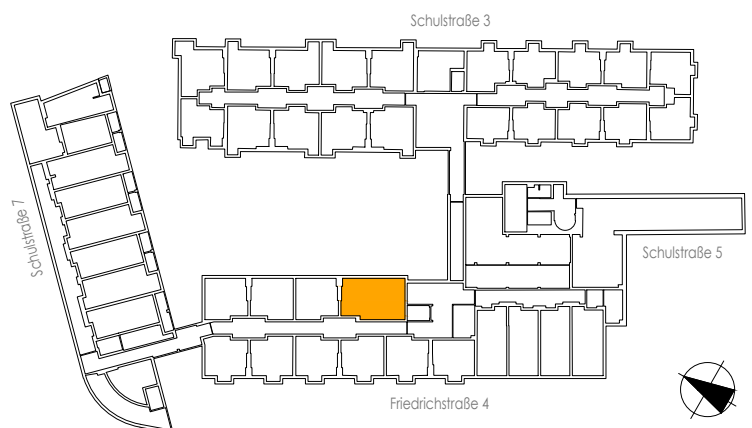

WOHNHAUS F4 LINZ



Friedrichstraße 4

1. Obergeschoss Top 72

Wohnnutzfläche

28,47 m²

19.10.2020

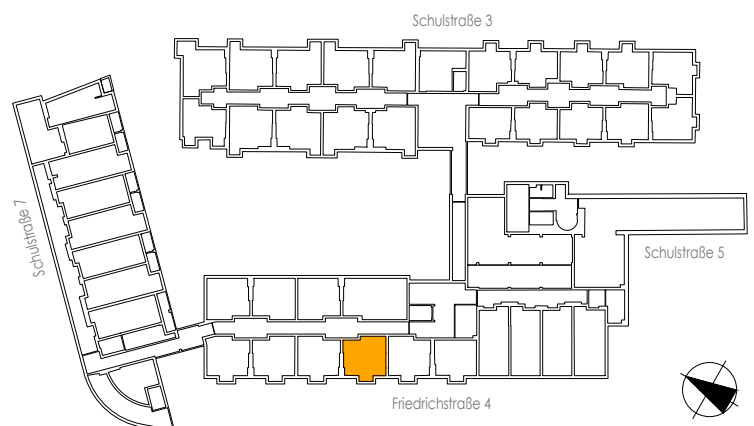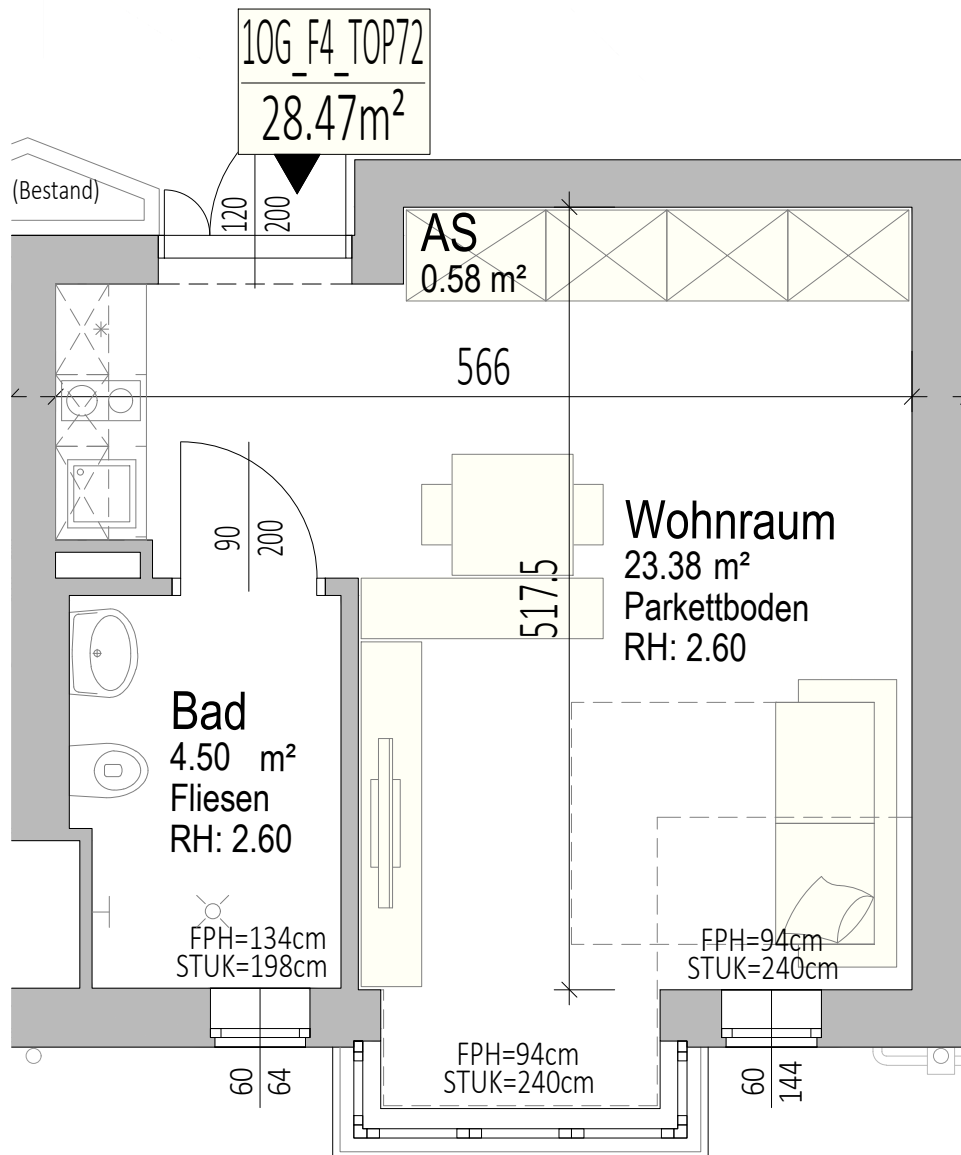

0 1 2 3m

Die dargestellte Einrichtung bzw. Möblierung ist beispielhaft.
Maßangaben lt. Letztstand Einreichplanung (keine Naturmaße).

WOHNHAUS F4 LINZ


Friedrichstraße 4
1. Obergeschoss

Top 73


Wohnnutzfläche

28,09 m²

19.10.2020

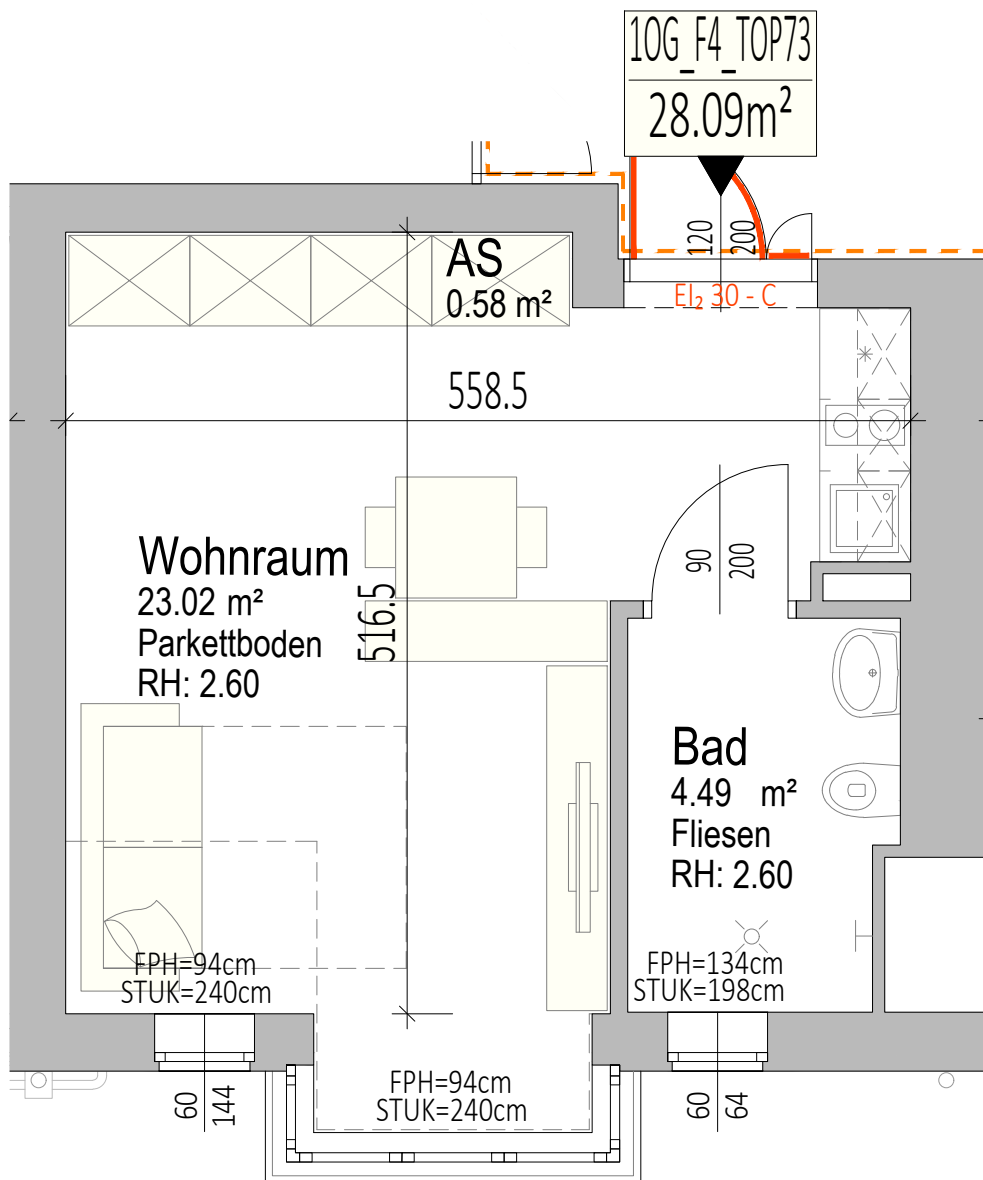

Die dargestellte Einrichtung bzw. Möblierung ist beispielhaft.
Maßangaben lt. Letztstand Einreichplanung (keine Naturmaße).

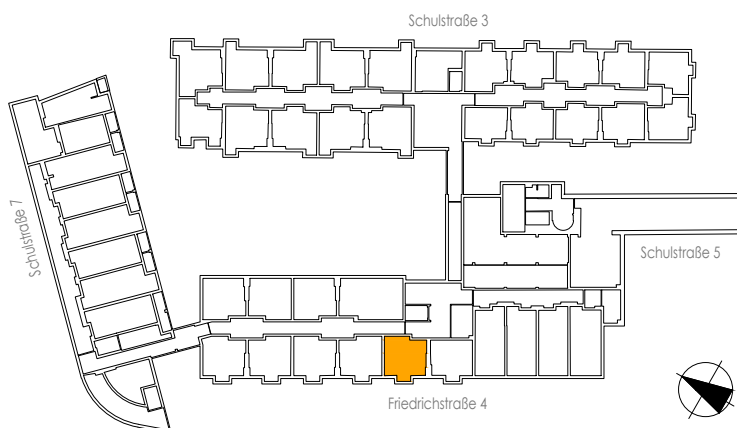

WOHNHAUS F4 LINZ



Friedrichstraße 4

1. Obergeschoss Top 74

Wohnnutzfläche

26,42 m²

19.10.2020

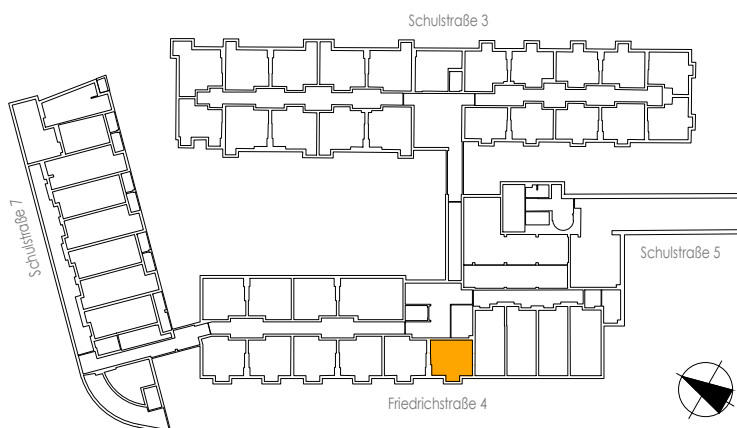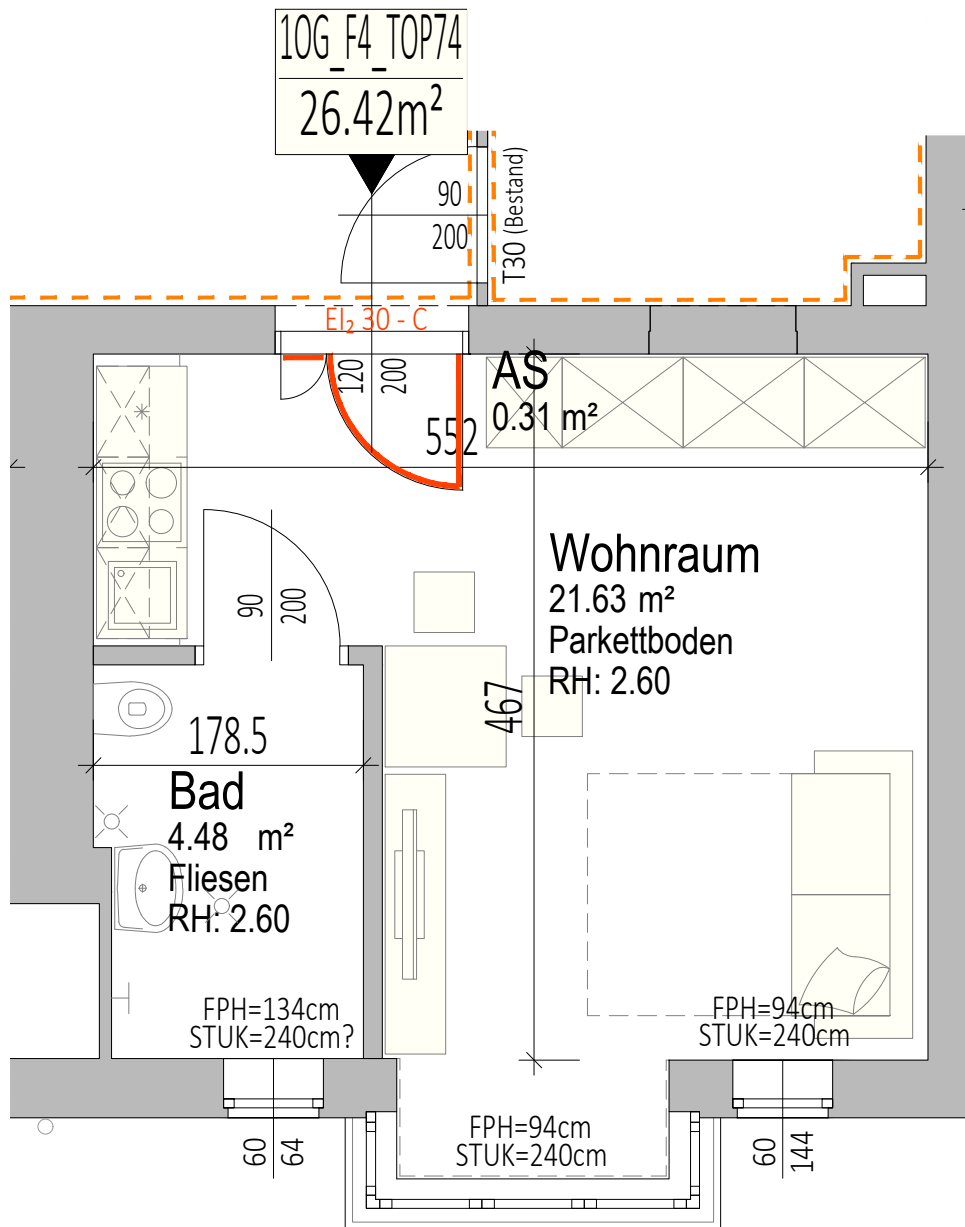

0 1 2 3m

Die dargestellte Einrichtung bzw. Möblierung ist beispielhaft.
Maßangaben lt. Letztstand Einreichplanung (keine Naturmaße).


WOHNHAUS F4 LINZ

Friedrichstraße 4


1. Obergeschoss Top 75

Wohnnutzfläche 33,52 m²

19.10.2020

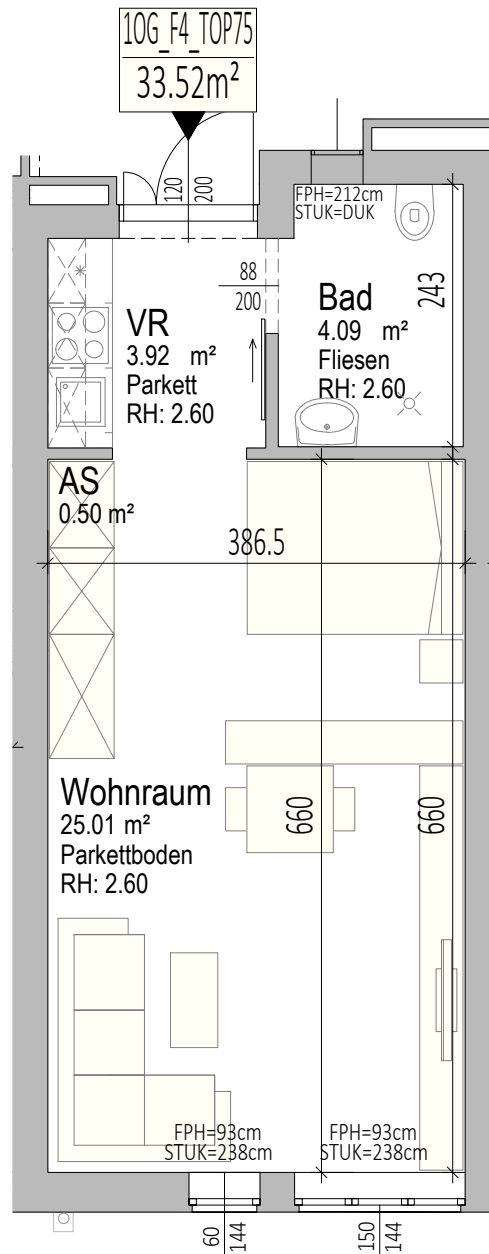

Die dargestellte Einrichtung bzw. Möblierung ist beispielhaft.
Maßangaben lt. Letztstand Einreichplanung (keine Naturmaße).

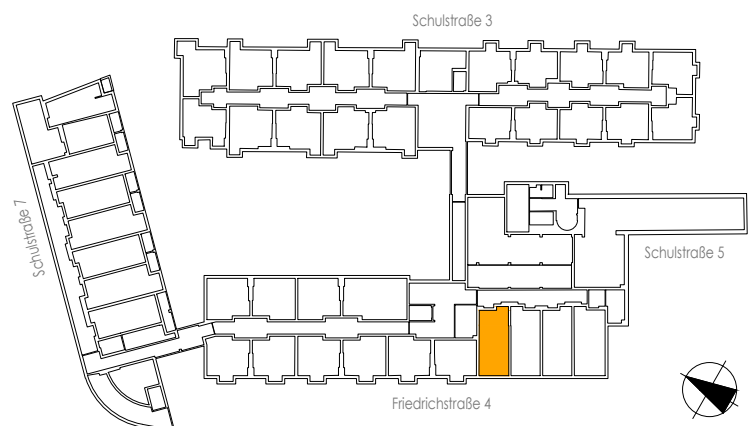


WOHNHAUS F4 LINZ


Friedrichstraße 4
1. Obergeschoss Top 76

Wohnnutzfläche 33,75 m²

19.10.2020

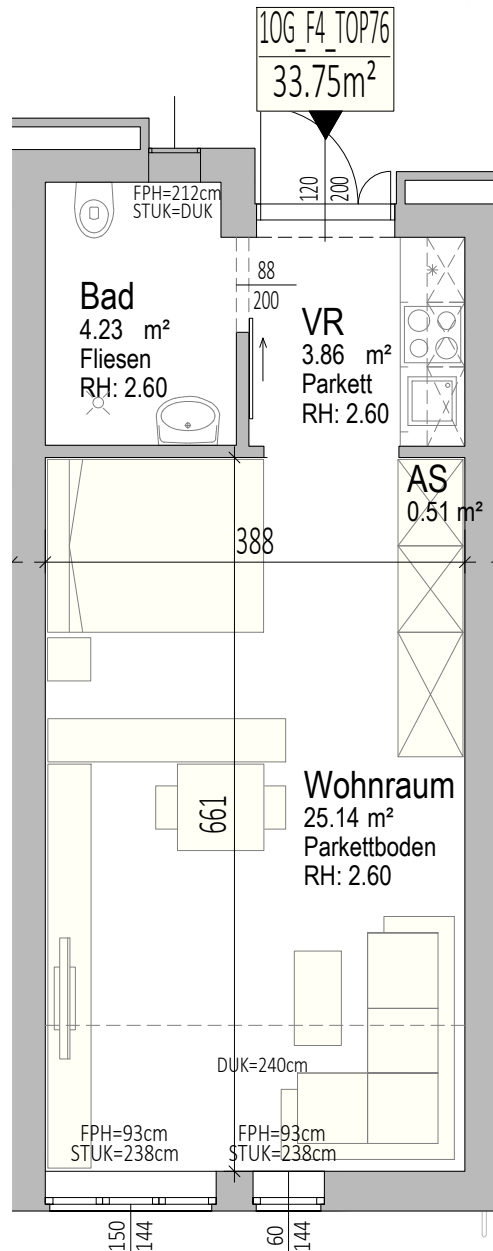

Die dargestellte Einrichtung bzw. Möblierung ist beispielhaft.
Maßangaben lt. Letztstand Einreichplanung (keine Naturmaße).

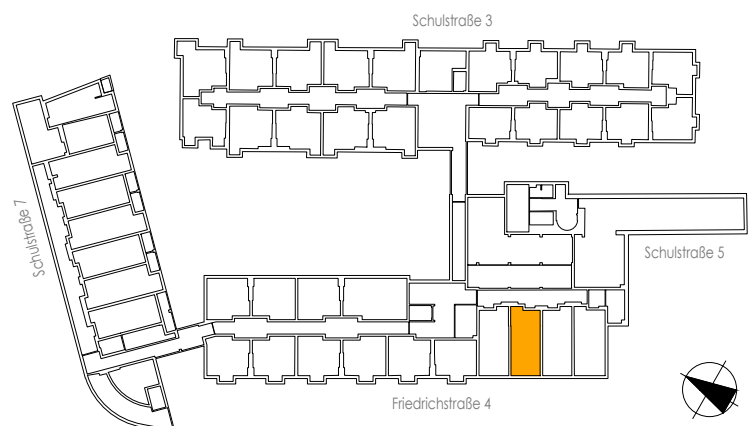

WOHNHAUS F4 LINZ


Friedrichstraße 4

1. Obergeschoss Top 77


Wohnnutzfläche

33,59 m²

19.10.2020

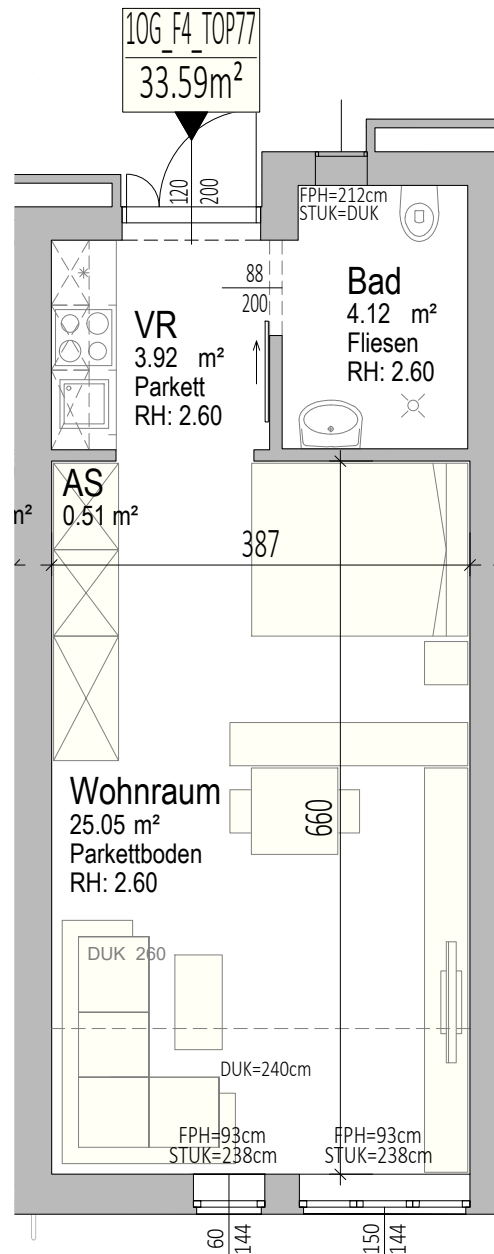

Die dargestellte Einrichtung bzw. Möblierung ist beispielhaft.
Maßangaben lt. Letztstand Einreichplanung (keine Naturmaße).

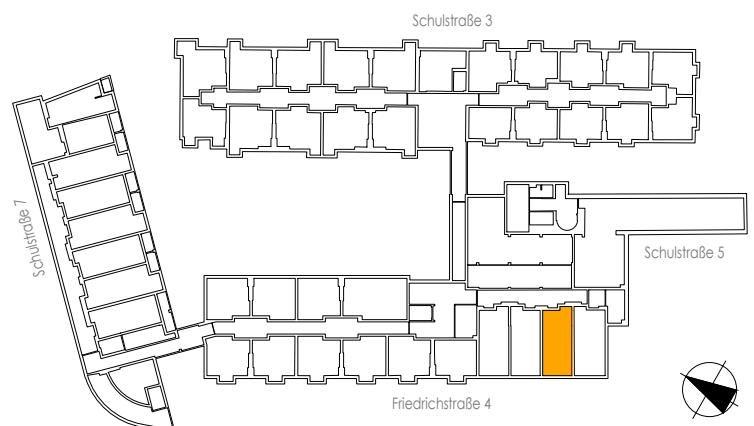

WOHNHAUS F4 LINZ


Friedrichstraße 4
1. Obergeschoss

Top 78


Wohnnutzfläche

50,60 m²

19.10.2020

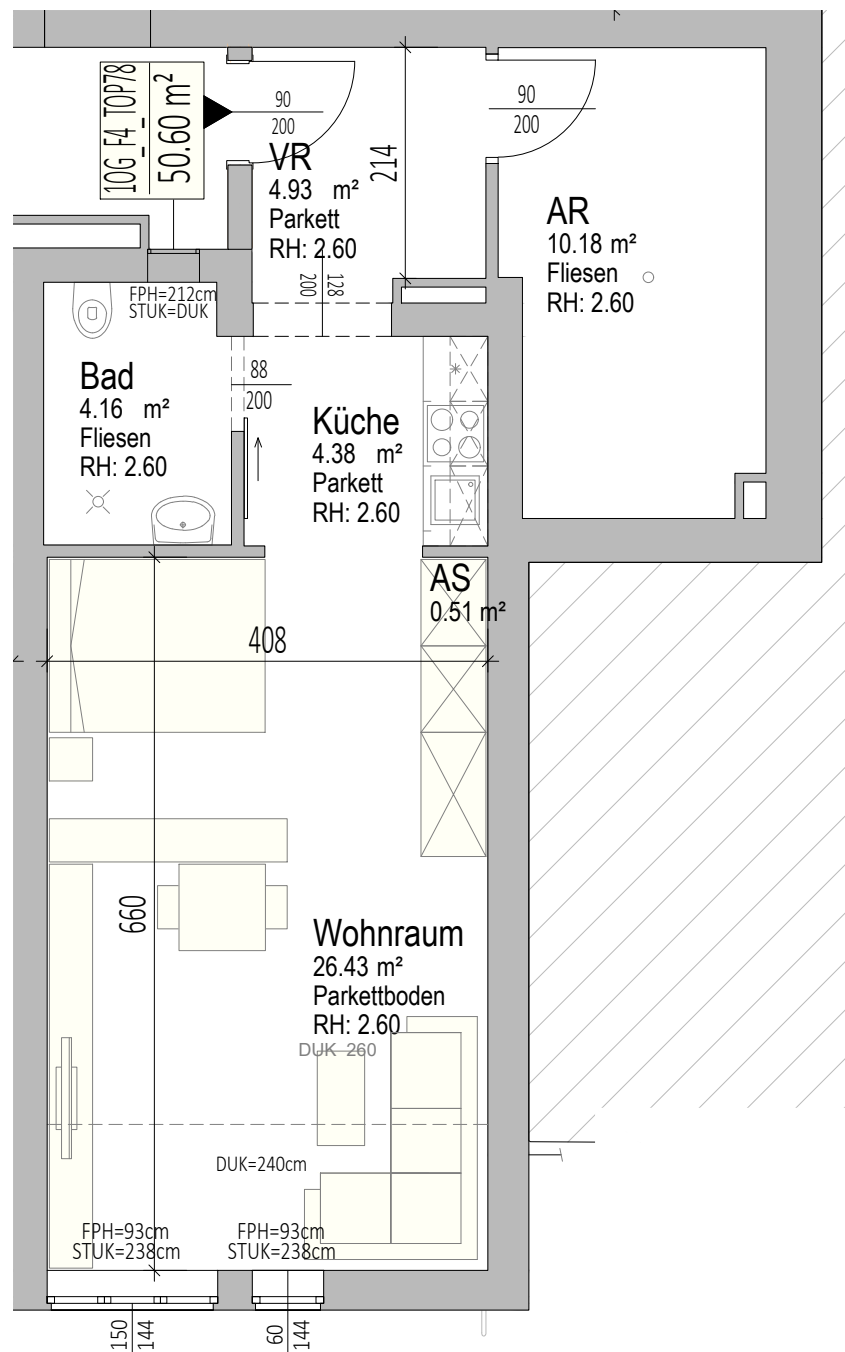

Die dargestellte Einrichtung bzw. Möblierung ist beispielhaft.
Maßangaben lt. Letztstand Einreichplanung (keine Naturmaße).

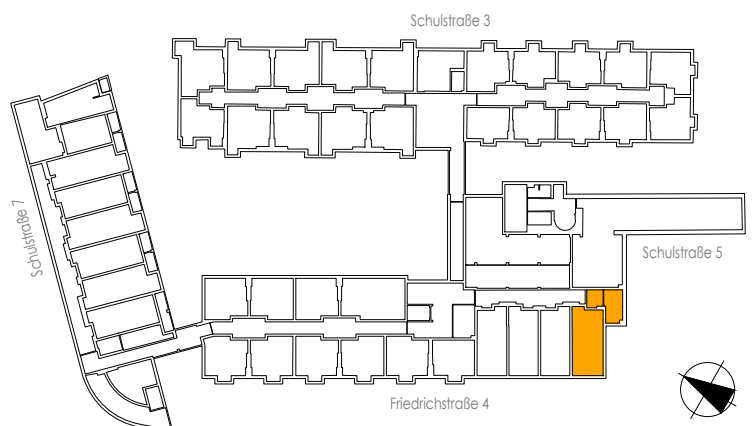

WOHNHAUS F4 LINZ


Schulstraße 3

1. Obergeschoss Top 22


Wohnnutzfläche

23,04 m²

19.10.2020

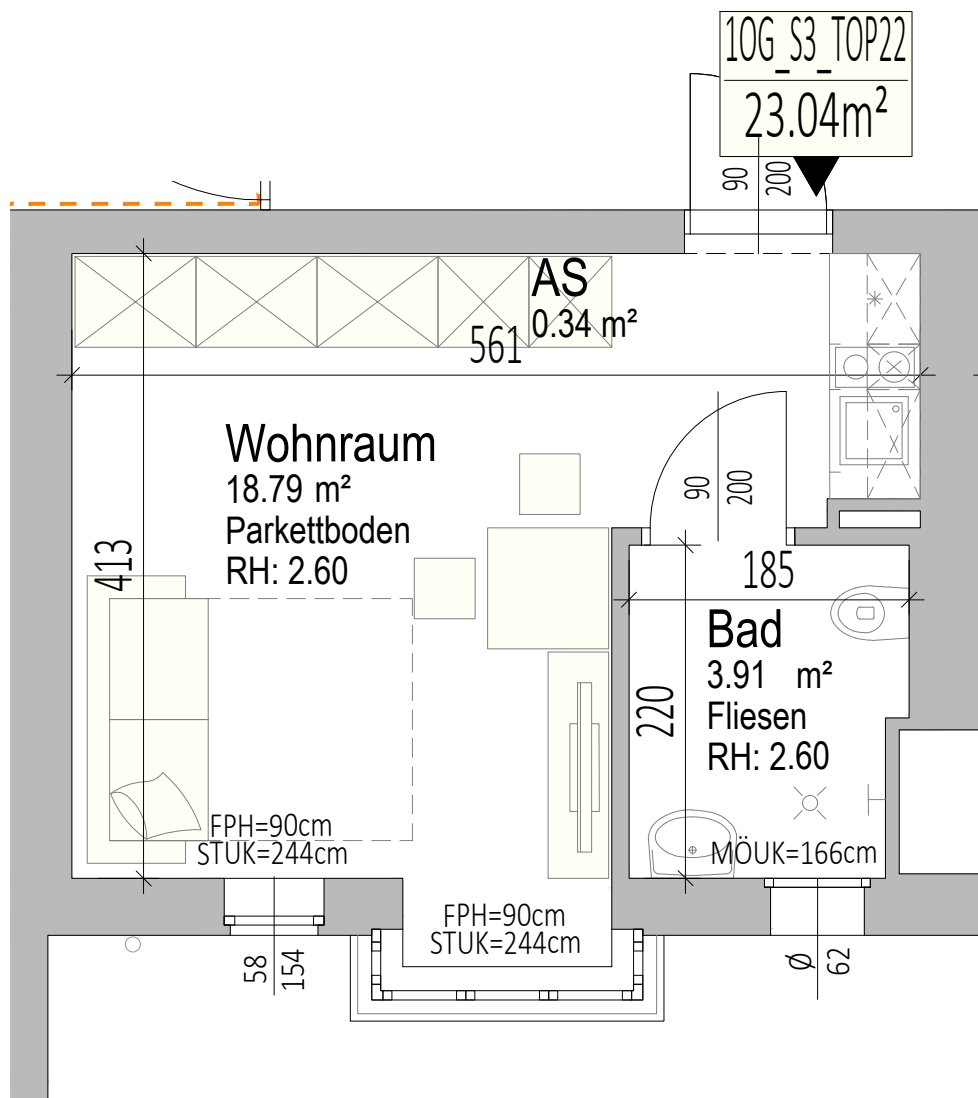

Die dargestellte Einrichtung bzw. Möblierung ist beispielhaft.
Maßangaben lt. Letztstand Einreichplanung (keine Naturmaße).

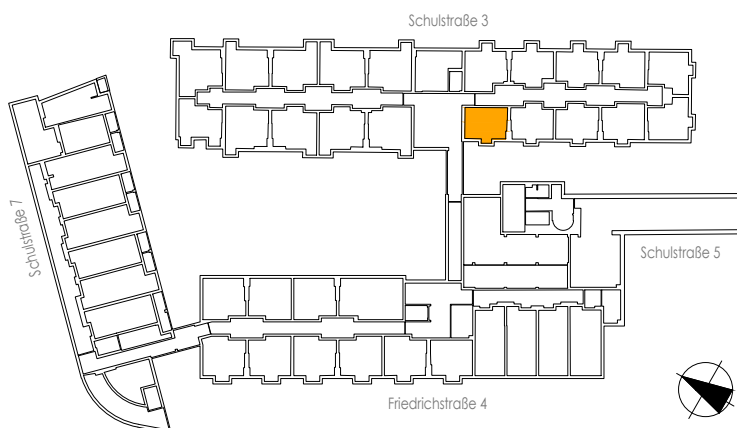

WOHNHAUS F4 LINZ


Schulstraße 3

1. Obergeschoss Top 23


Wohnnutzfläche

27,97 m²

19.10.2020

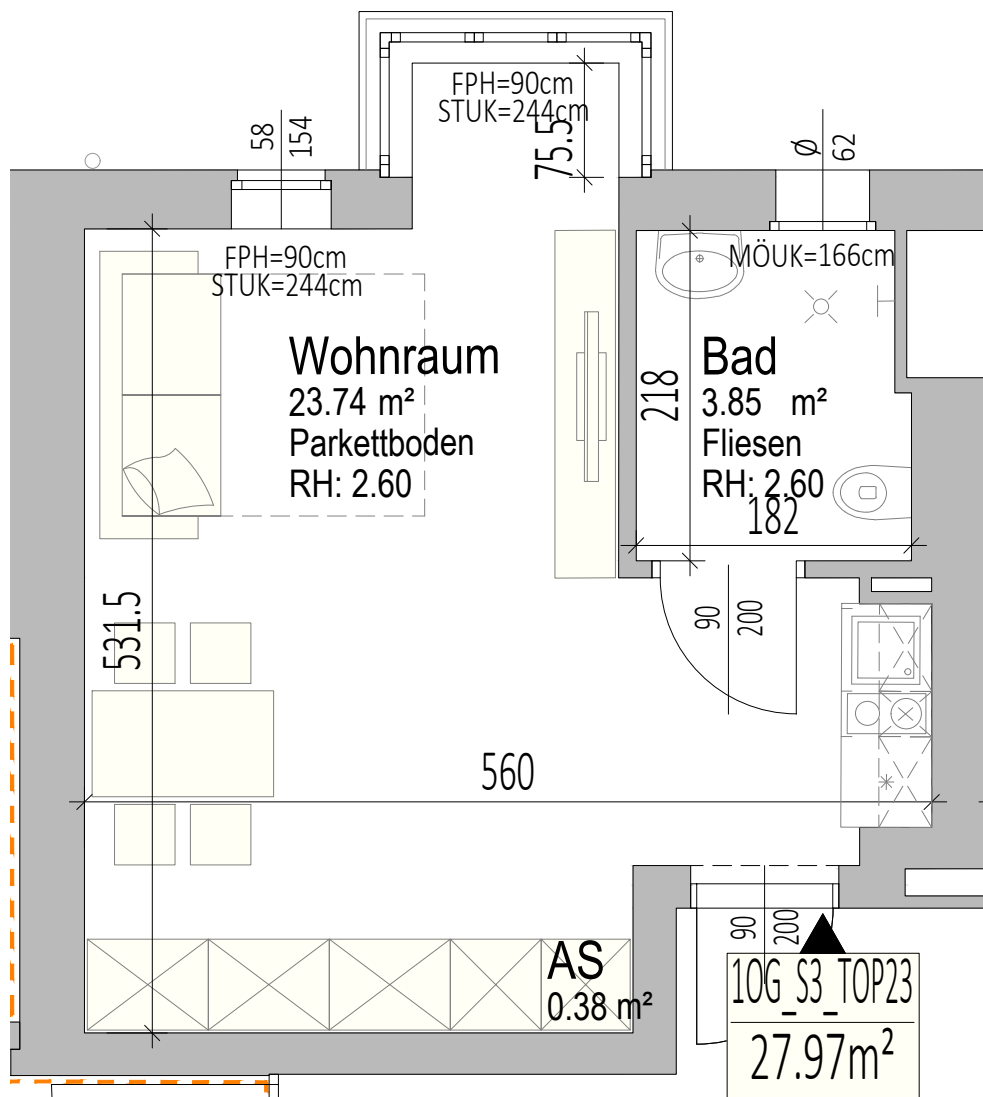

Die dargestellte Einrichtung bzw. Möblierung ist beispielhaft.
Maßangaben lt. Letztstand Einreichplanung (keine Naturmaße).

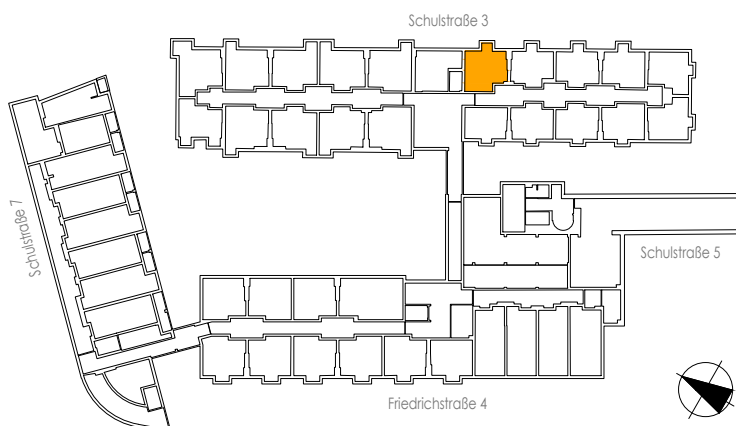

WOHNHAUS F4 LINZ



Schulstraße 3

1. Obergeschoss Top 24

Wohnnutzfläche

24,26 m²

19.10.2020

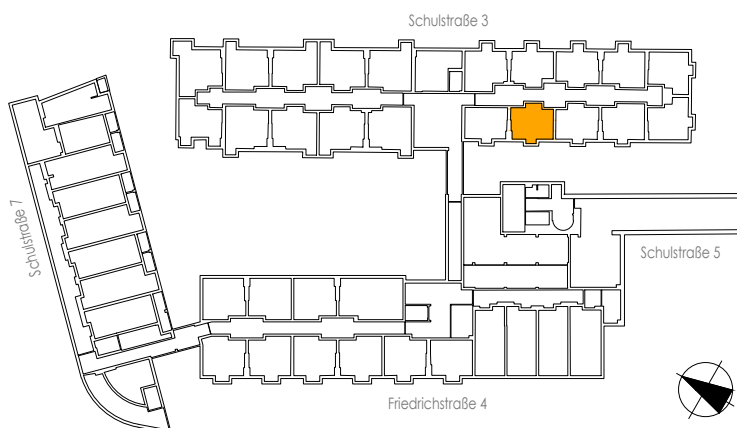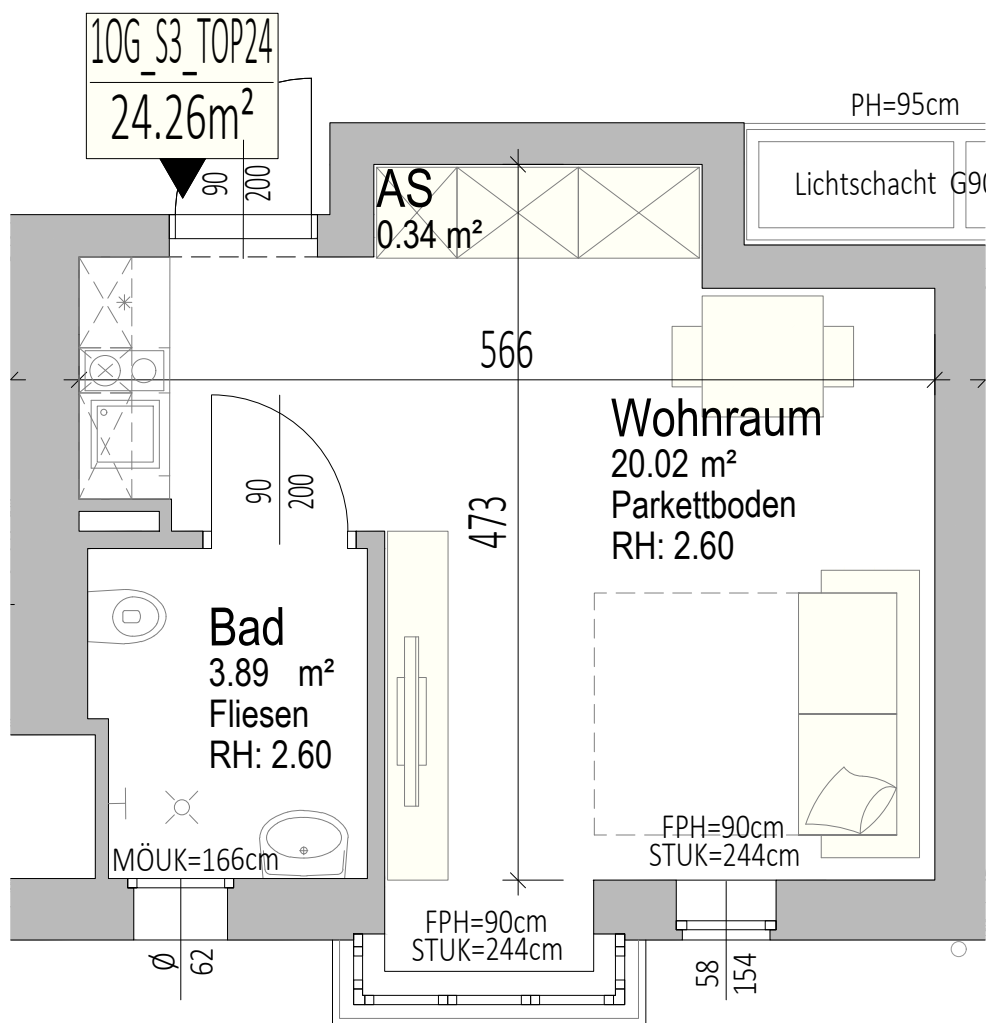

0 1 2 3m

Die dargestellte Einrichtung bzw. Möblierung ist beispielhaft.
Maßangaben lt. Letztstand Einreichplanung (keine Naturmaße).

Die dargestellte Einrichtung bzw. Möblierung ist beispielhaft.
Maßangaben lt. Letztstand Einreichplanung (keine Naturmaße).



WOHNHAUS F4 LINZ


Schulstraße 3

1. Obergeschoss Top 26


Wohnnutzfläche

24,33 m²

19.10.2020

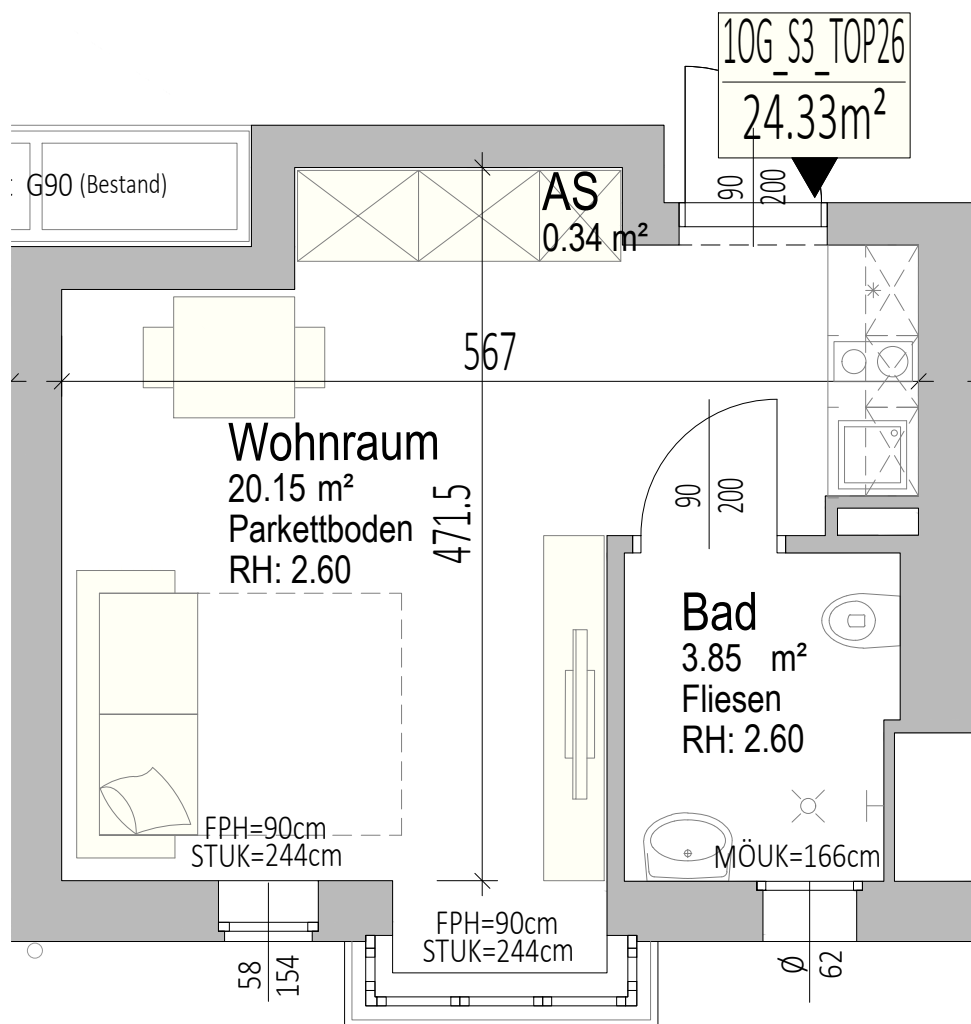

Die dargestellte Einrichtung bzw. Möblierung ist beispielhaft.
Maßangaben lt. Letztstand Einreichplanung (keine Naturmaße).

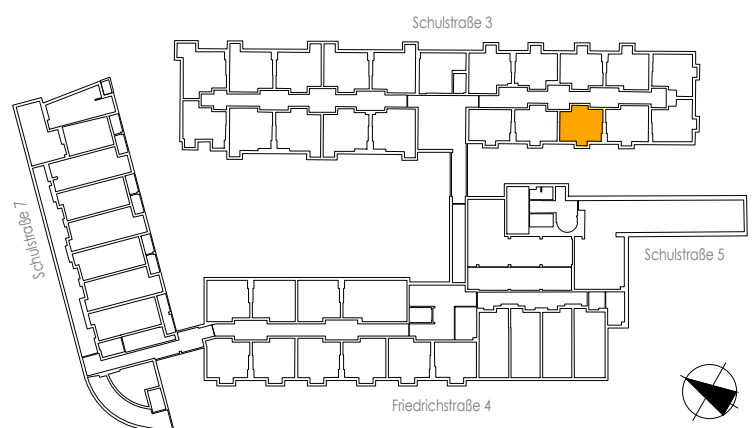

WOHNHAUS F4 LINZ


Schulstraße 3

1. Obergeschoss Top 27


Wohnnutzfläche

25,03 m²

19.10.2020

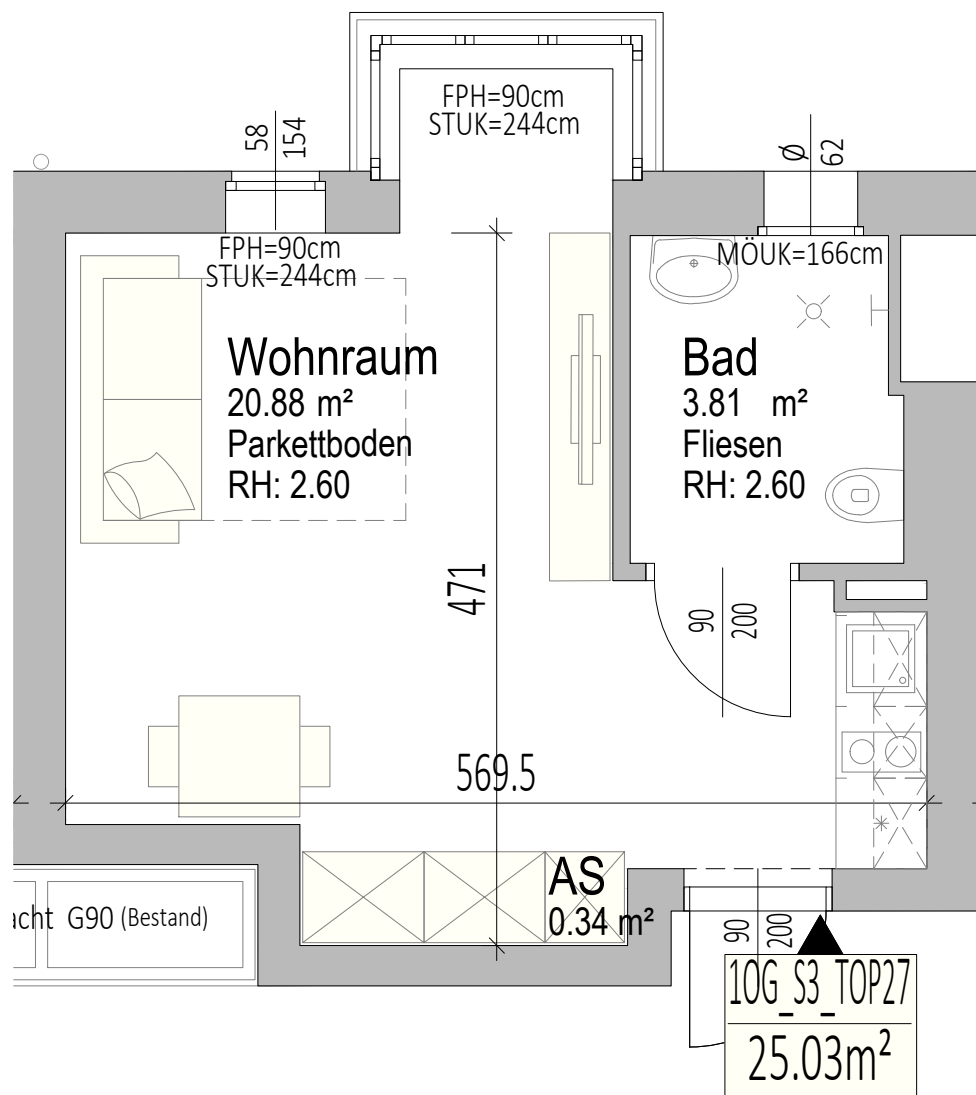

Die dargestellte Einrichtung bzw. Möblierung ist beispielhaft.
Maßangaben lt. Letztstand Einreichplanung (keine Naturmaße).

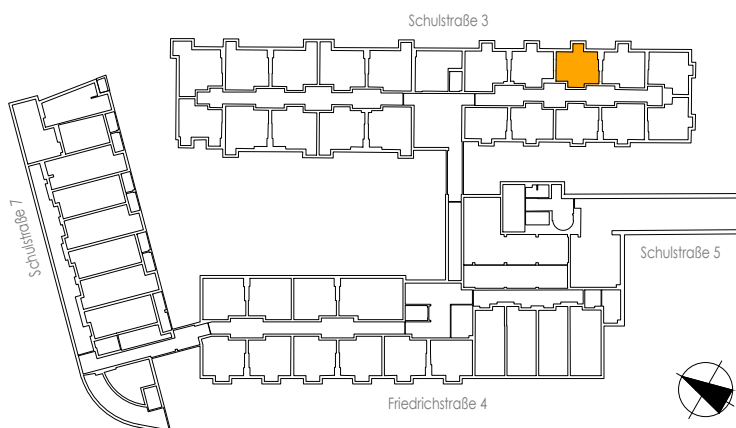

WOHNHAUS F4 LINZ


Schulstraße 3

1. Obergeschoss Top 28


Wohnnutzfläche

25,45 m²

19.10.2020

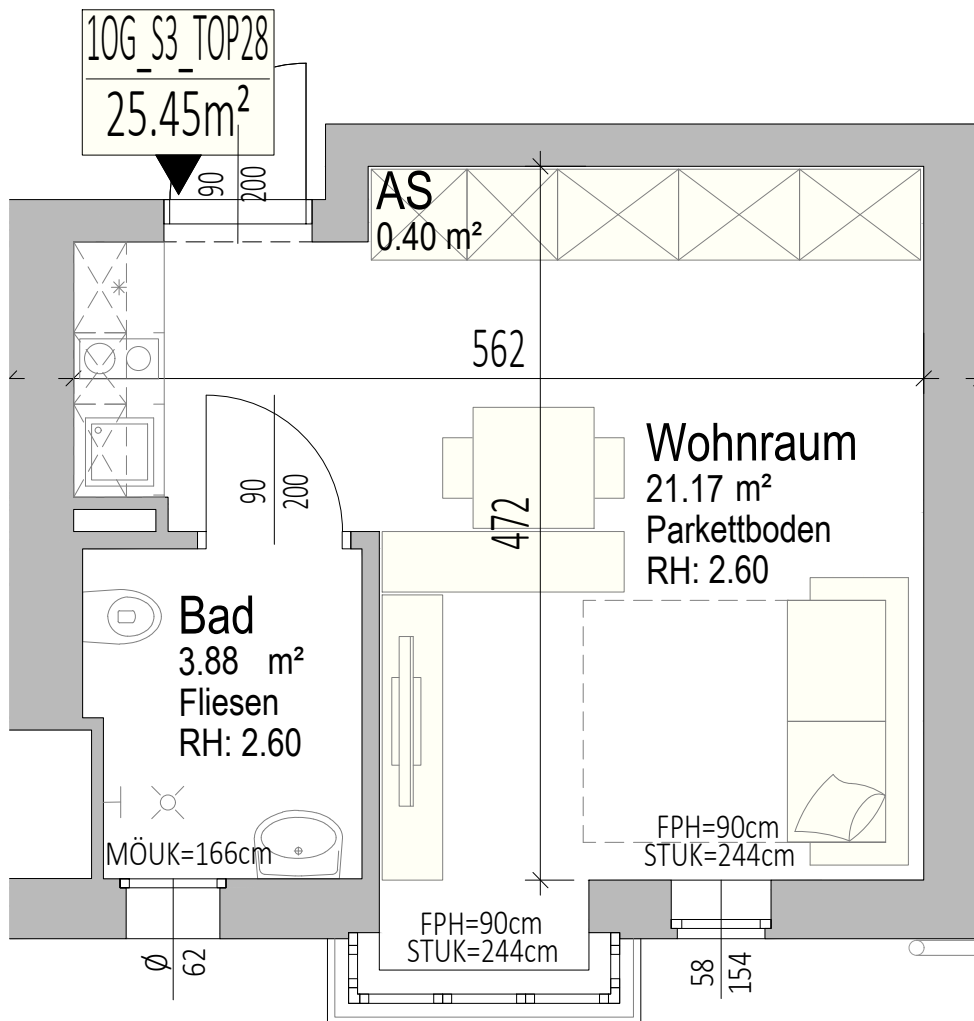

Schulstraße 3

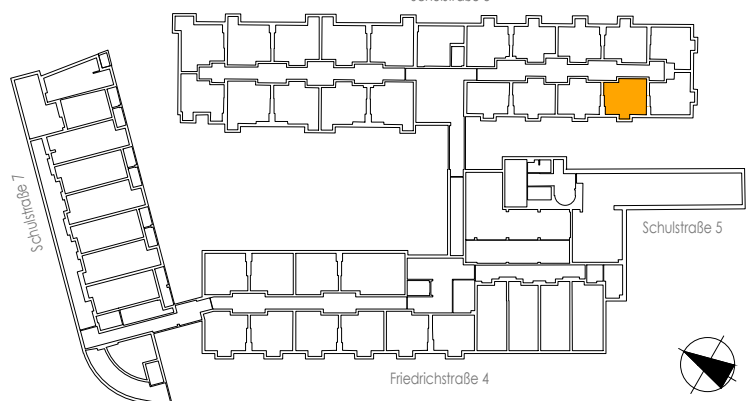

0 1 2 3m

Die dargestellte Einrichtung bzw. Möblierung ist beispielhaft.
Maßangaben lt. Letztstand Einreichplanung (keine Naturmaße).



WOHNHAUS F4 LINZ


Schulstraße 3

1. Obergeschoss Top 29


Wohnnutzfläche

25,84 m²

19.10.2020

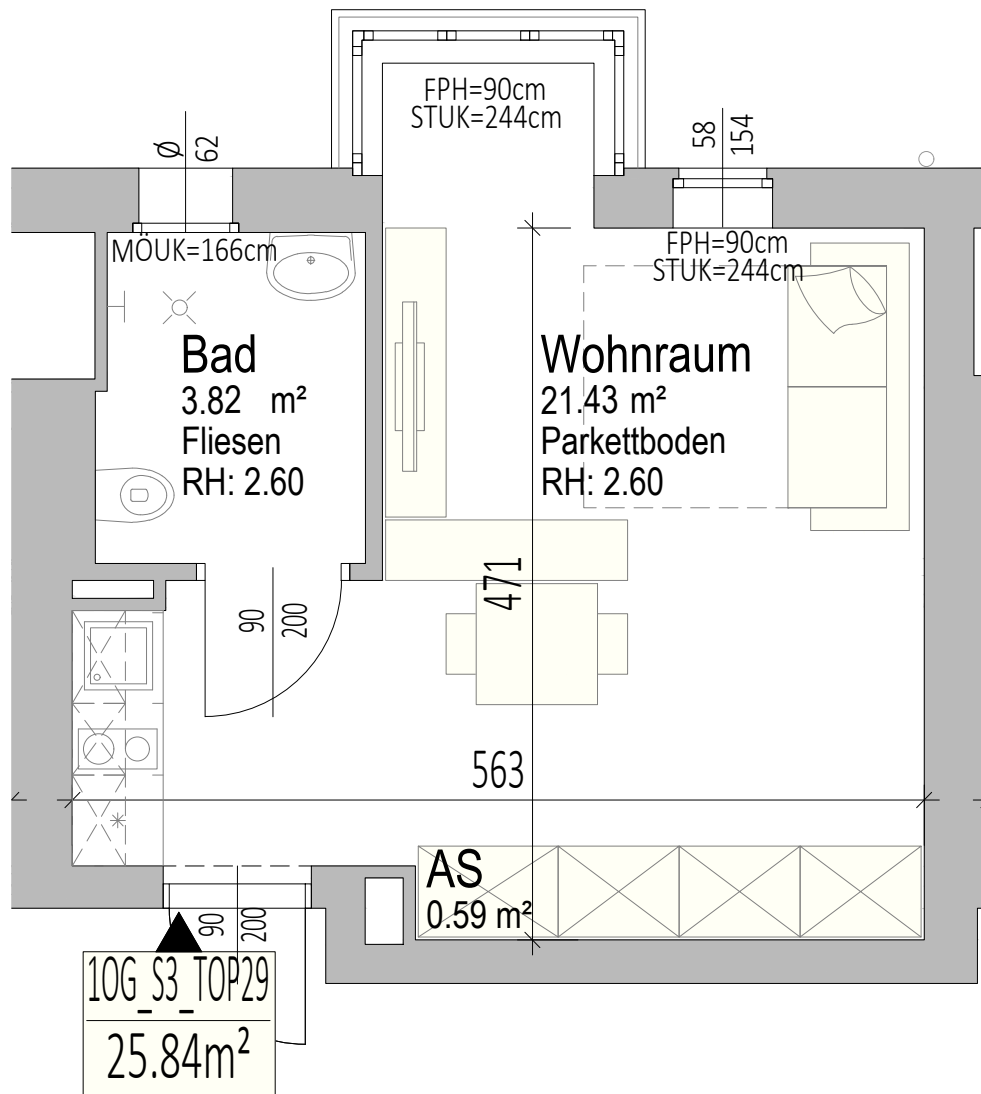

Die dargestellte Einrichtung bzw. Möblierung ist beispielhaft.
Maßangaben lt. Letztstand Einreichplanung (keine Naturmaße).

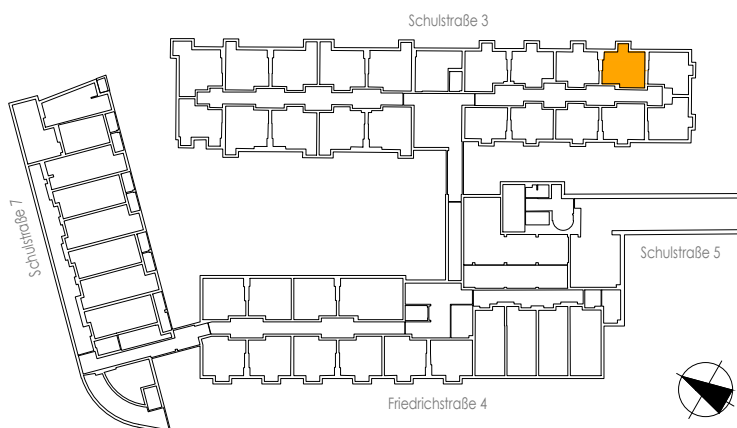

WOHNHAUS F4 LINZ


Schulstraße 3

1. Obergeschoss Top 30


Wohnnutzfläche

26,13 m²

19.10.2020

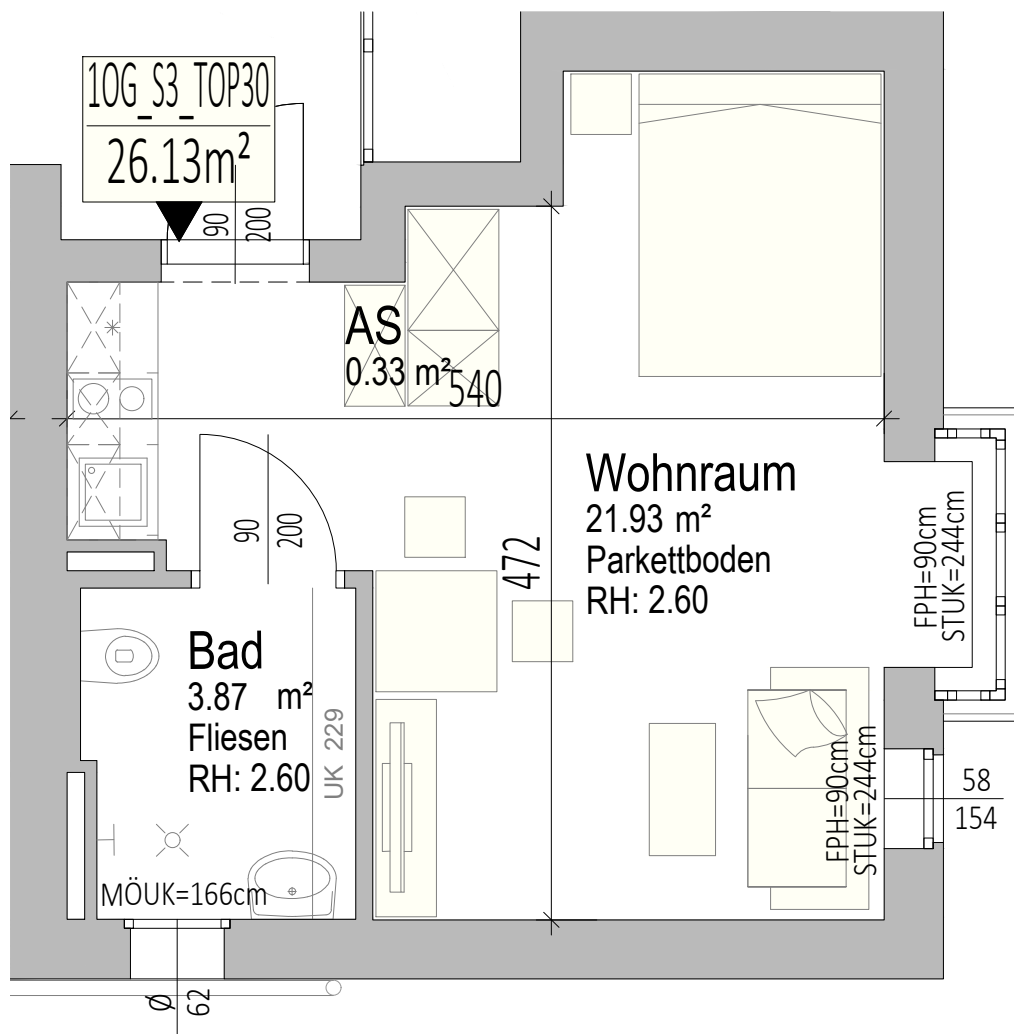

Die dargestellte Einrichtung bzw. Möblierung ist beispielhaft.
Maßangaben lt. Letztstand Einreichplanung (keine Naturmaße).

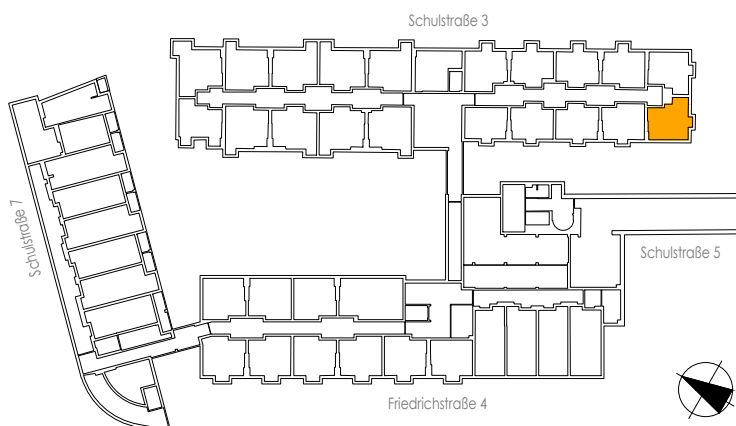

WOHNHAUS F4 LINZ


Schulstraße 3

1. Obergeschoss Top 31


Wohnnutzfläche

25,92 m²

19.10.2020

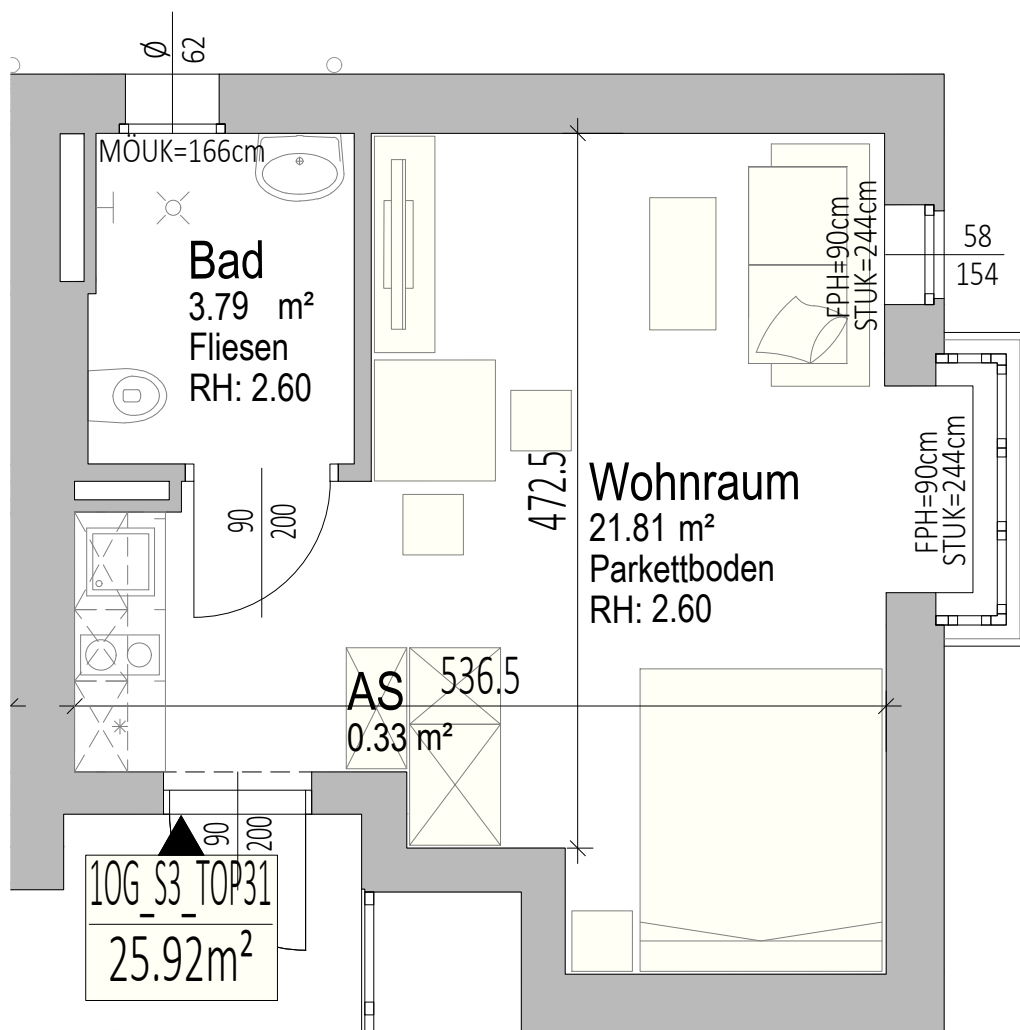

Die dargestellte Einrichtung bzw. Möblierung ist beispielhaft.
Maßangaben lt. Letztstand Einreichplanung (keine Naturmaße).

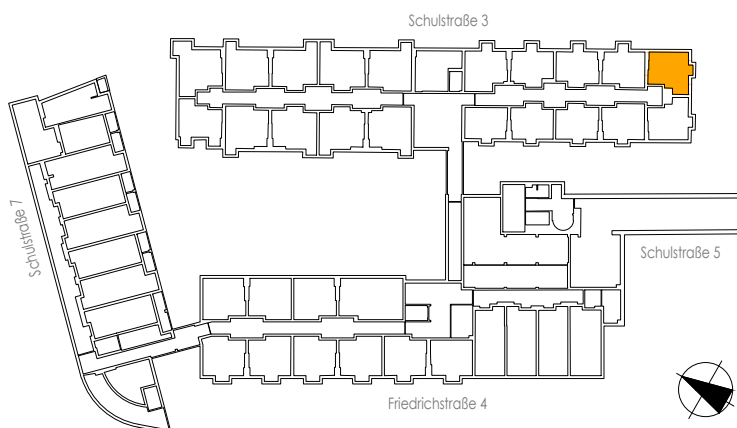

WOHNHAUS F4 LINZ


Schulstraße 3

1. Obergeschoss Top 32


Wohnnutzfläche

25,59 m²

19.10.2020

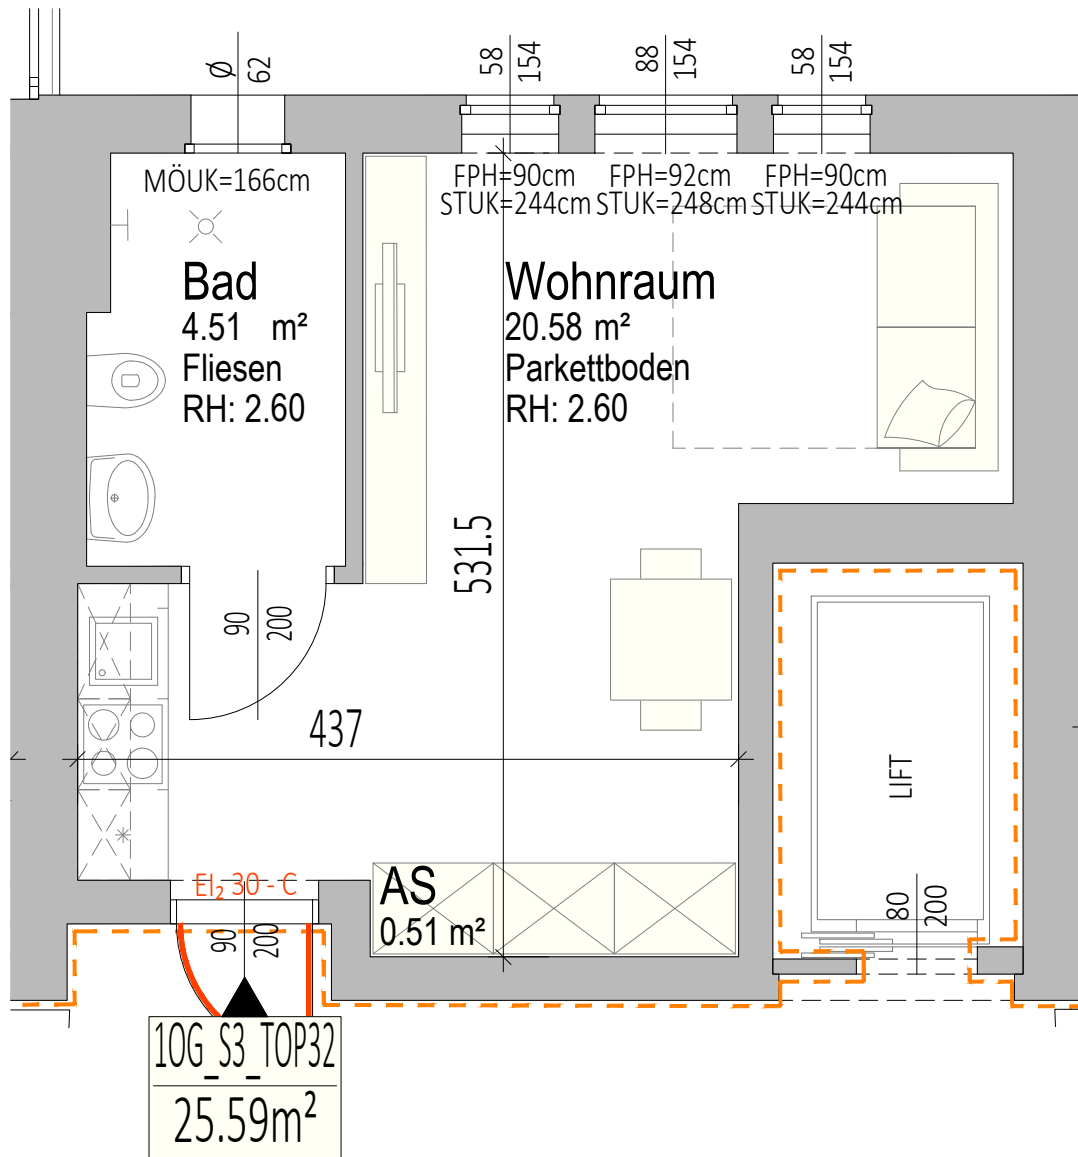

Die dargestellte Einrichtung bzw. Möblierung ist beispielhaft.
Maßangaben lt. Letztstand Einreichplanung (keine Naturmaße).

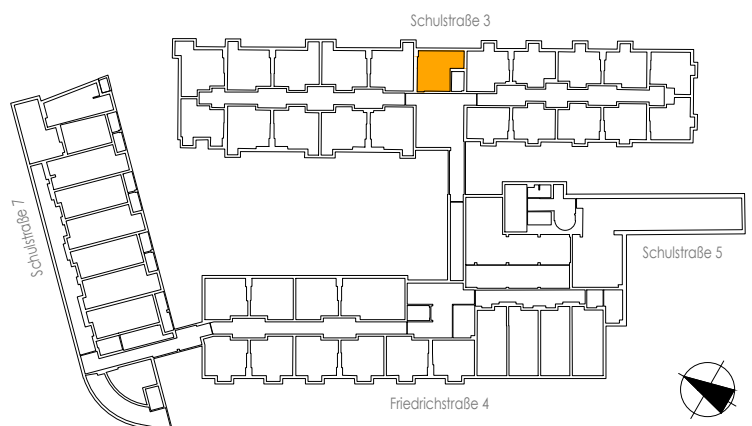

WOHNHAUS F4 LINZ



Schulstraße 3

1. Obergeschoss Top 33

Wohnnutzfläche

30,75 m²

19.10.2020

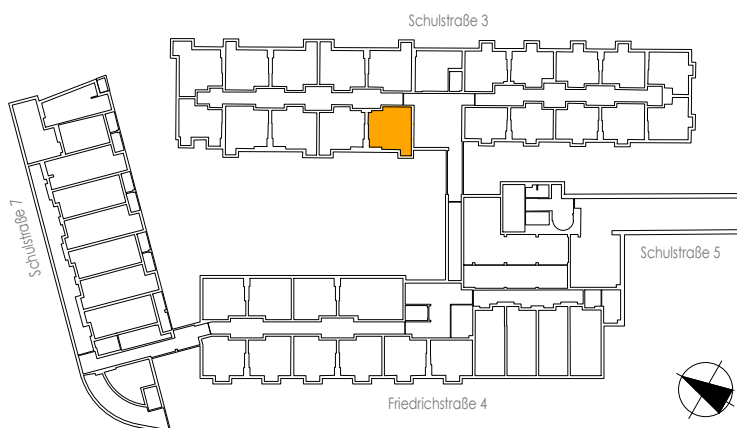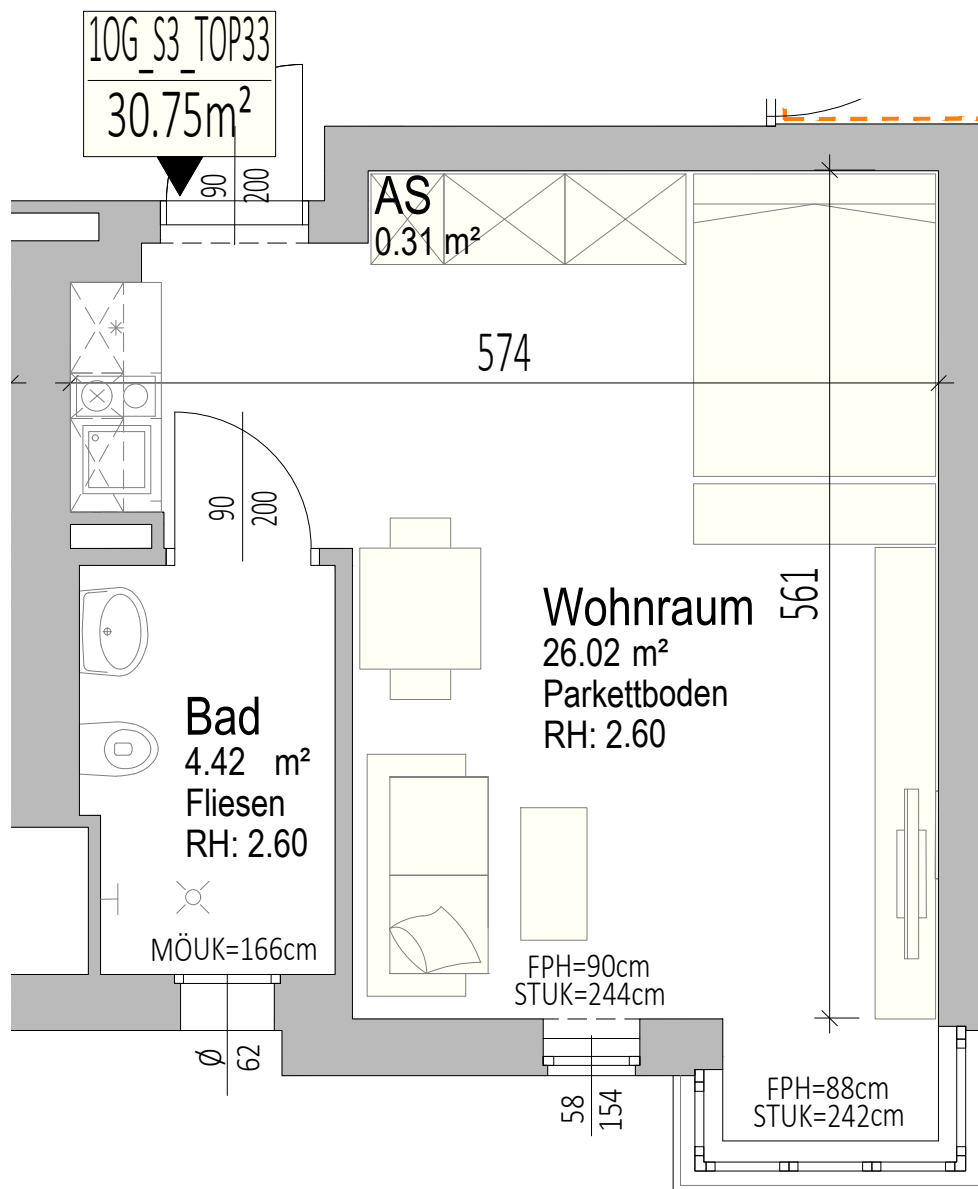

0 1 2 3m

Die dargestellte Einrichtung bzw. Möblierung ist beispielhaft.
Maßangaben lt. Letztstand Einreichplanung (keine Naturmaße).

WOHNHAUS F4 LINZ



Schulstraße 3

1. Obergeschoss Top 34

Wohnnutzfläche

29,97 m²

19.10.2020

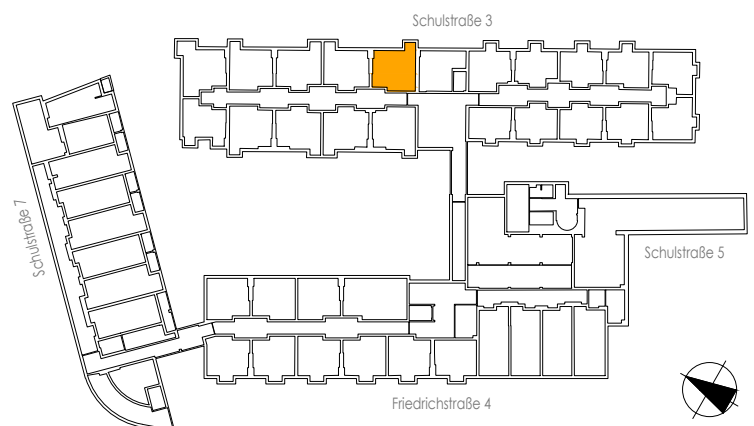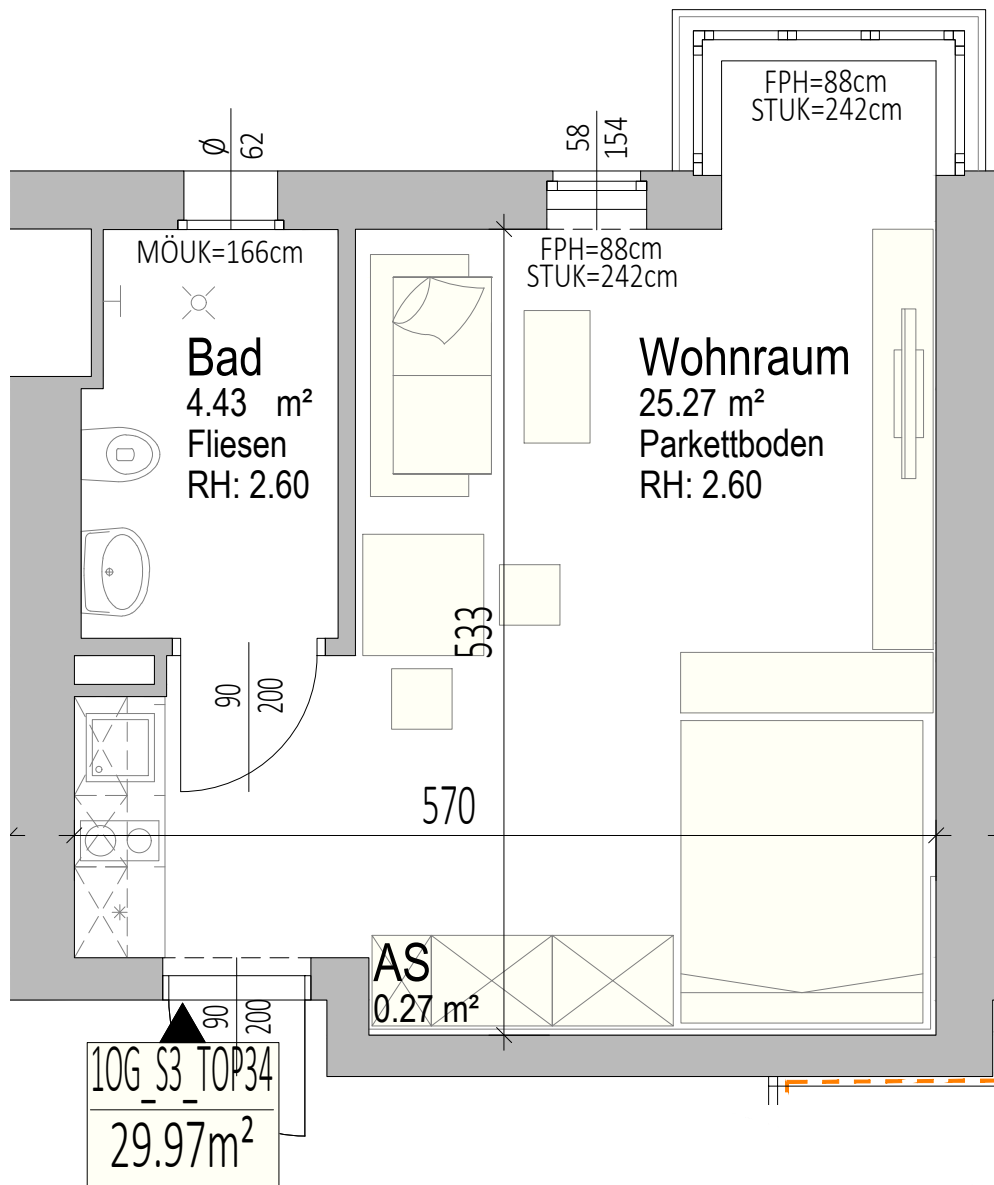

0 1 2 3m

Die dargestellte Einrichtung bzw. Möblierung ist beispielhaft.
Maßangaben lt. Letztstand Einreichplanung (keine Naturmaße).

WOHNHAUS F4 LINZ


Schulstraße 3

1. Obergeschoss Top 35


Wohnnutzfläche

30,89 m²

19.10.2020

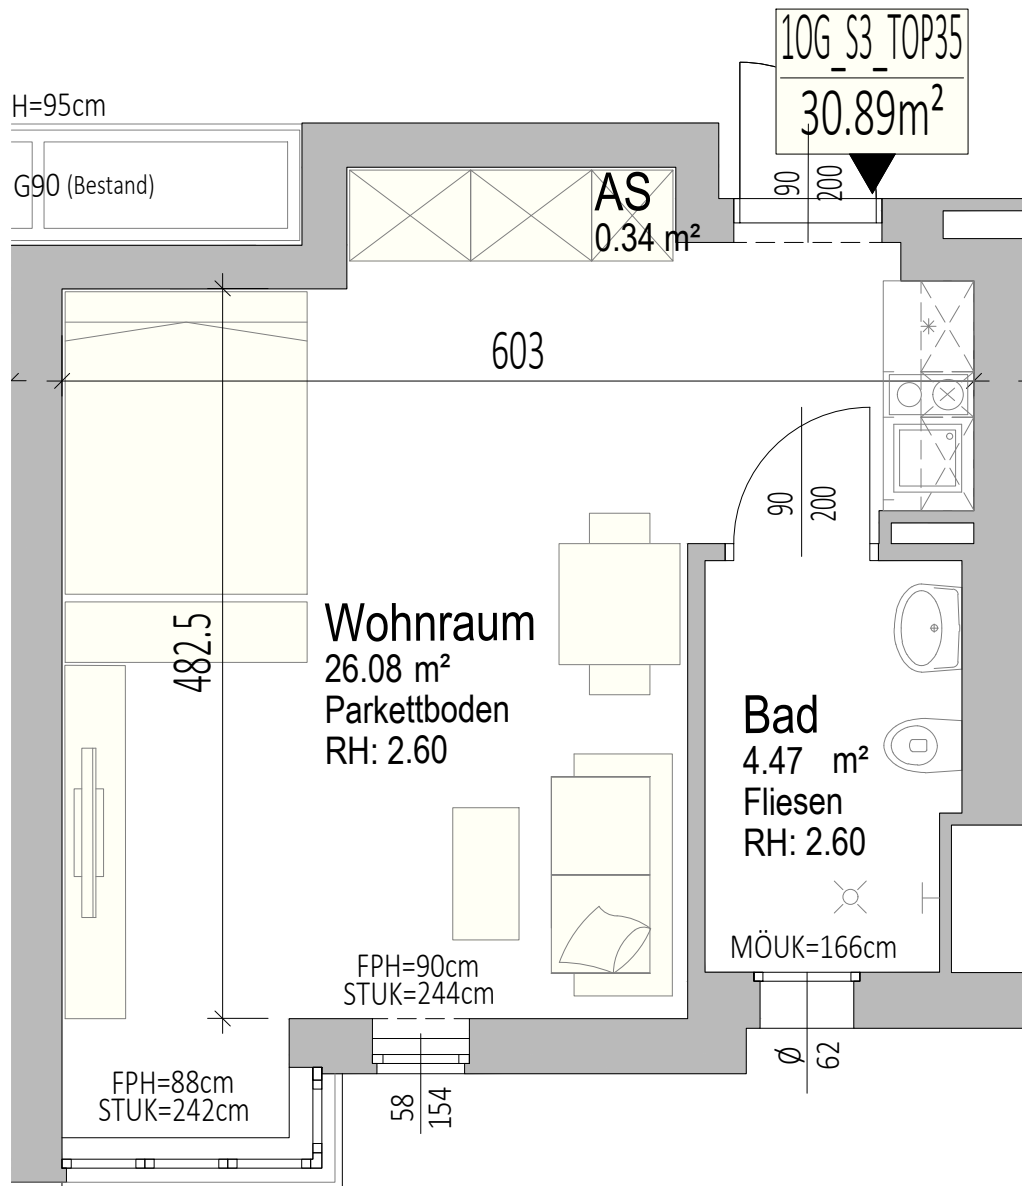

Die dargestellte Einrichtung bzw. Möblierung ist beispielhaft.
Maßangaben lt. Letztstand Einreichplanung (keine Naturmaße).

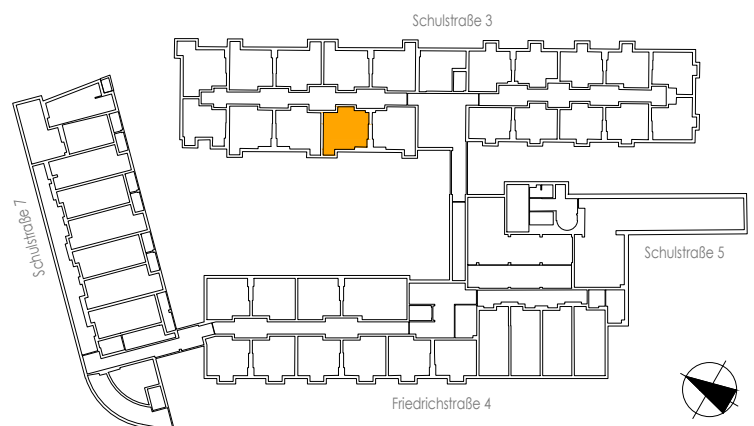

WOHNHAUS F4 LINZ


Schulstraße 3

1. Obergeschoss Top 36


Wohnnutzfläche

30,04 m²

19.10.2020

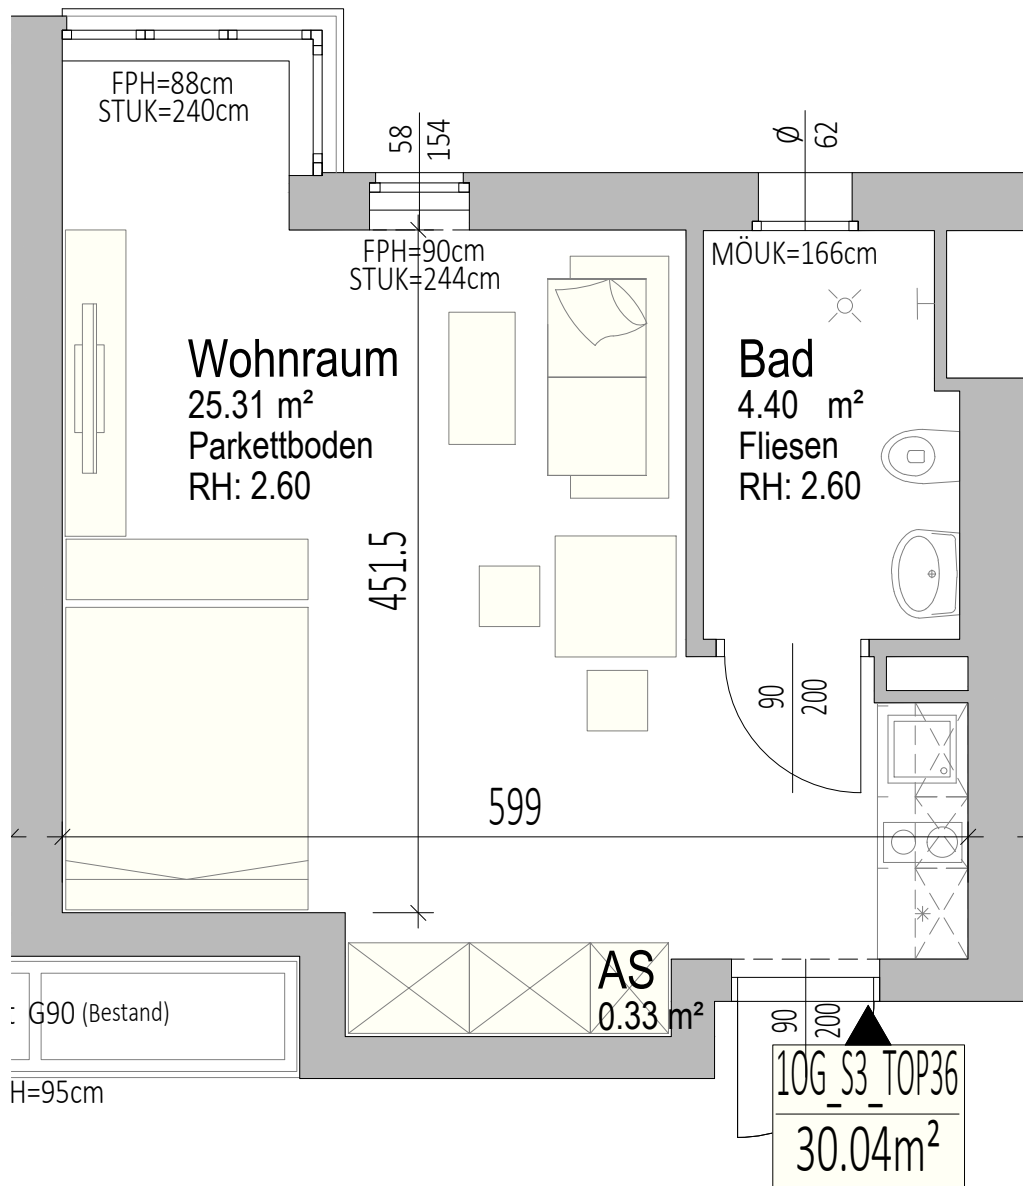

Die dargestellte Einrichtung bzw. Möblierung ist beispielhaft.
Maßangaben lt. Letztstand Einreichplanung (keine Naturmaße).

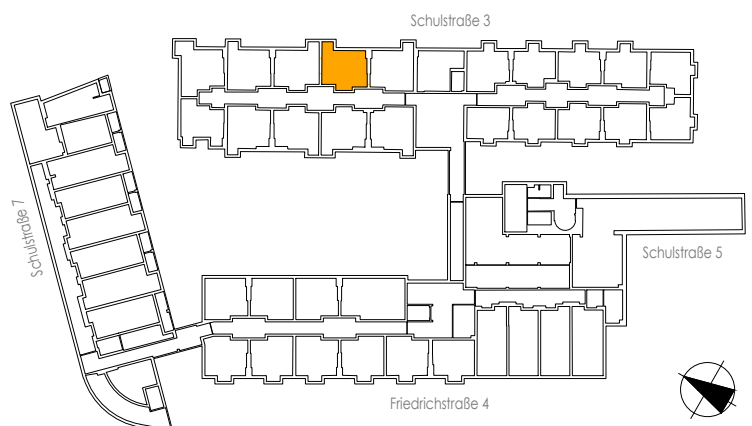

WOHNHAUS F4 LINZ


Schulstraße 3

1. Obergeschoss Top 37


Wohnnutzfläche

30,67 m²

19.10.2020

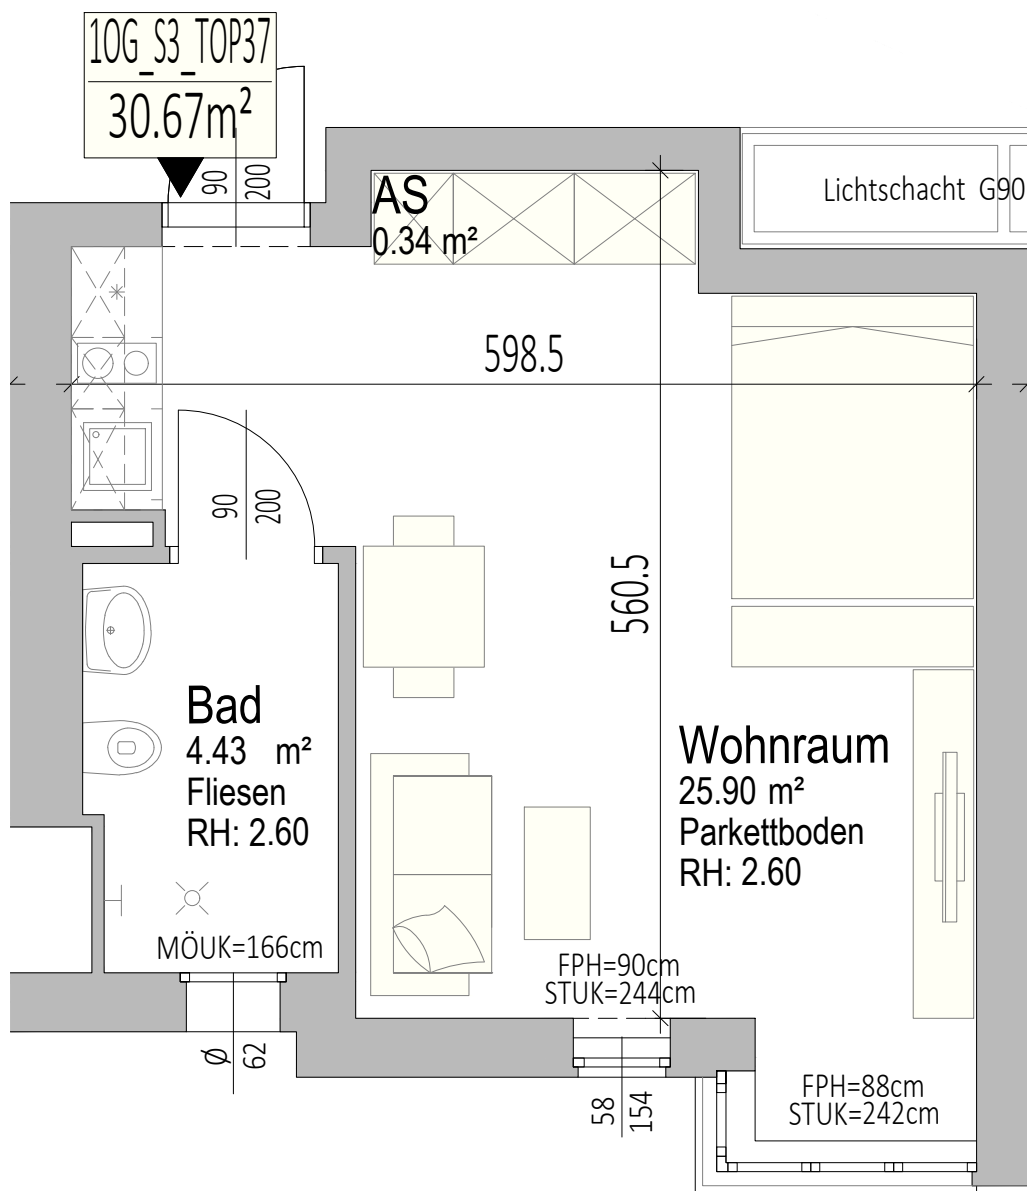

Die dargestellte Einrichtung bzw. Möblierung ist beispielhaft.
Maßangaben lt. Letztstand Einreichplanung (keine Naturmaße).

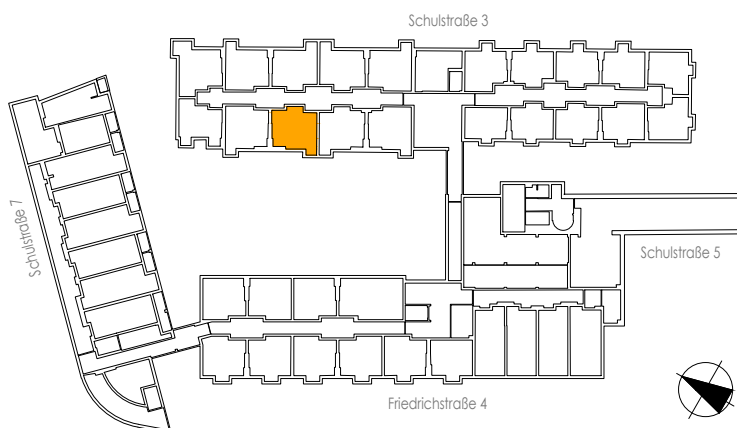

WOHNHAUS F4 LINZ


Schulstraße 3

1. Obergeschoss Top 38


Wohnnutzfläche

30,18 m²

19.10.2020

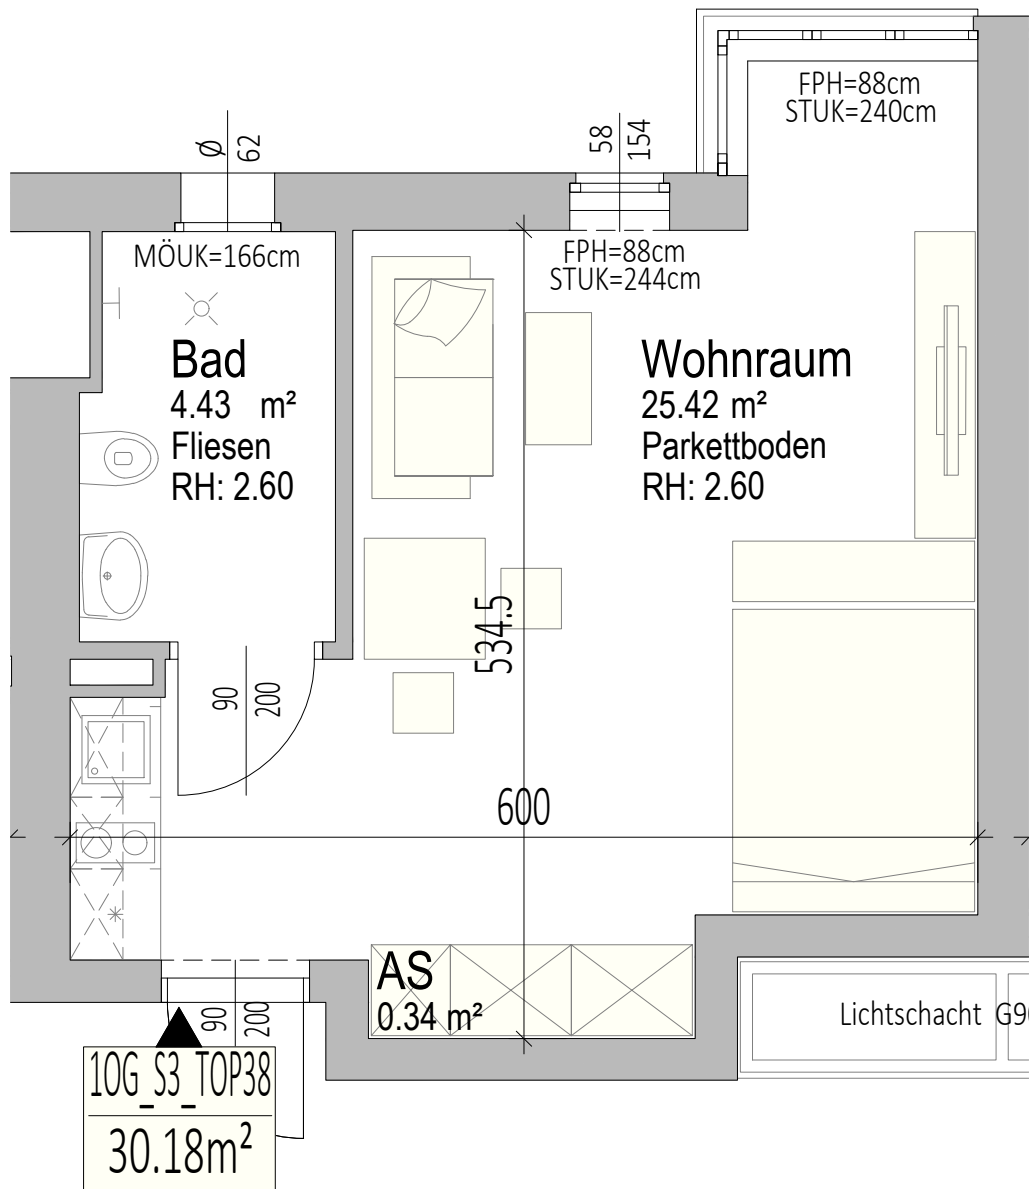

Die dargestellte Einrichtung bzw. Möblierung ist beispielhaft.
Maßangaben lt. Letztstand Einreichplanung (keine Naturmaße).

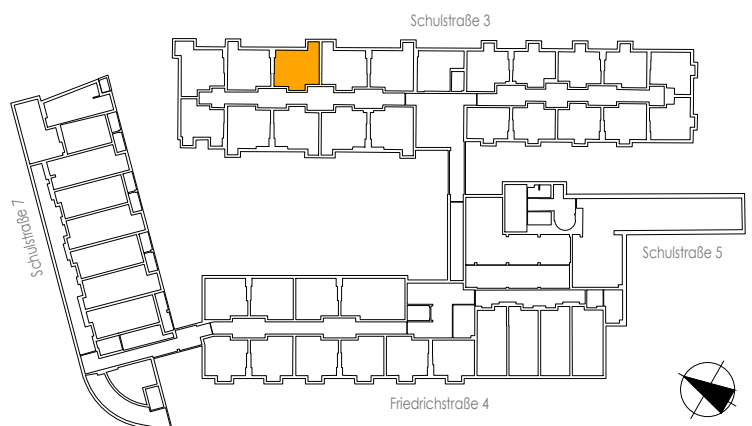

WOHNHAUS F4 LINZ


Schulstraße 3

1. Obergeschoss Top 39


Wohnnutzfläche

30,44 m²

19.10.2020

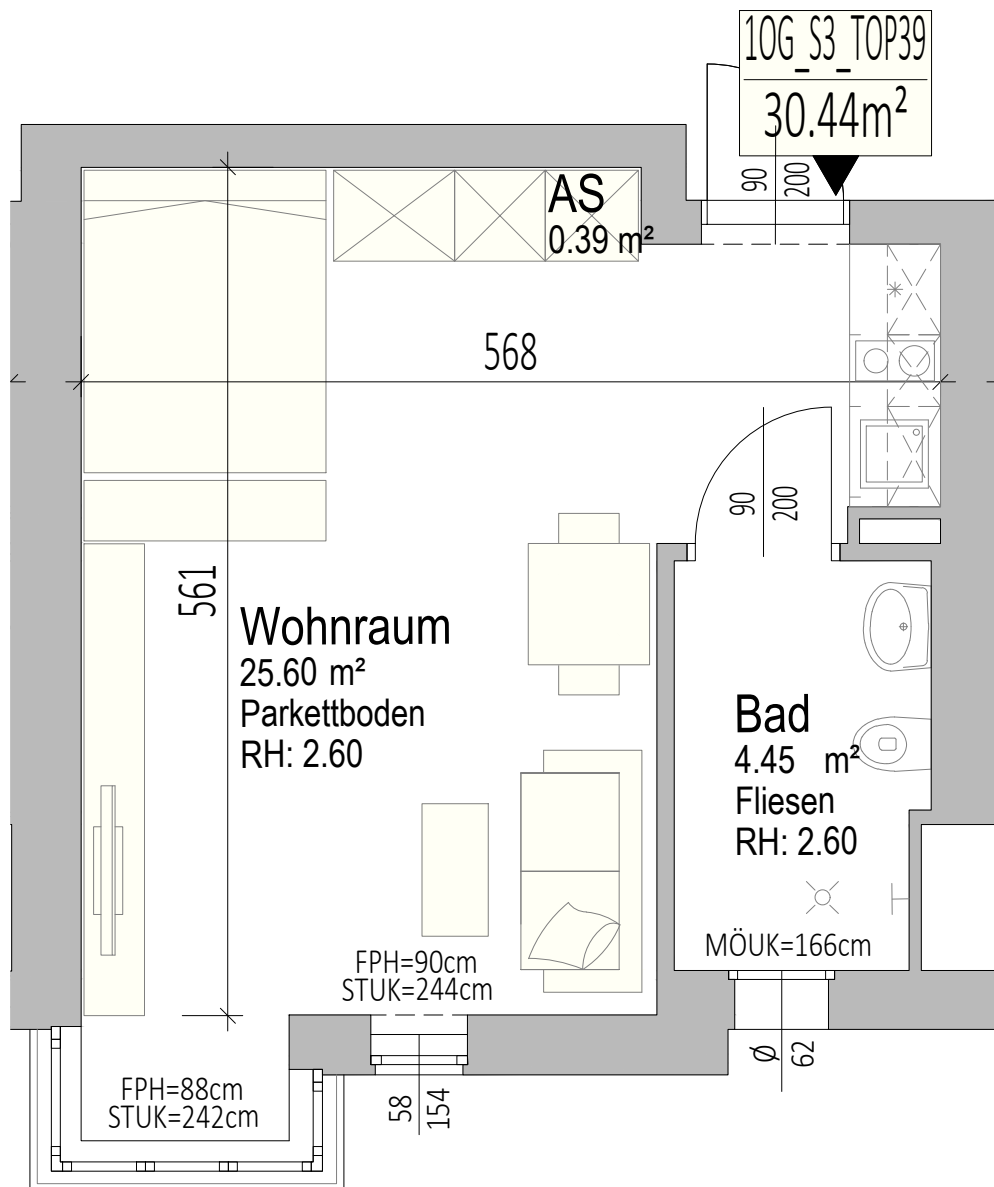

Die dargestellte Einrichtung bzw. Möblierung ist beispielhaft.
Maßangaben lt. Letztstand Einreichplanung (keine Naturmaße).

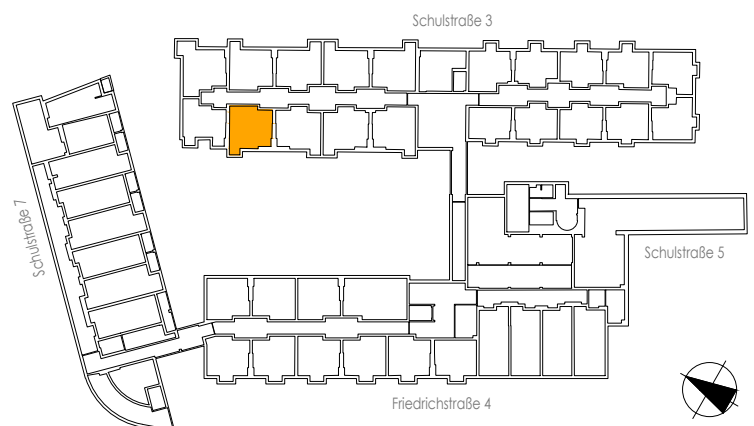

WOHNHAUS F4 LINZ


Schulstraße 3

1. Obergeschoss Top 40


Wohnnutzfläche

30,01 m²


19.10.2020

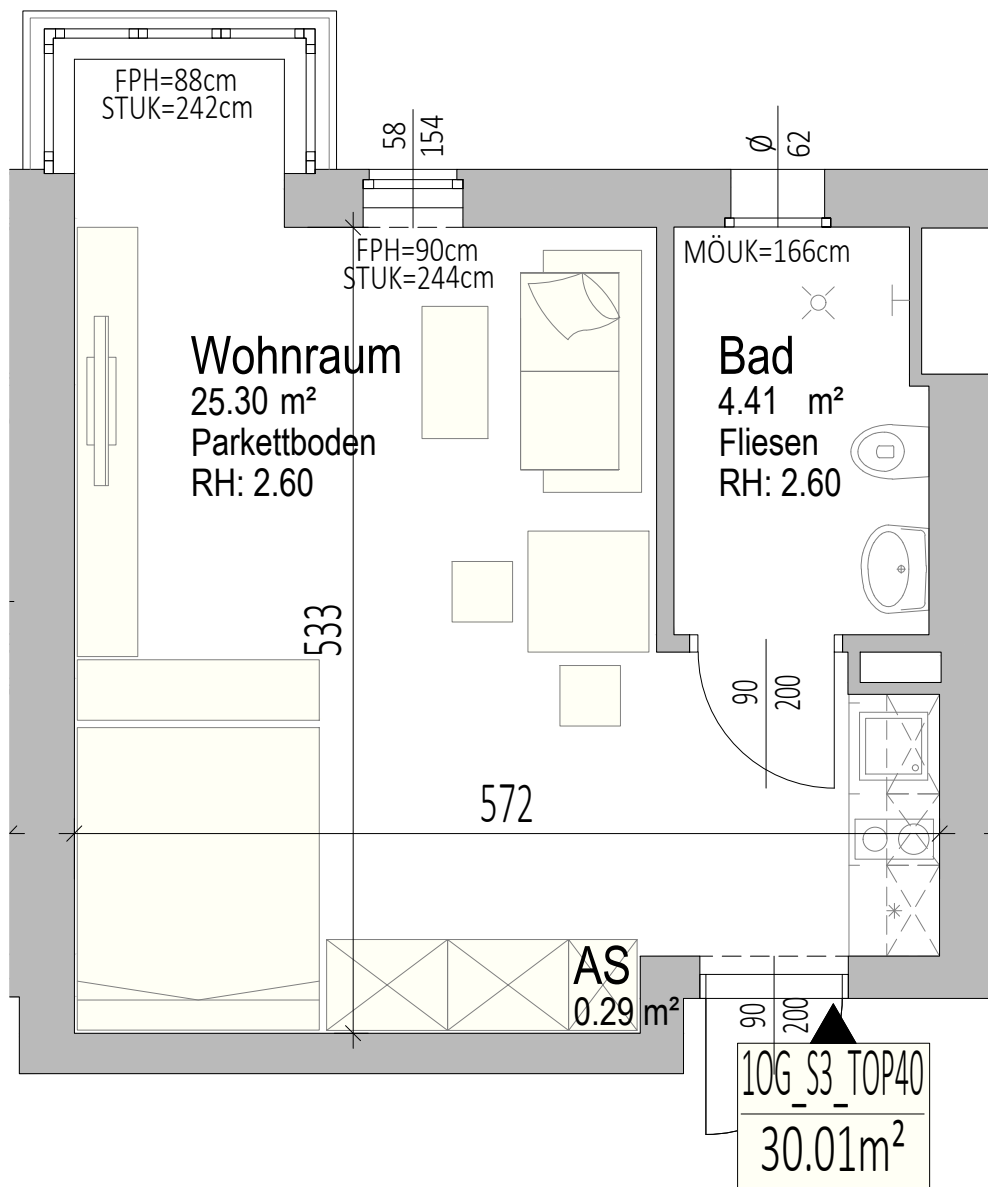

Die dargestellte Einrichtung bzw. Möblierung ist beispielhaft.
Maßangaben lt. Letztstand Einreichplanung (keine Naturmaße).

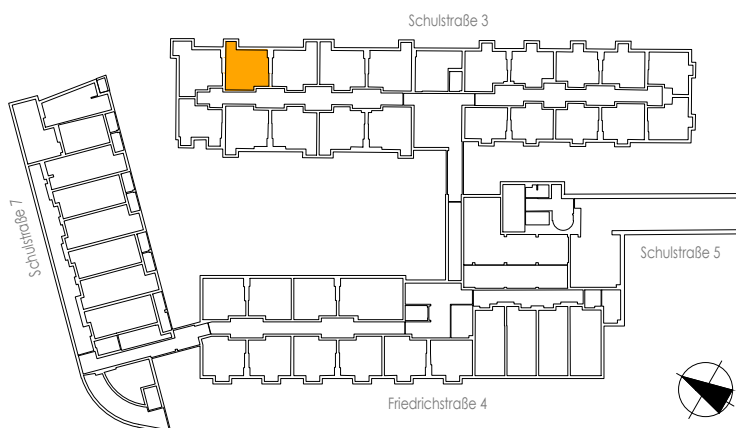

19.10.2020

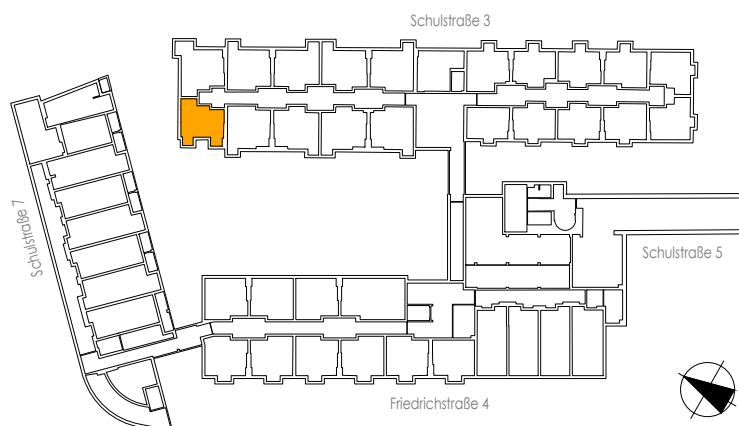

Die dargestellte Einrichtung bzw. Möblierung ist beispielhaft.
Maßangaben lt. Letztstand Einreichplanung (keine Naturmaße).

WOHNHAUS F4 LINZ


Schulstraße 3

1. Obergeschoss Top 42


Wohnnutzfläche

33,67 m²

19.10.2020

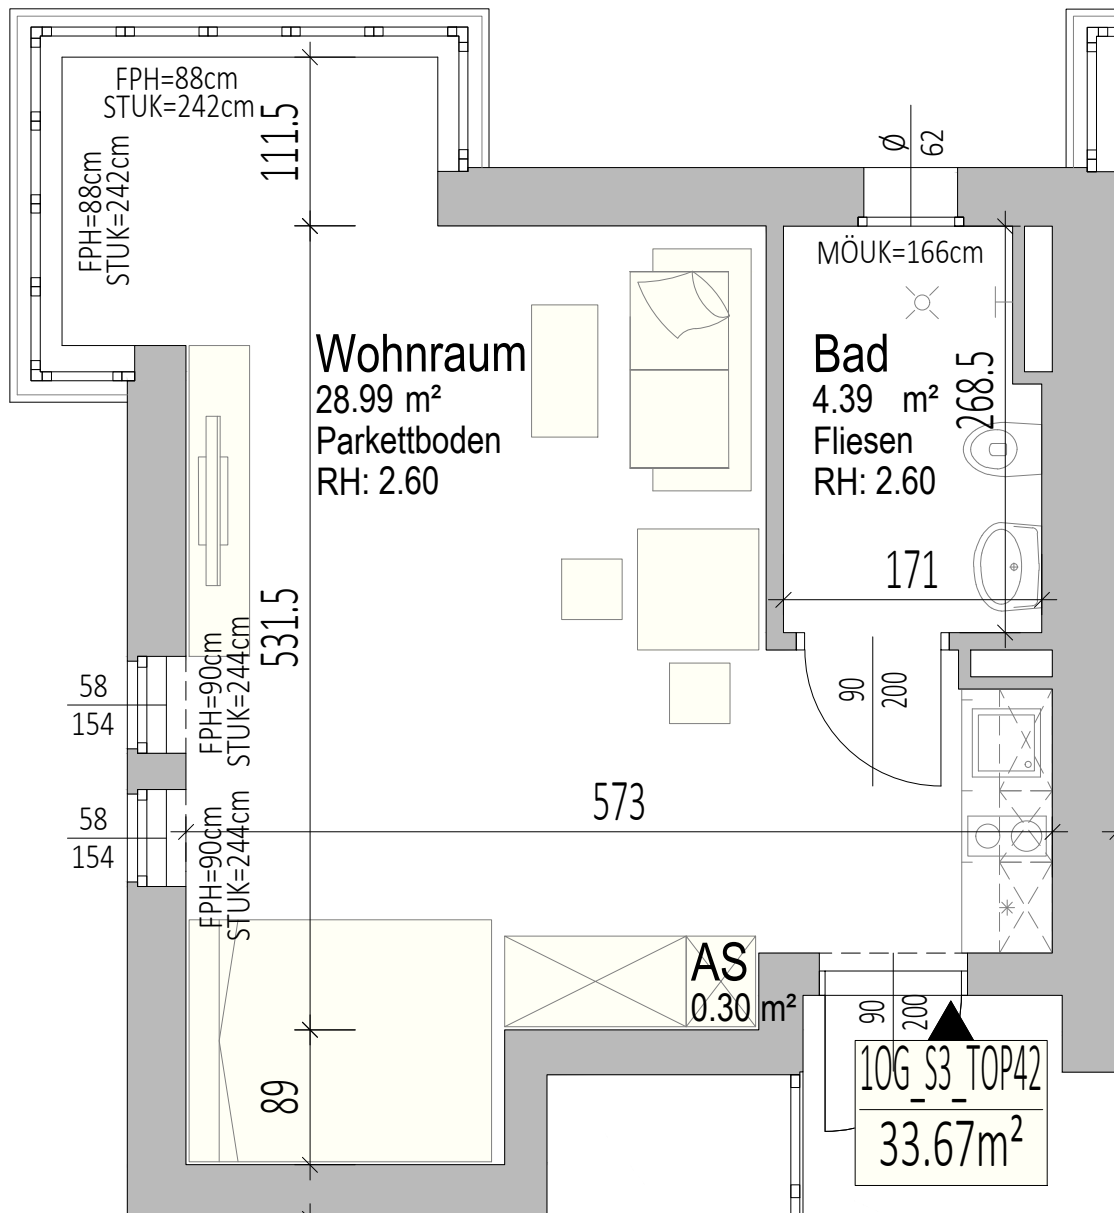

Die dargestellte Einrichtung bzw. Möblierung ist beispielhaft.
Maßangaben lt. Letztstand Einreichplanung (keine Naturmaße).

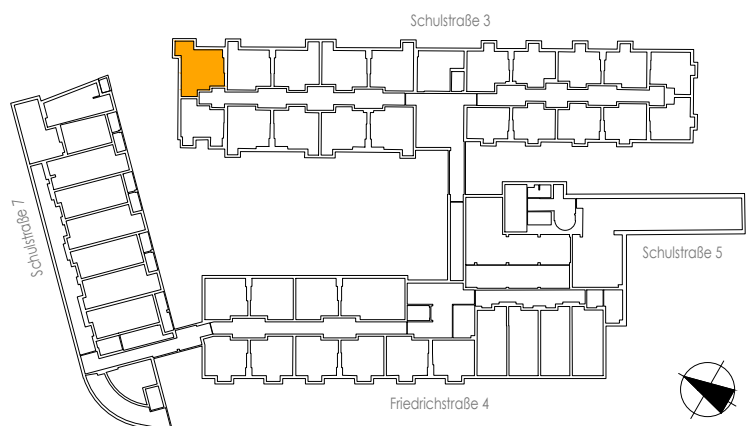

WOHNHAUS F4 LINZ


Schulstraße 7

1. Obergeschoss Top 10

Wohnnutzfläche


21,80 m²

19.10.2020

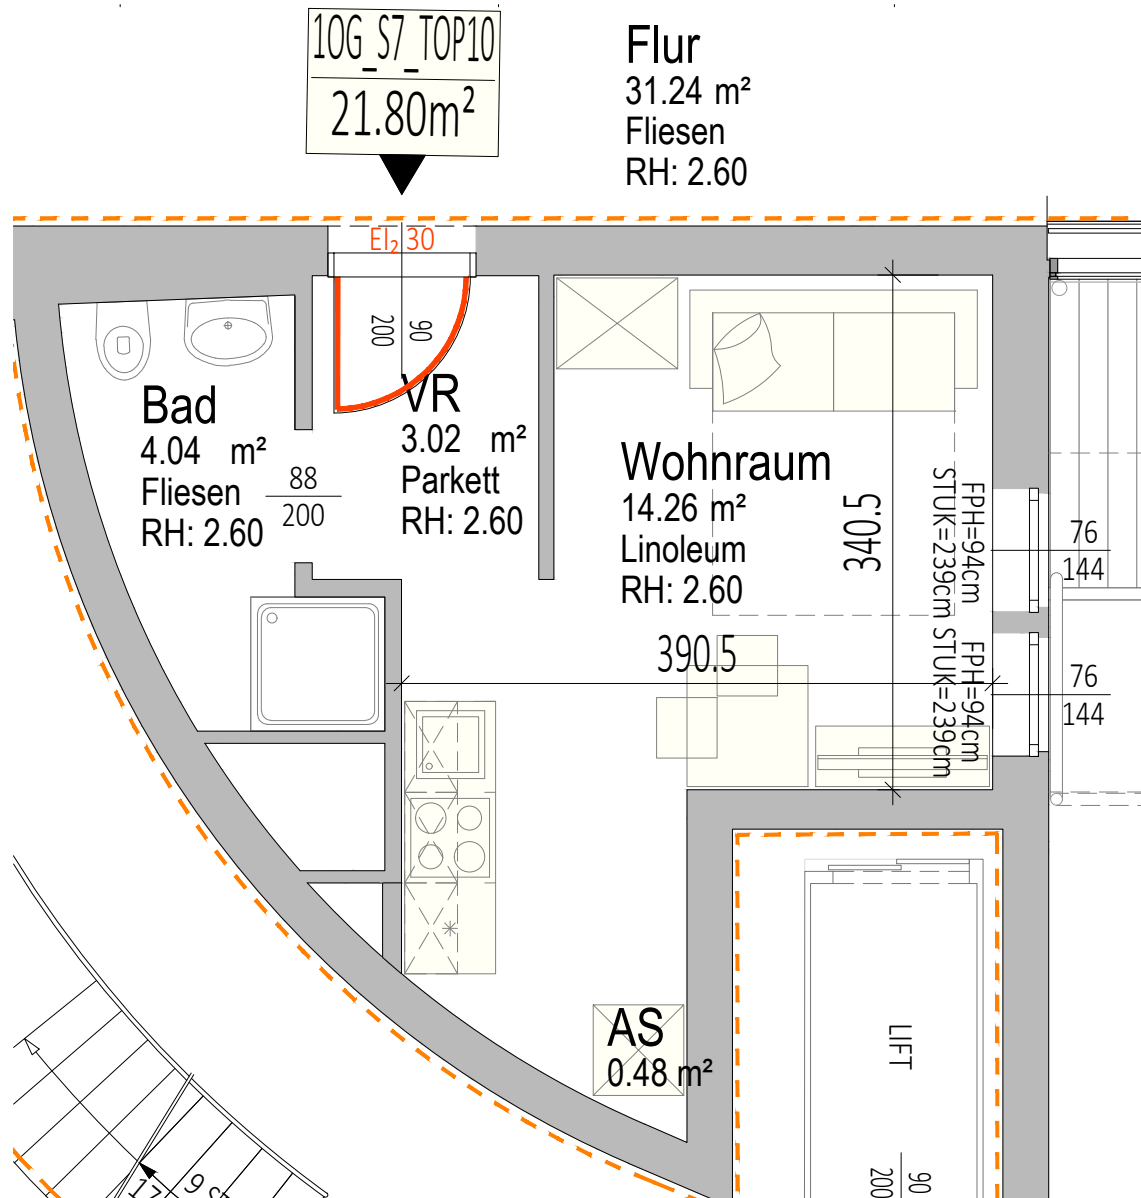

0 1 2 3m

Die dargestellte Einrichtung bzw. Möblierung ist beispielhaft.
Maßangaben lt. Letztstand Einreichplanung (keine Naturmaße).

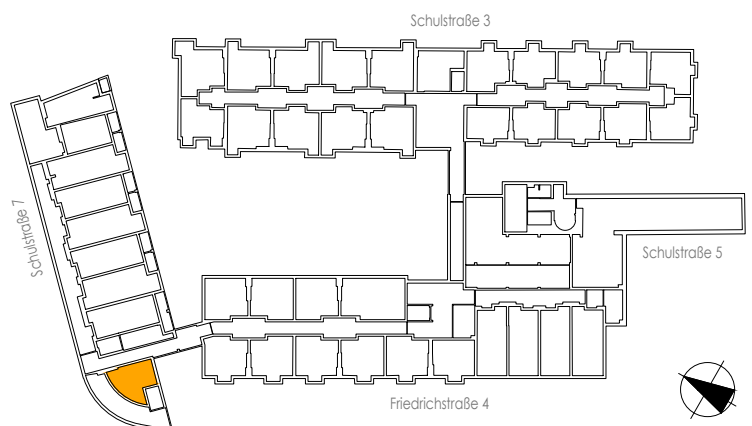

WOHNHAUS F4 LINZ


Schulstraße 7

1. Obergeschoss Top 11


Wohnnutzfläche

57,68 m²

19.10.2020

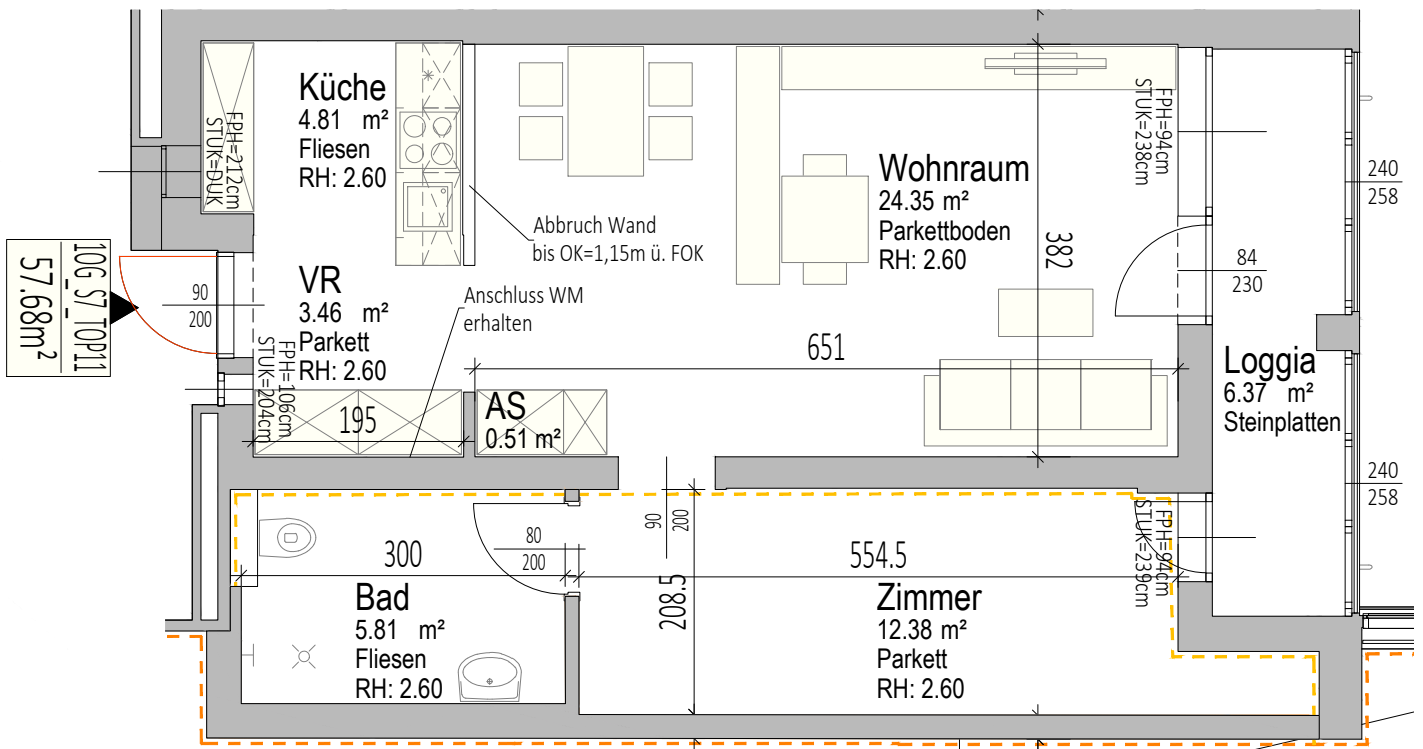

Die dargestellte Einrichtung bzw. Möblierung ist beispielhaft.
Maßangaben lt. Letztstand Einreichplanung (keine Naturmaße).

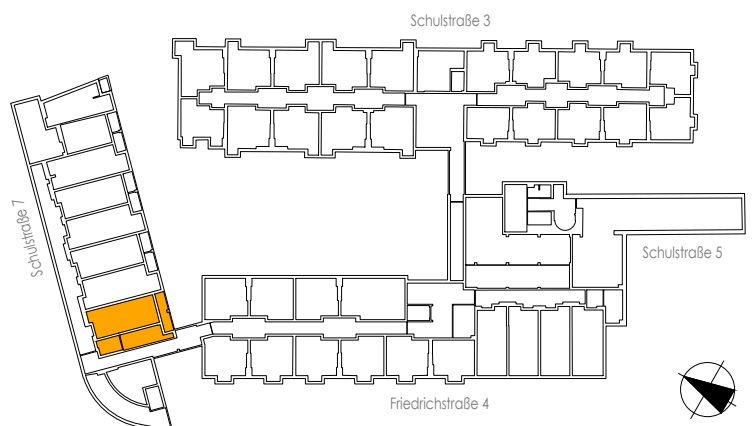

WOHNHAUS F4 LINZ


Schulstraße 7

1. Obergeschoss Top 12


Wohnnutzfläche

38,44 m²

19.10.2020

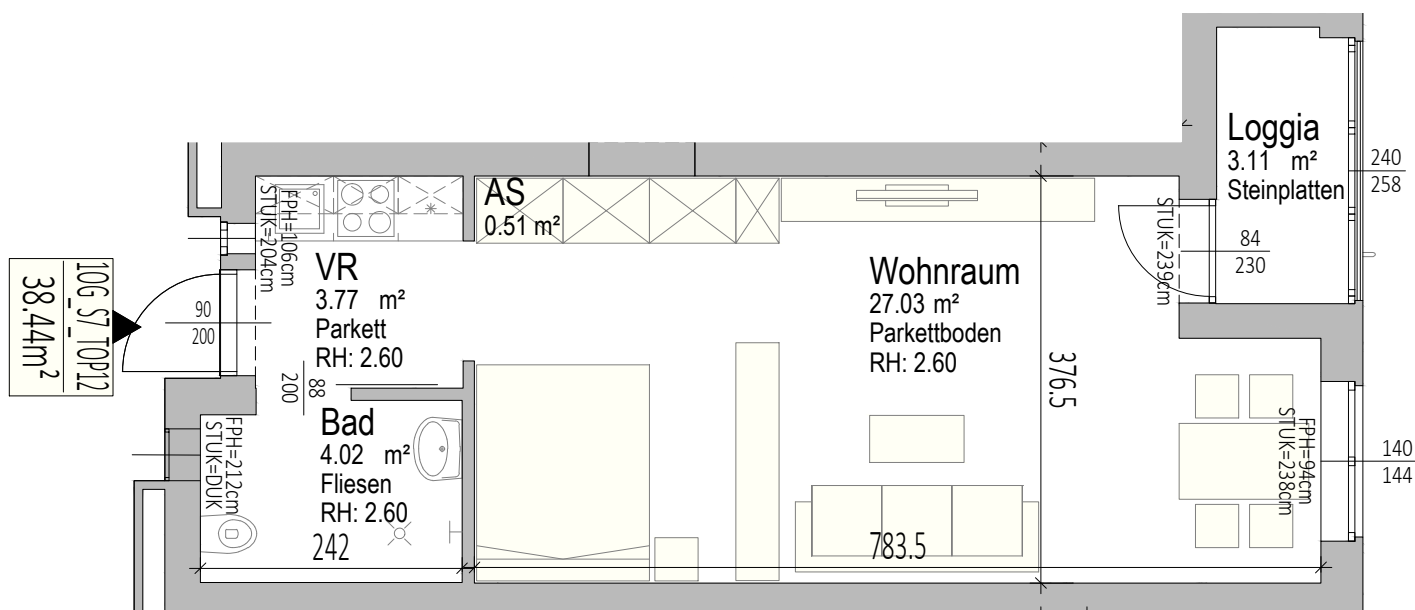

Die dargestellte Einrichtung bzw. Möblierung ist beispielhaft.
Maßangaben lt. Letztstand Einreichplanung (keine Naturmaße).

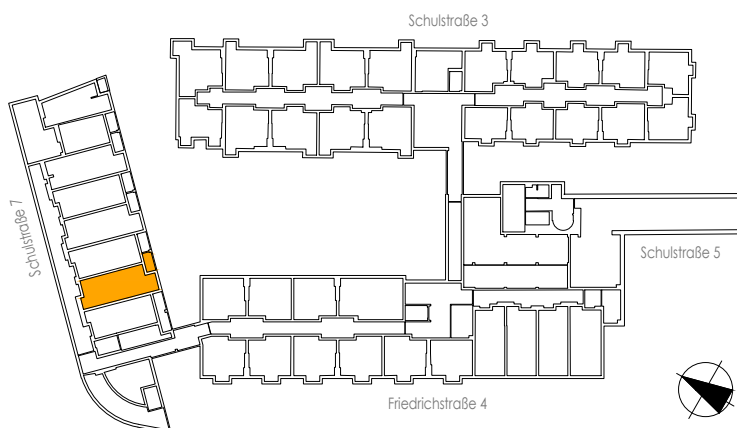

WOHNHAUS F4 LINZ


Schulstraße 7

1. Obergeschoss Top 13


Wohnnutzfläche

35,68 m²


19.10.2020

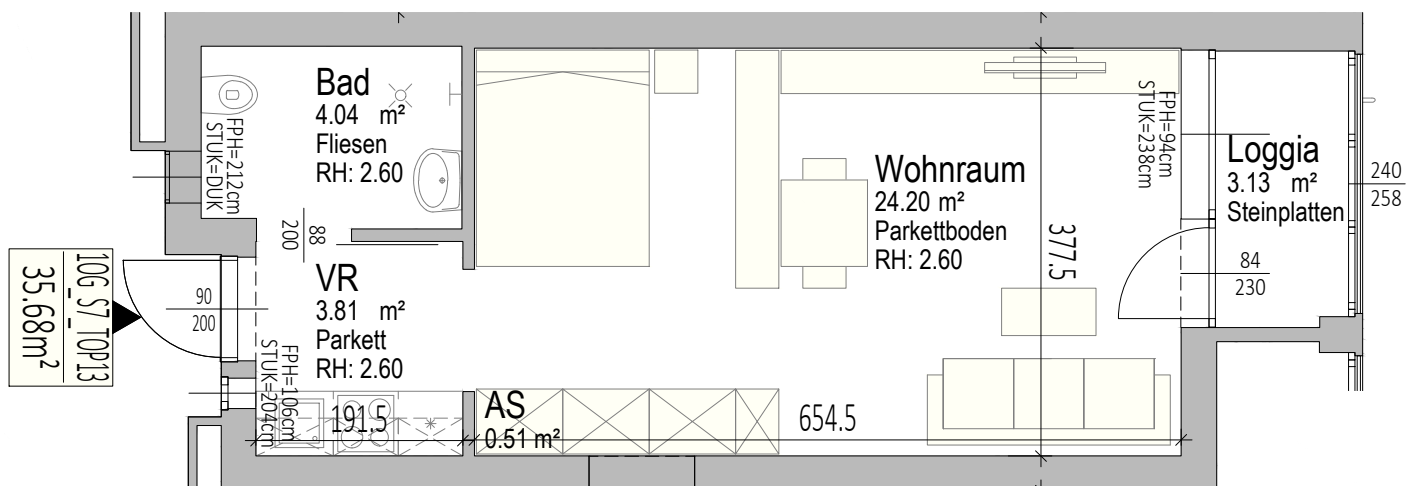

Die dargestellte Einrichtung bzw. Möblierung ist beispielhaft.
Maßangaben lt. Letztstand Einreichplanung (keine Naturmaße).

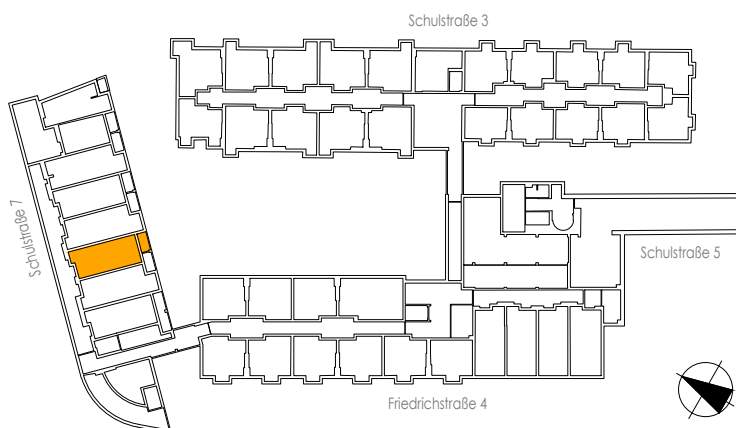

19.10.2020

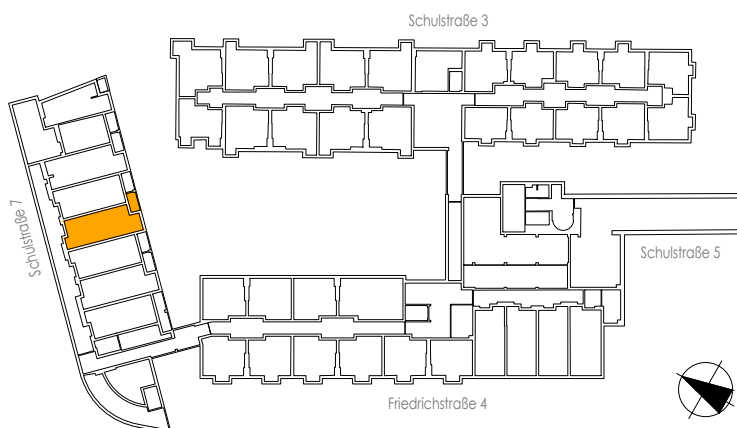

WOHNHAUS F4 LINZ


Schulstraße 7

1. Obergeschoss Top 15


Wohnnutzfläche

35,76 m²

19.10.2020

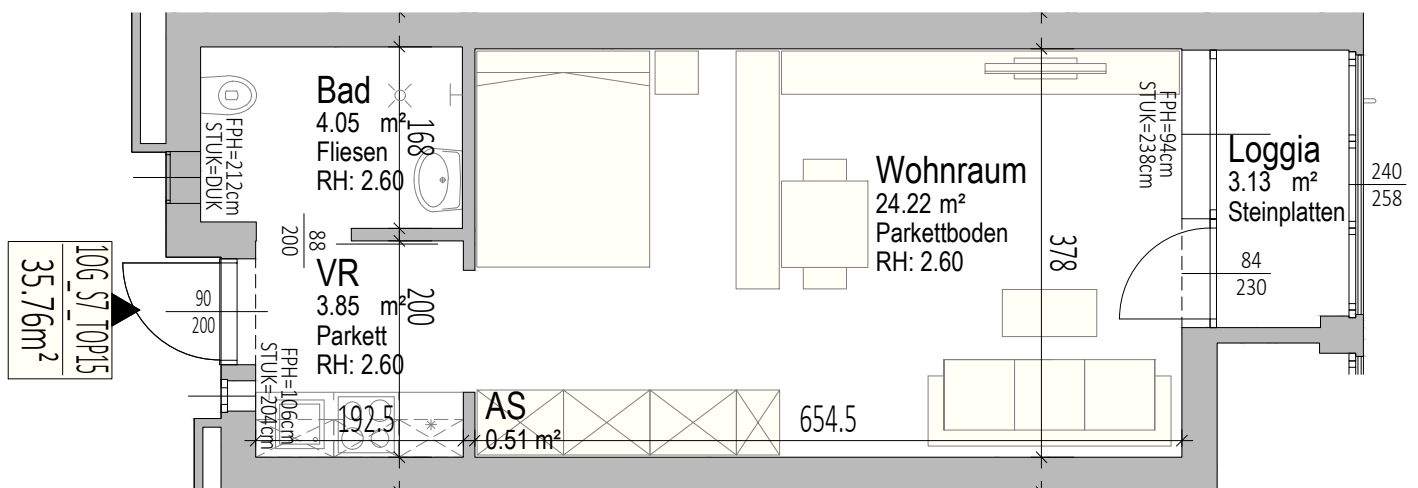

Die dargestellte Einrichtung bzw. Möblierung ist beispielhaft.
Maßangaben lt. Letztstand Einreichplanung (keine Naturmaße).

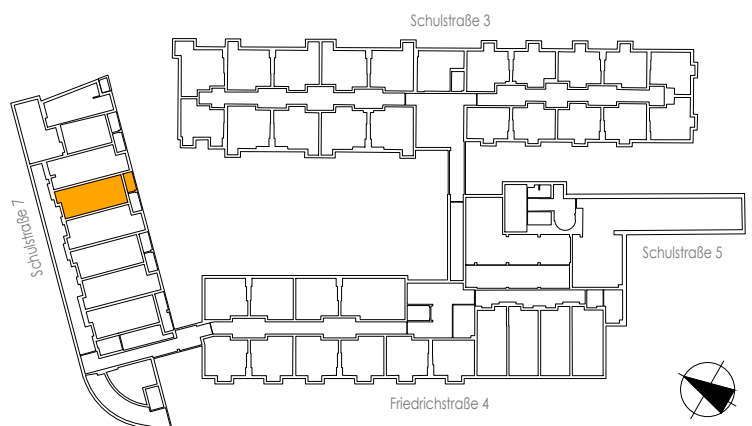

WOHNHAUS F4 LINZ


Schulstraße 7

1. Obergeschoss Top 16


Wohnnutzfläche

39,31 m²

19.10.2020

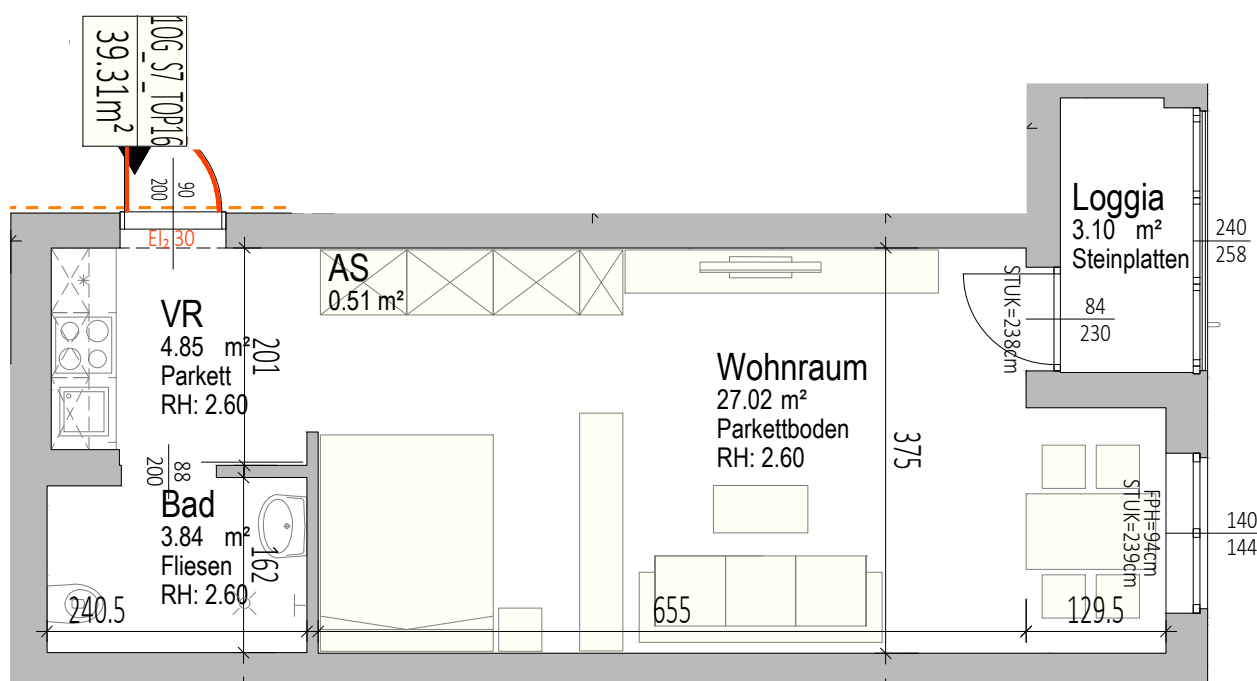

Die dargestellte Einrichtung bzw. Möblierung ist beispielhaft.
Maßangaben lt. Letztstand Einreichplanung (keine Naturmaße).

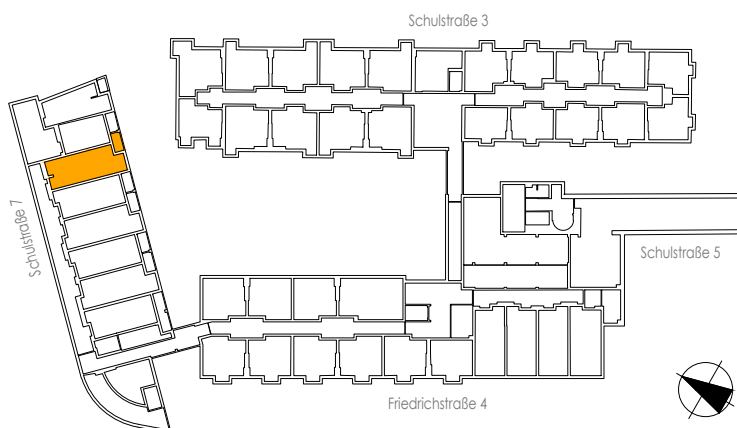

WOHNHAUS F4 LINZ


Schulstraße 7

1. Obergeschoss Top 17


Wohnnutzfläche

25,38 m²

19.10.2020

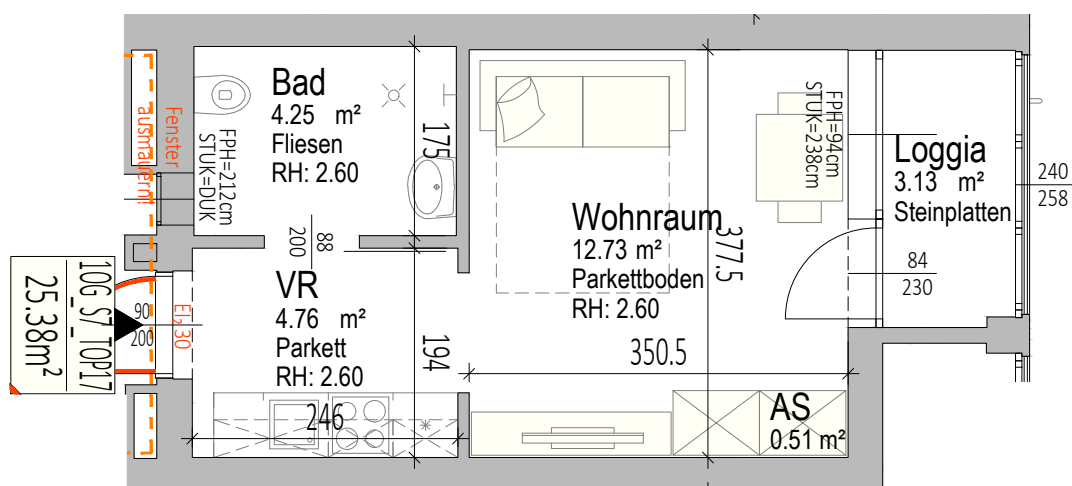

Die dargestellte Einrichtung bzw. Möblierung ist beispielhaft.
Maßangaben lt. Letztstand Einreichplanung (keine Naturmaße).

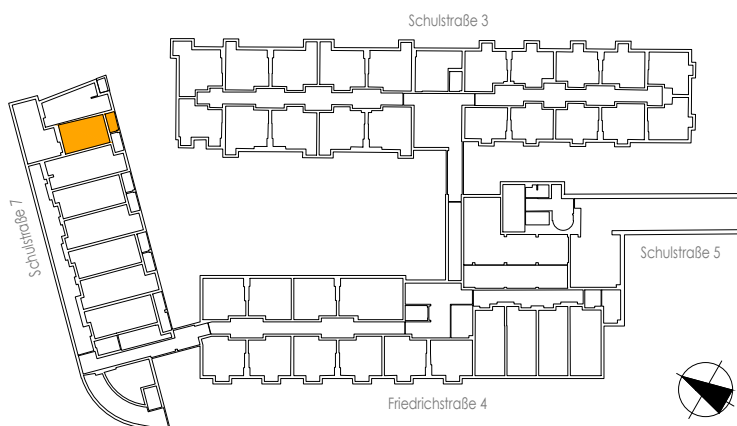

WOHNHAUS F4 LINZ


Schulstraße 7

2. Obergeschoss Top 29


Wohnnutzfläche


29,47 m²

19.10.2020

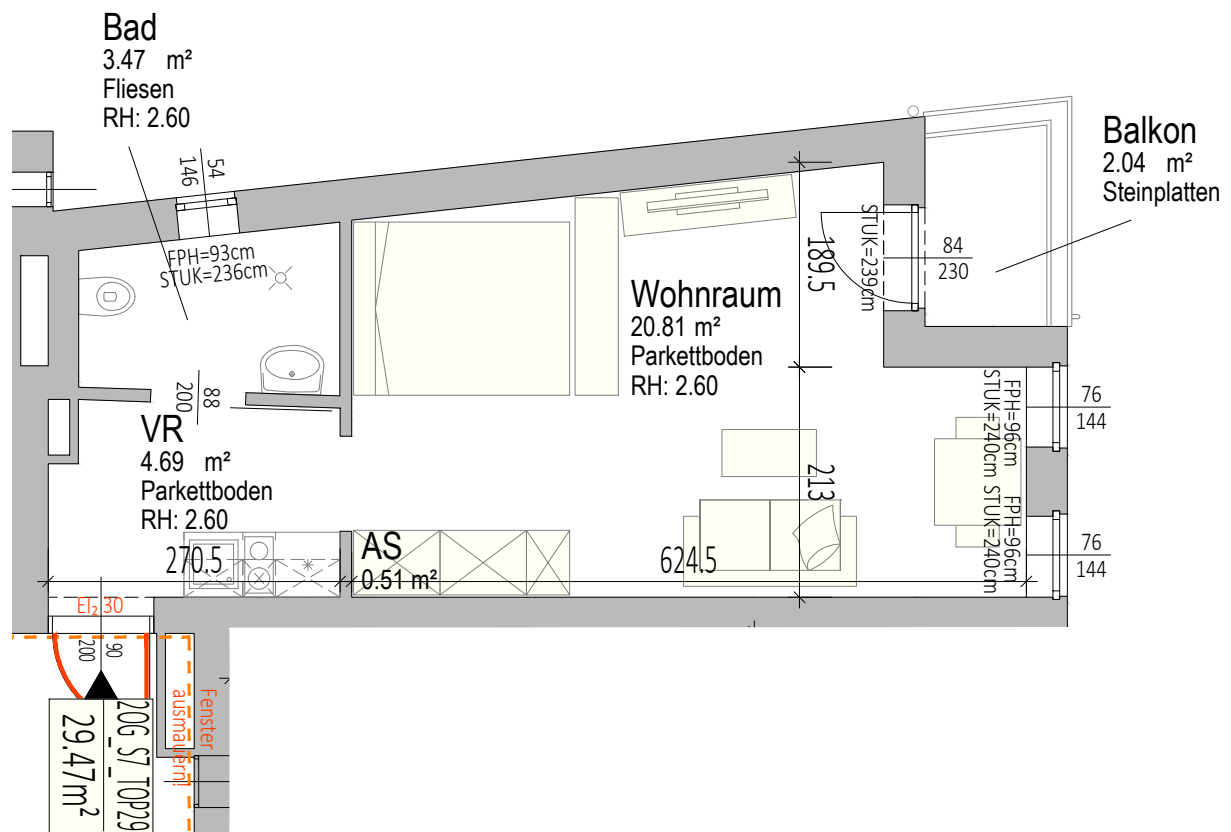

Die dargestellte Einrichtung bzw. Möblierung ist beispielhaft.
Maßangaben lt. Letztstand Einreichplanung (keine Naturmaße).

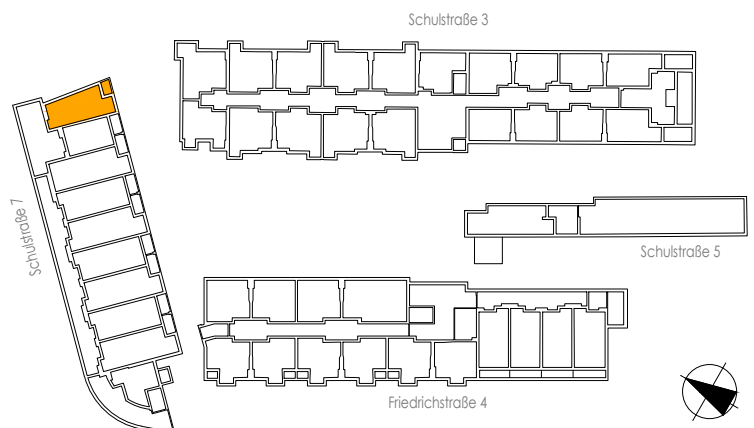


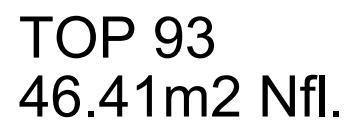

DARSTELLUNG:	
2.OG / TOP 93	
MASSTAB	1:50
PLAN NR.	01/01
DATUM	05/2022
	REKTORIN

BESTANDSPLAN

FRIEDRICHSTRASSE 4
4020 LINZ

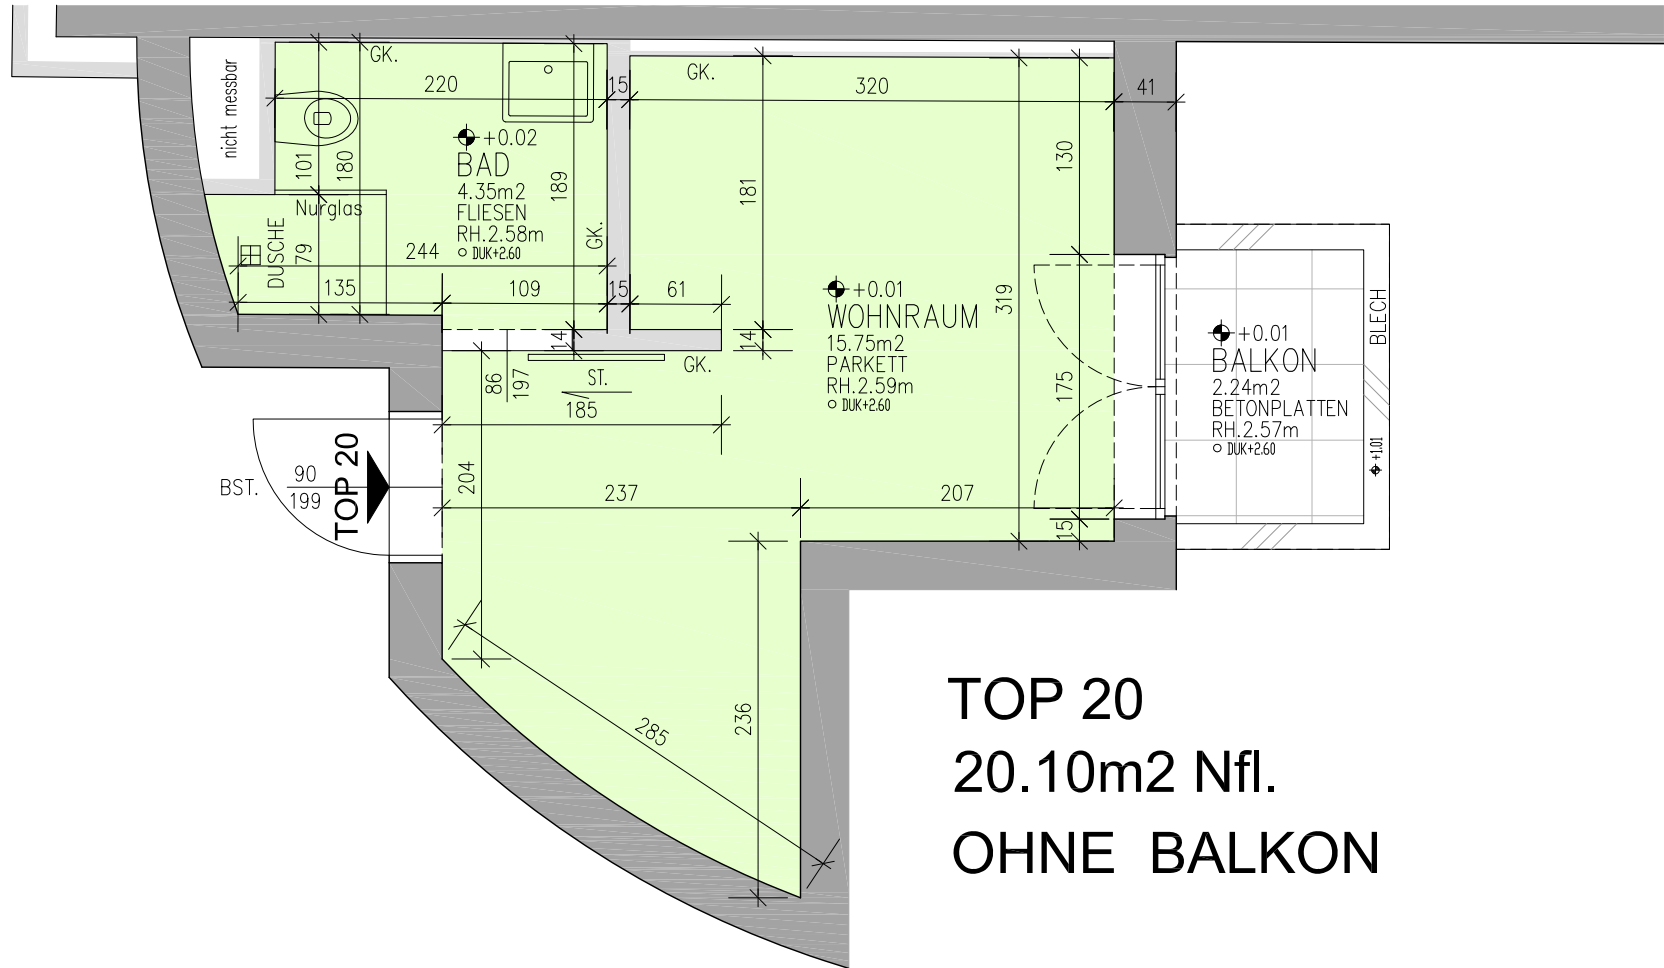

TOP 20
20.10m² Nfl.
OHNE BALKON

38.74m² Nfl.
INKL. LOGGIA

Wohnraum
31.28m²
PARKETT
RH. 2.59m
o DUK+2.59

Küche
5.42m²
FLIESEN
RH. 2.59m
o DUK+2.59

Bad
4.02m²
FLIESEN
RH. 2.58m
o DUK+2.59

Loggia
3.44m²
BETONPLATTEN
RH. 2.59m
o DUK+2.60


DARSTELLUNG:
2.OG / TOP 21

--	--

BESTANDSPLAN

FRIEDRICHSTRASSE 4
4020 LINZ

WOHNHAUS F4 LINZ


Friedrichstraße 4
2. Obergeschoss

Top 80


Wohnnutzfläche

31,91 m²

19.10.2020

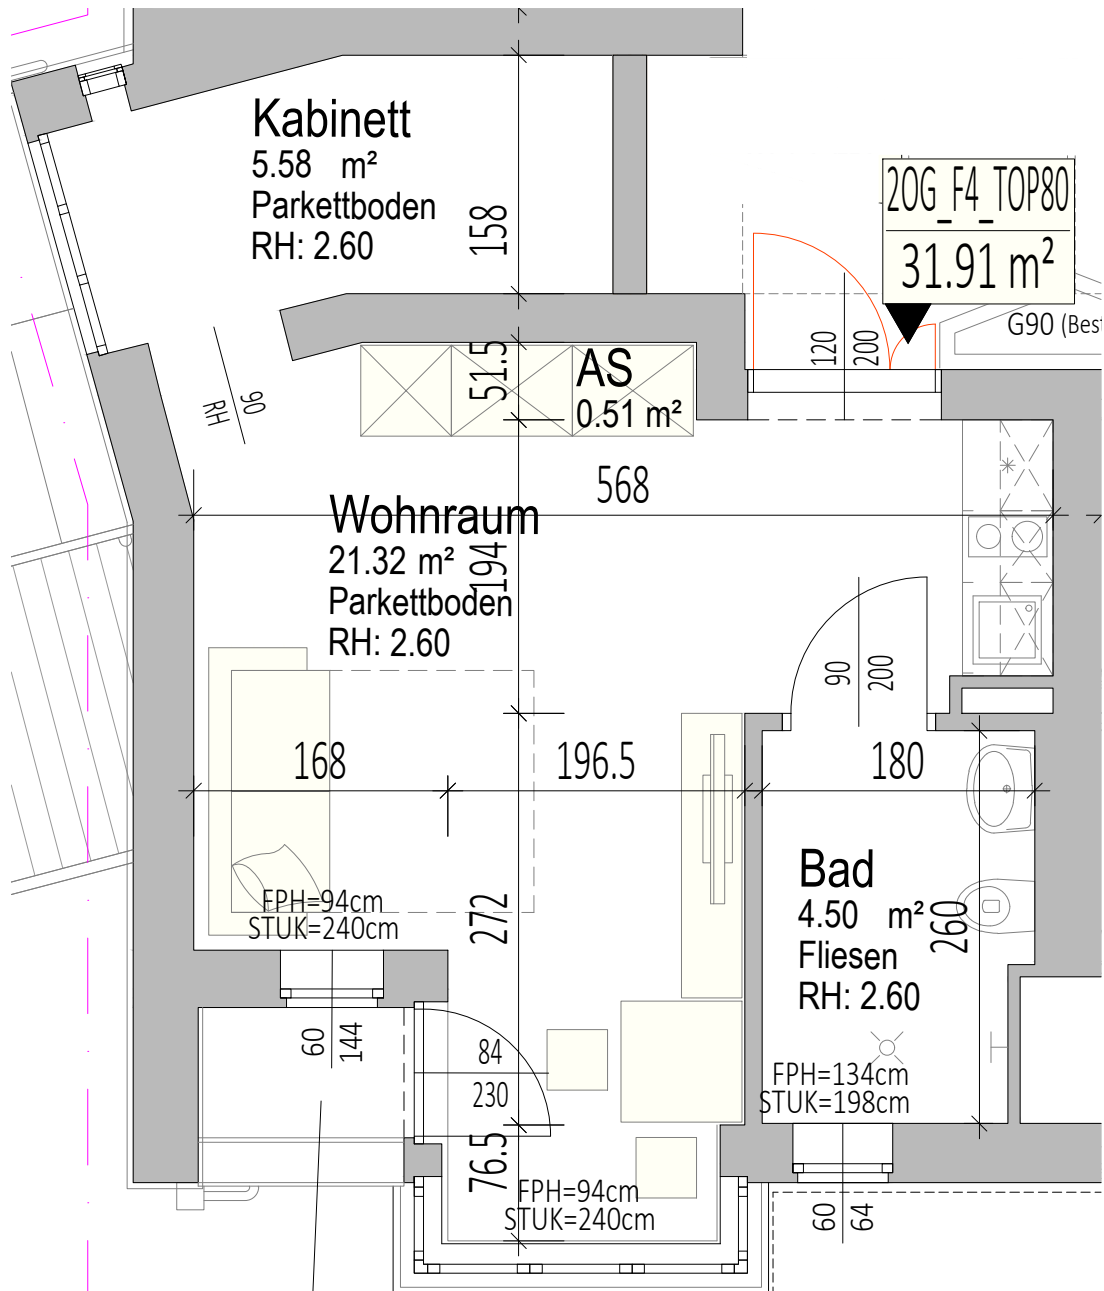

Die dargestellte Einrichtung bzw. Möblierung ist beispielhaft.
Maßangaben lt. Letztstand Einreichplanung (keine Naturmaße).

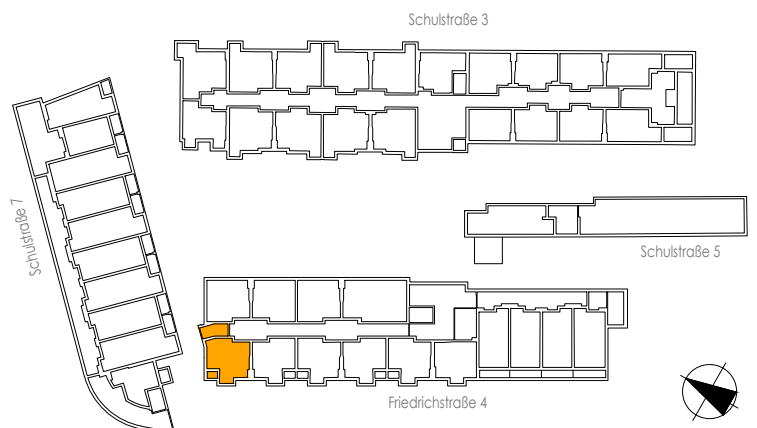

WOHNHAUS F4 LINZ


Friedrichstraße 4
2. Obergeschoss

Top 81


Wohnnutzfläche

28,56 m²

19.10.2020

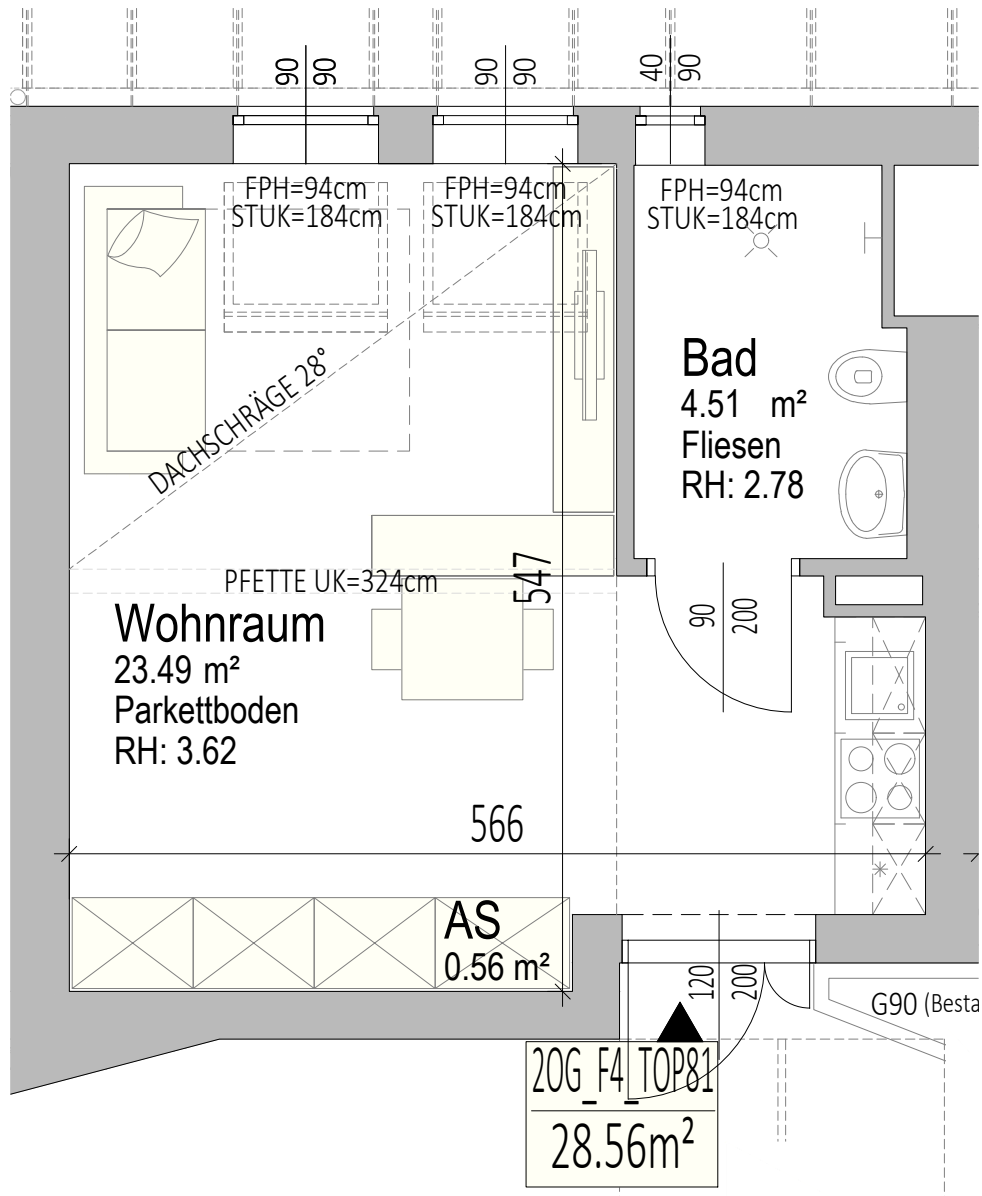

Die dargestellte Einrichtung bzw. Möblierung ist beispielhaft.
Maßangaben lt. Letztstand Einreichplanung (keine Naturmaße).

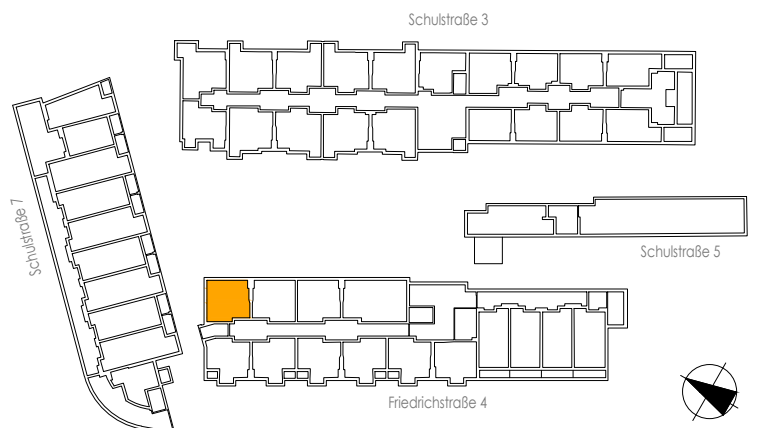

WOHNHAUS F4 LINZ


Friedrichstraße 4
2. Obergeschoss

Top 82


Wohnnutzfläche

26,47 m²

19.10.2020

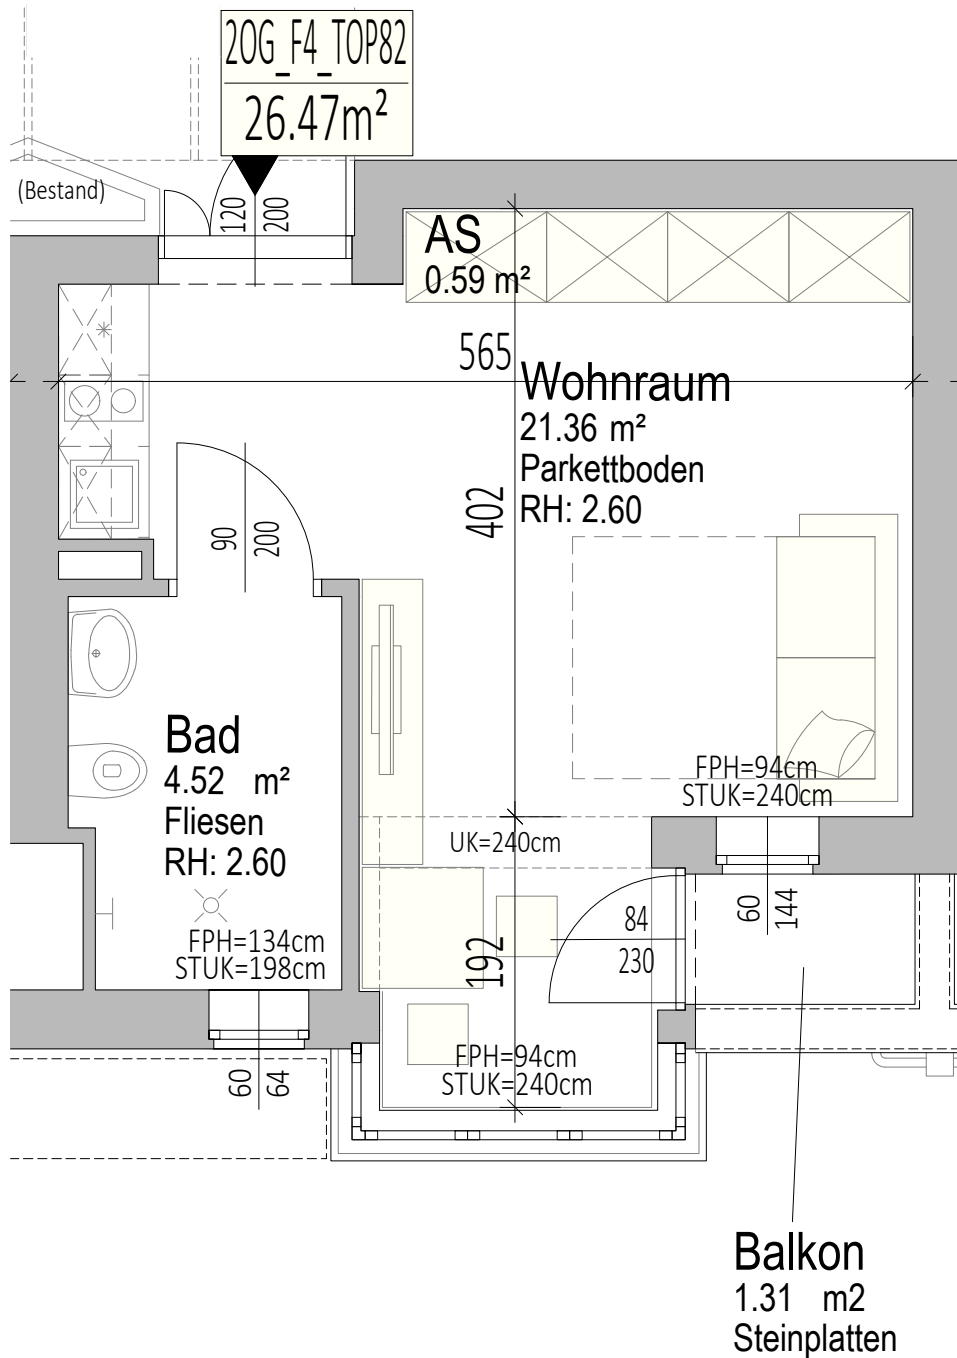

Schulstraße 3

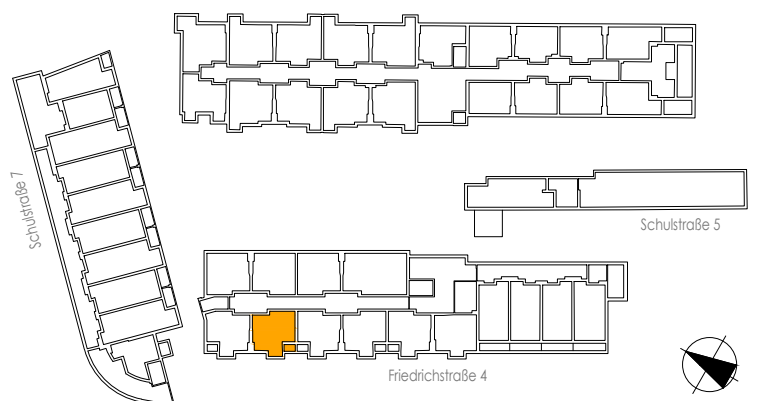

Friedrichstraße 4

0 1 2 3m


Die dargestellte Einrichtung bzw. Möblierung ist beispielhaft.
Maßangaben lt. Letztstand Einreichplanung (keine Naturmaße).

WOHNHAUS F4 LINZ


Friedrichstraße 4
2. Obergeschoss Top 83

Wohnnutzfläche 28,68 m²

19.10.2020

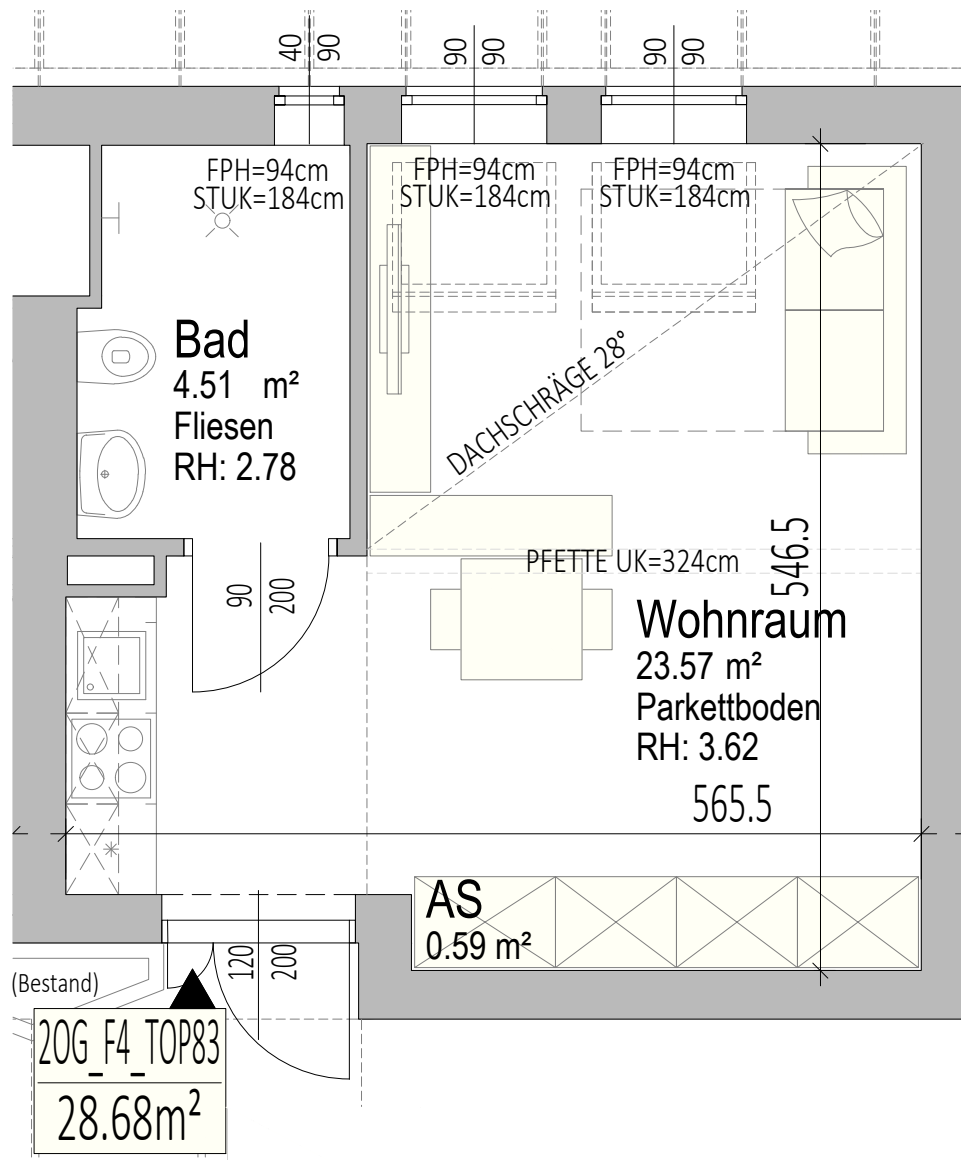

Die dargestellte Einrichtung bzw. Möblierung ist beispielhaft.
Maßangaben lt. Letztstand Einreichplanung (keine Naturmaße).

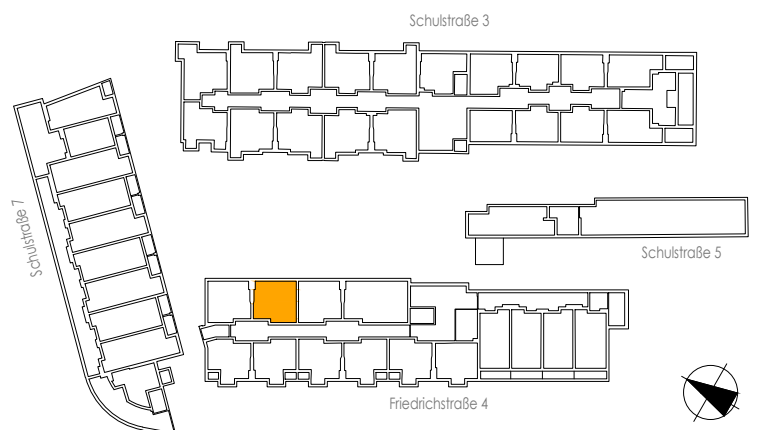

WOHNHAUS F4 LINZ


Friedrichstraße 4

2. Obergeschoss Top 84

Wohnnutzfläche


26,36 m²

19.10.2020

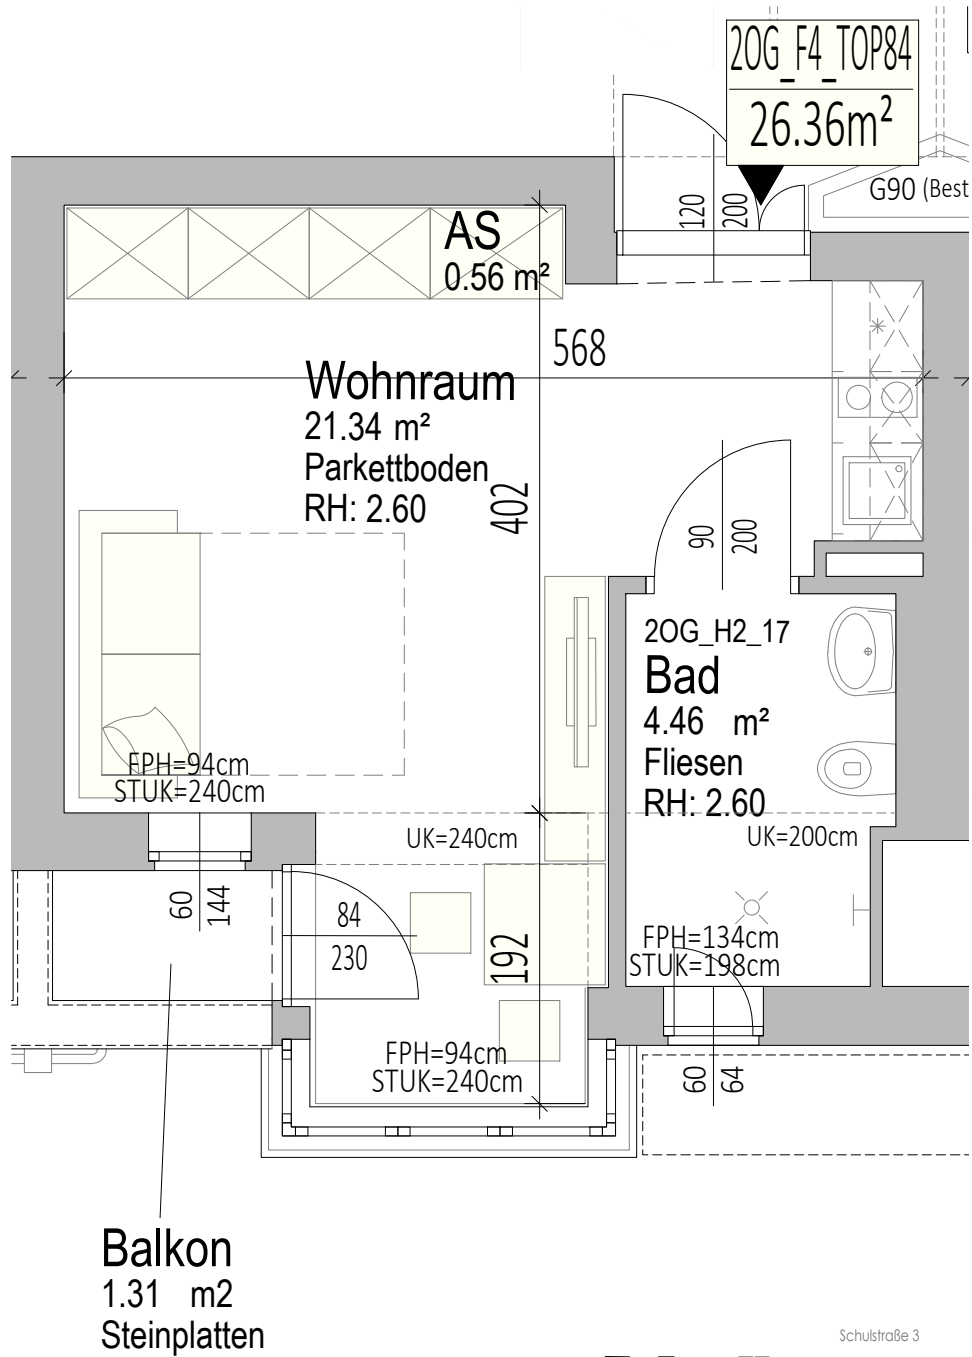

0 1 2 3m

Die dargestellte Einrichtung bzw. Möblierung ist beispielhaft.
Maßangaben lt. Letztstand Einreichplanung (keine Naturmaße).

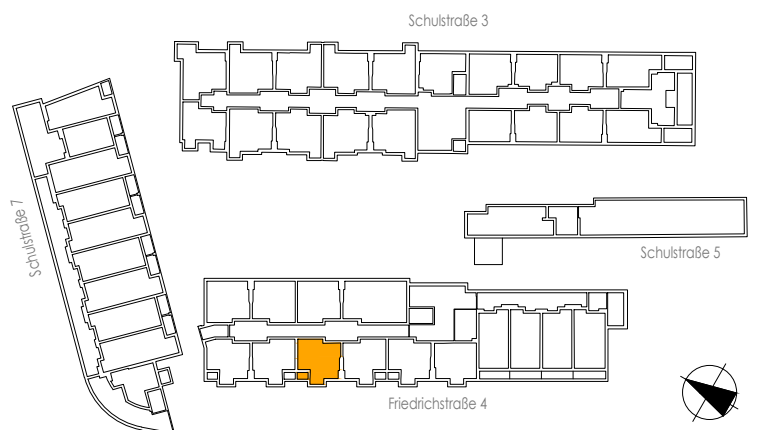


WOHNHAUS F4 LINZ


Friedrichstraße 4
2. Obergeschoss Top 85

Wohnnutzfläche 28,69 m²

19.10.2020

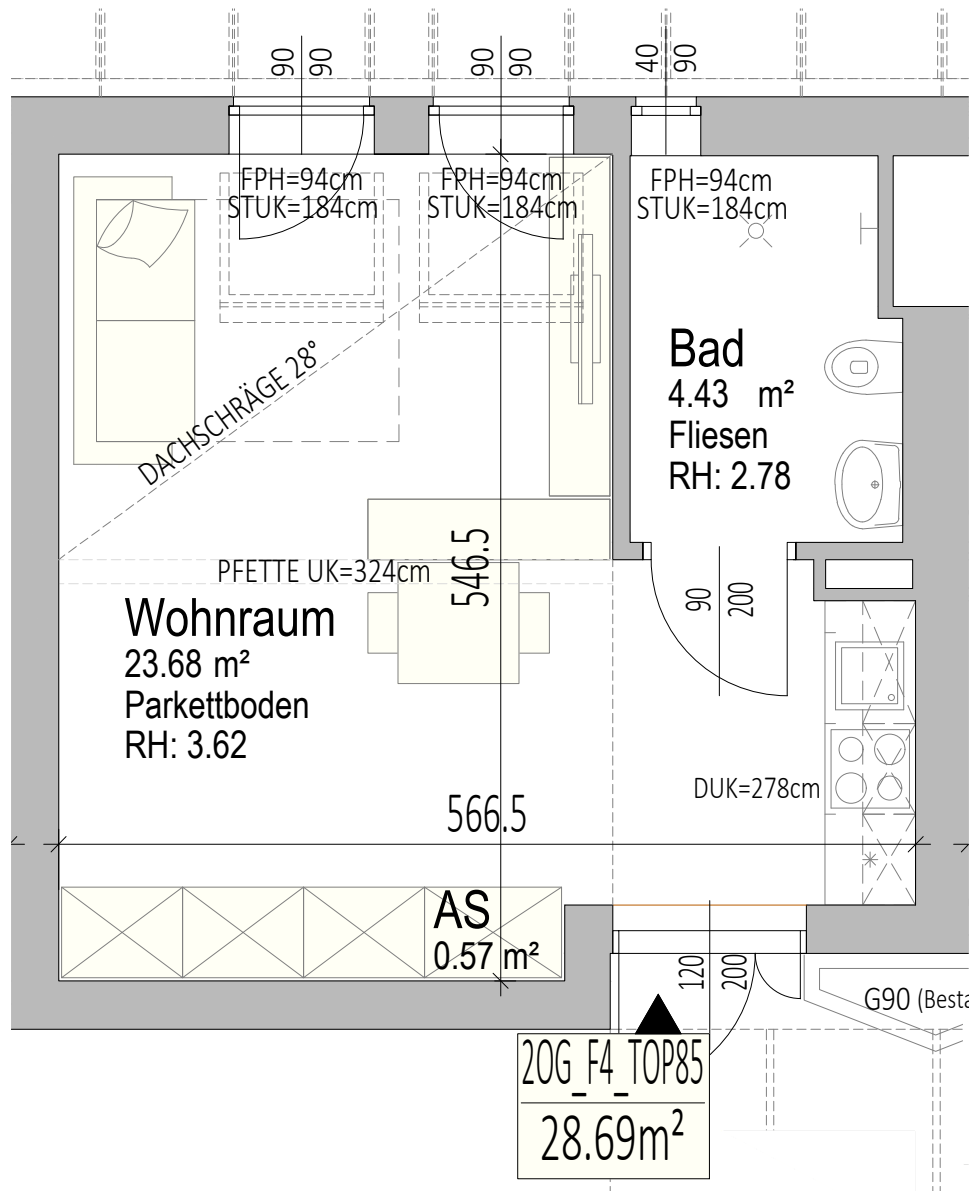

Die dargestellte Einrichtung bzw. Möblierung ist beispielhaft.
Maßangaben lt. Letztstand Einreichplanung (keine Naturmaße).

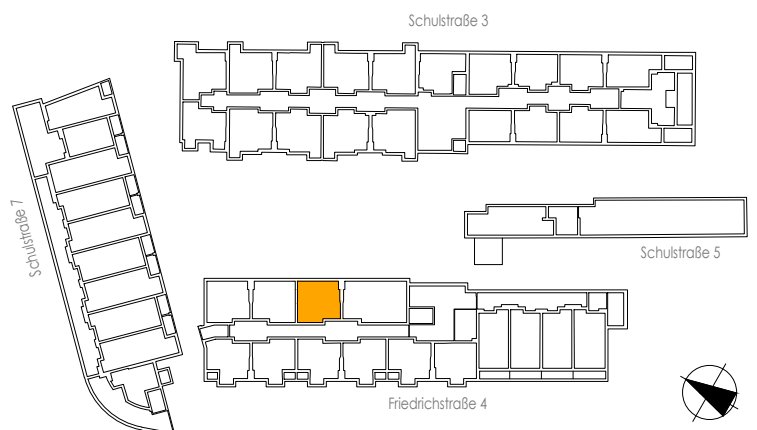

WOHNHAUS F4 LINZ


Friedrichstraße 4

2. Obergeschoss Top 86


Wohnnutzfläche

26,68 m²

19.10.2020

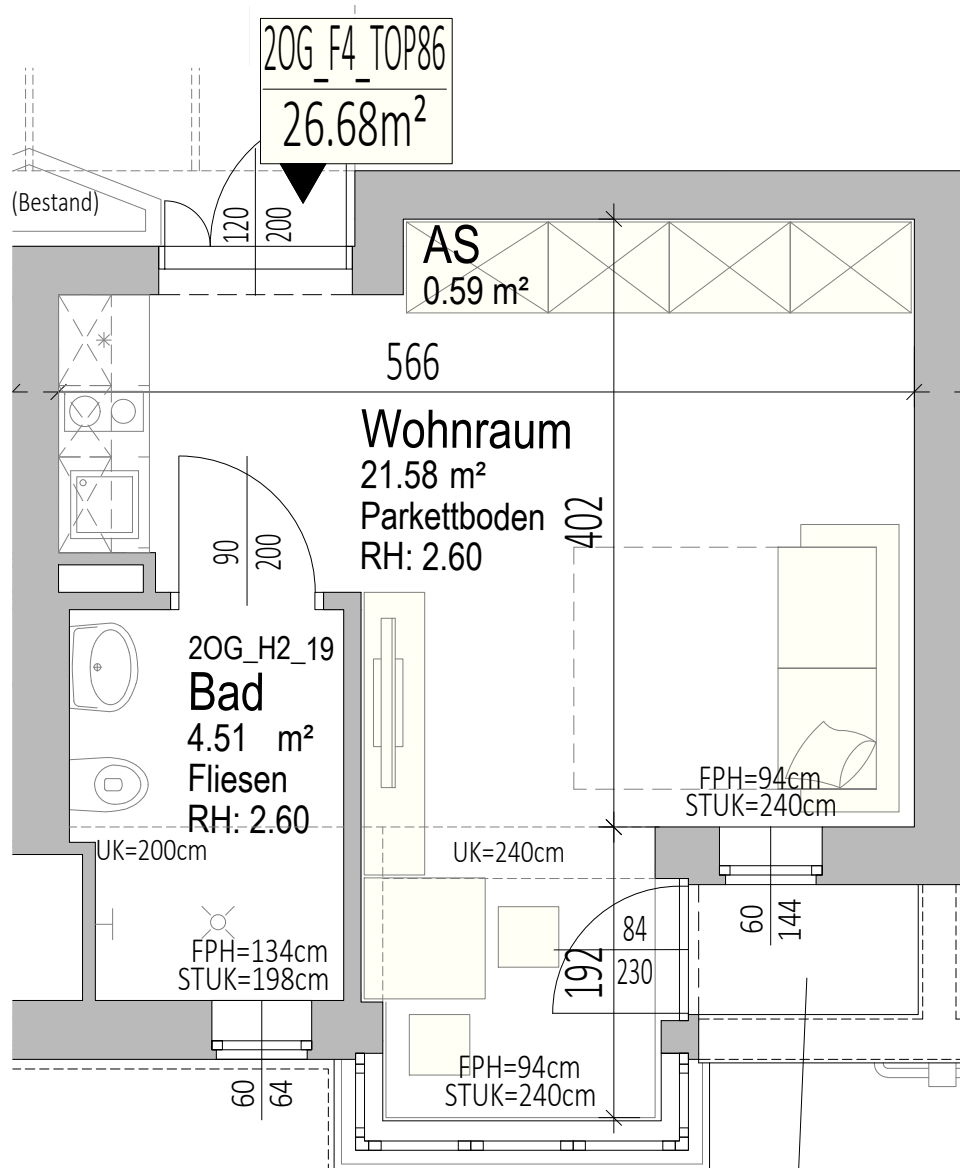

Schulstraße 3

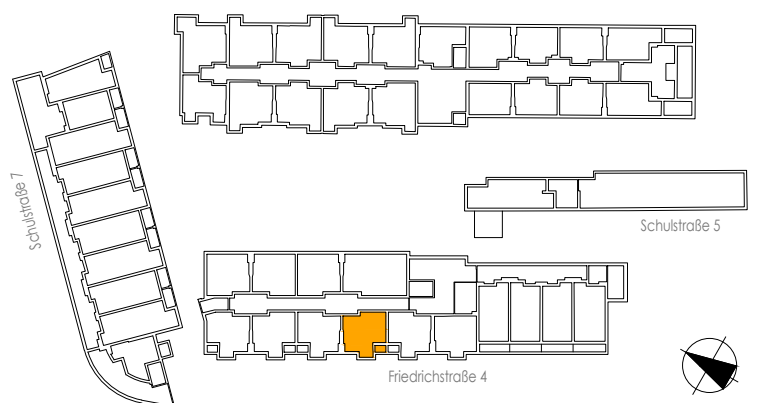

0 1 2 3m

Die dargestellte Einrichtung bzw. Möblierung ist beispielhaft.
Maßangaben lt. Letztstand Einreichplanung (keine Naturmaße).

WOHNHAUS F4 LINZ


Friedrichstraße 4

2. Obergeschoss Top 87


Wohnnutzfläche

42,99 m²

19.10.2020

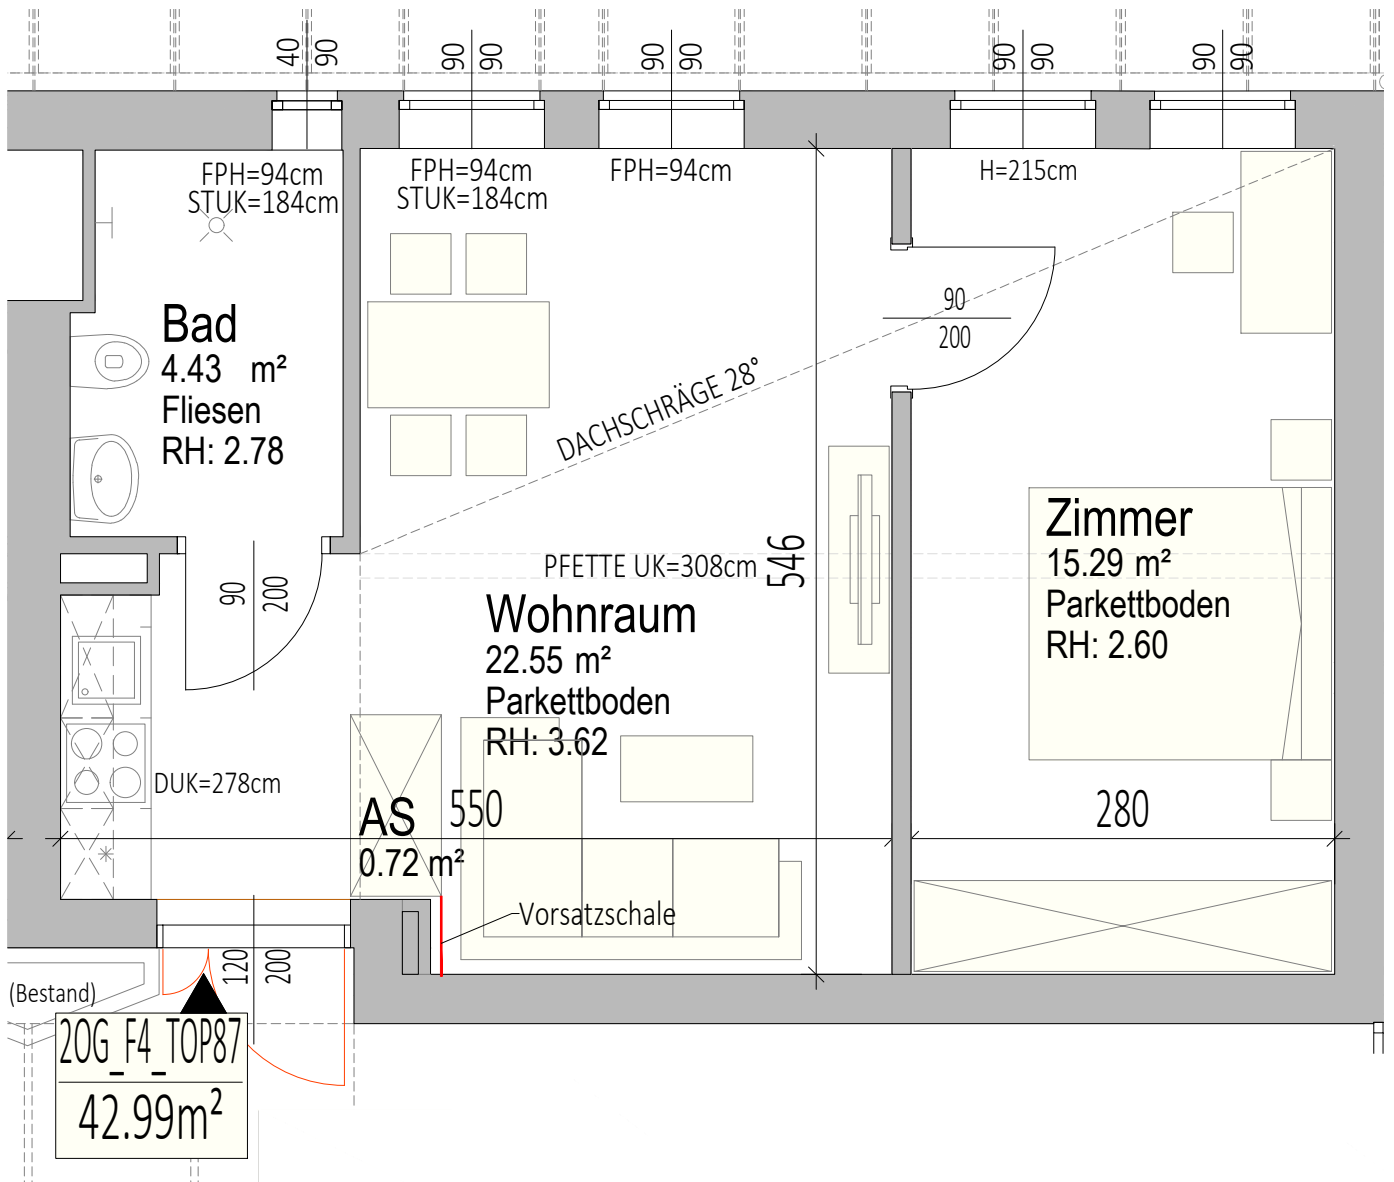

Schulstraße 3

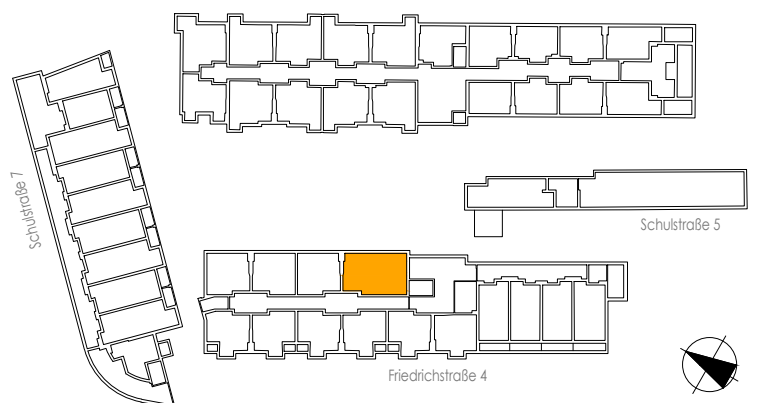

0 1 2 3m



Die dargestellte Einrichtung bzw. Möblierung ist beispielhaft.
Maßangaben lt. Letztstand Einreichplanung (keine Naturmaße).

WOHNHAUS F4 LINZ

Friedrichstraße 4
2. Obergeschoss Top 88

Wohnnutzfläche 26,31 m²

19.10.2020

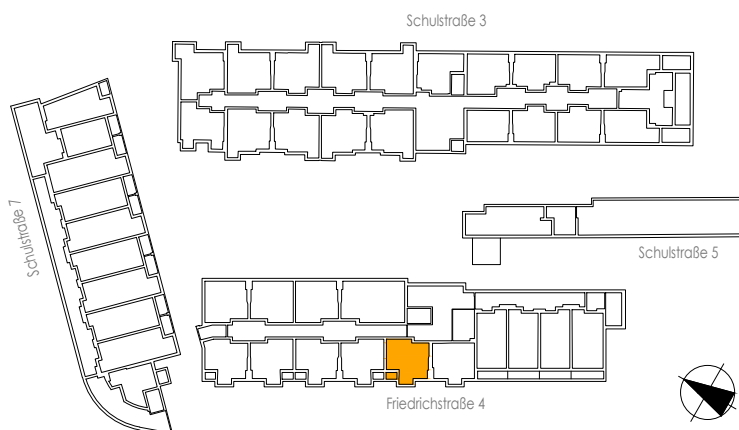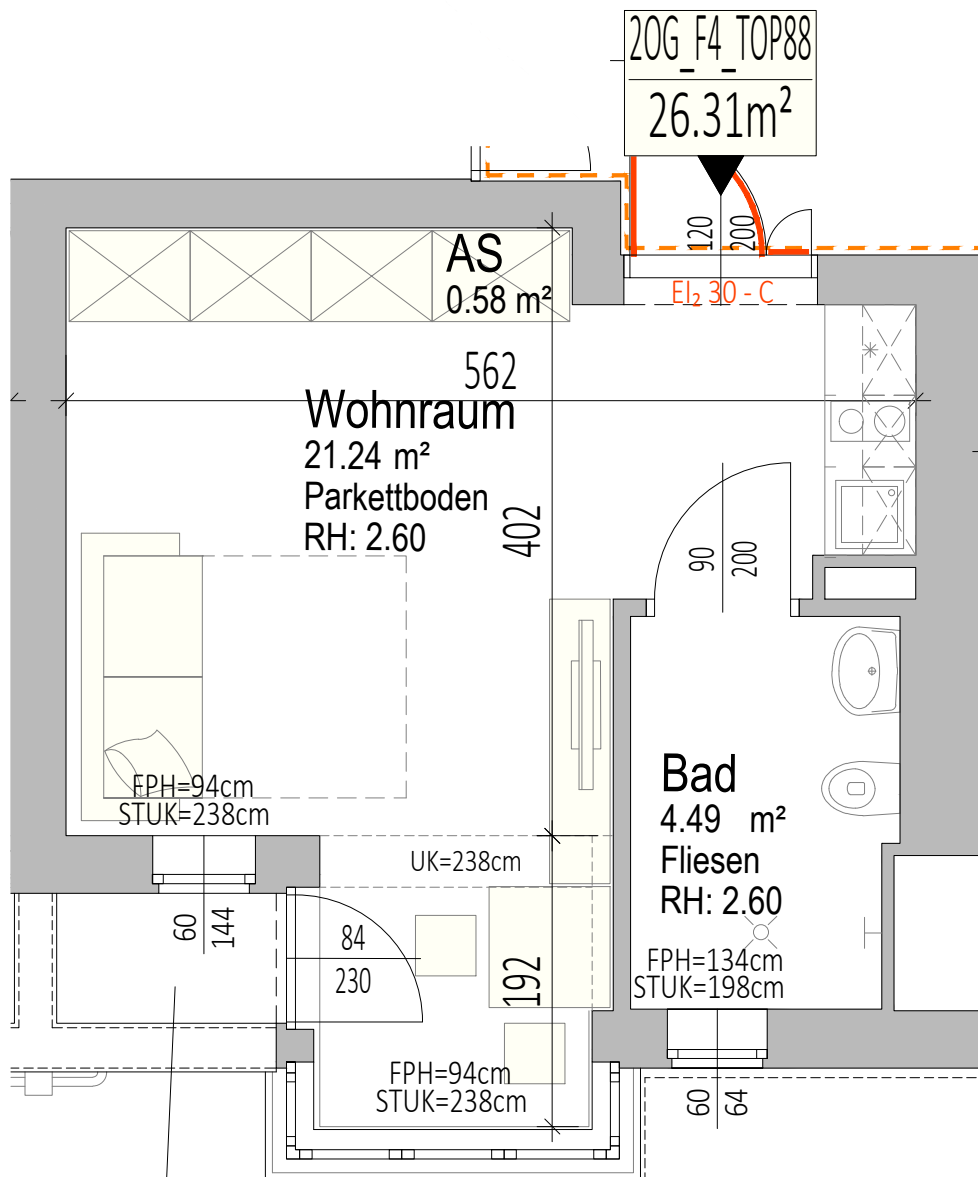

0 1 2 3m

Die dargestellte Einrichtung bzw. Möblierung ist beispielhaft.
Maßangaben lt. Letztstand Einreichplanung (keine Naturmaße).



WOHNHAUS F4 LINZ



Friedrichstraße 4

2. Obergeschoss Top 89

Wohnnutzfläche

26,49 m²

19.10.2020

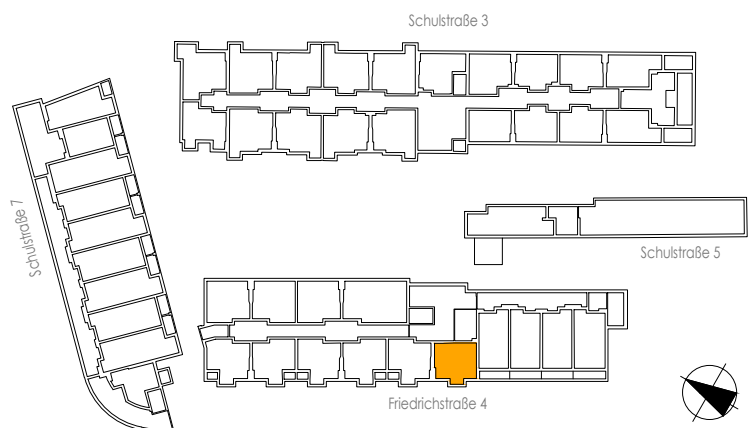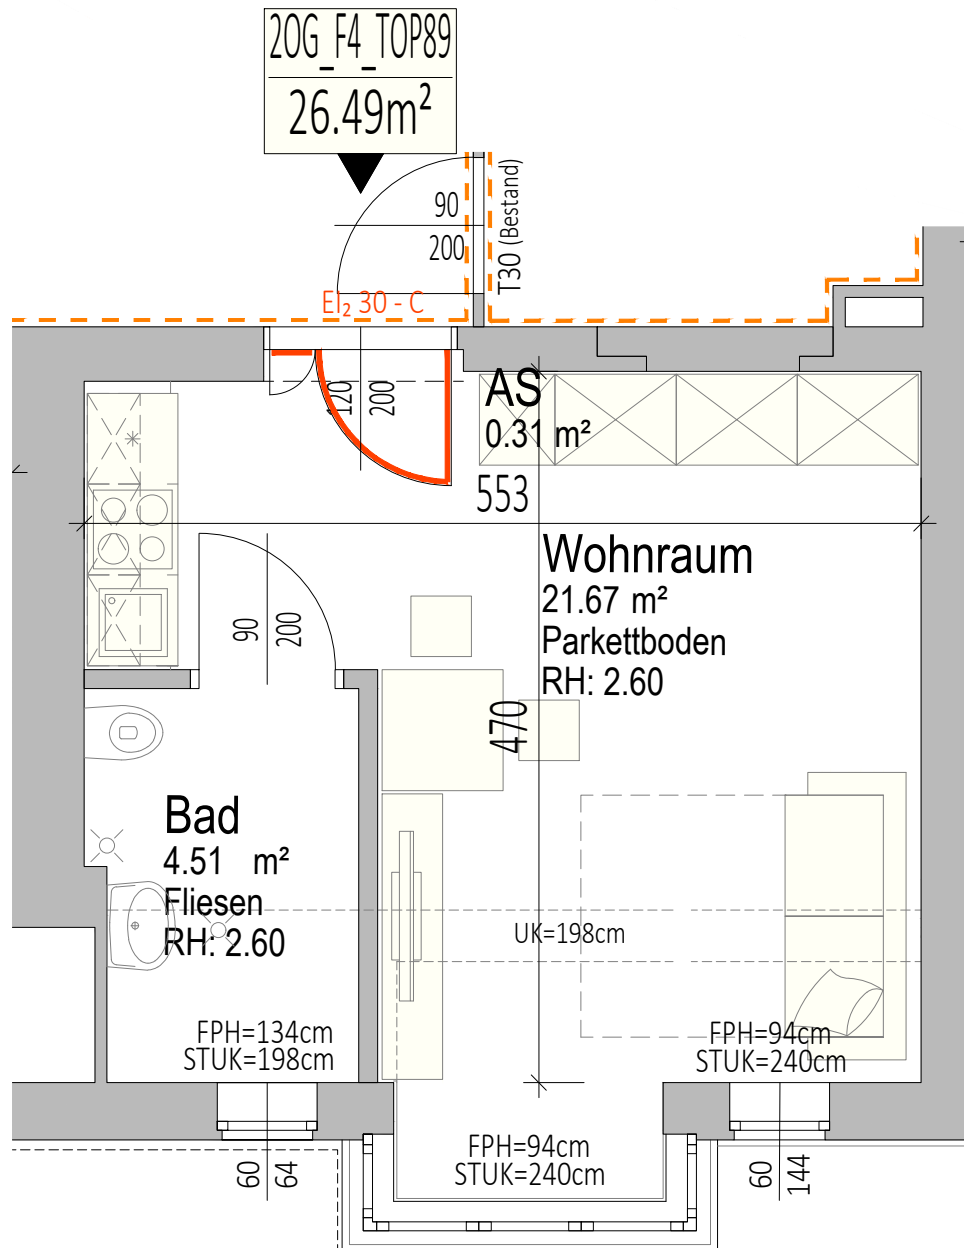

0 1 2 3m

Die dargestellte Einrichtung bzw. Möblierung ist beispielhaft.
Maßangaben lt. Letztstand Einreichplanung (keine Naturmaße).


WOHNHAUS F4 LINZ

Friedrichstraße 4

2. Obergeschoss Top 90

Wohnnutzfläche 28,29 m²

19.10.2020

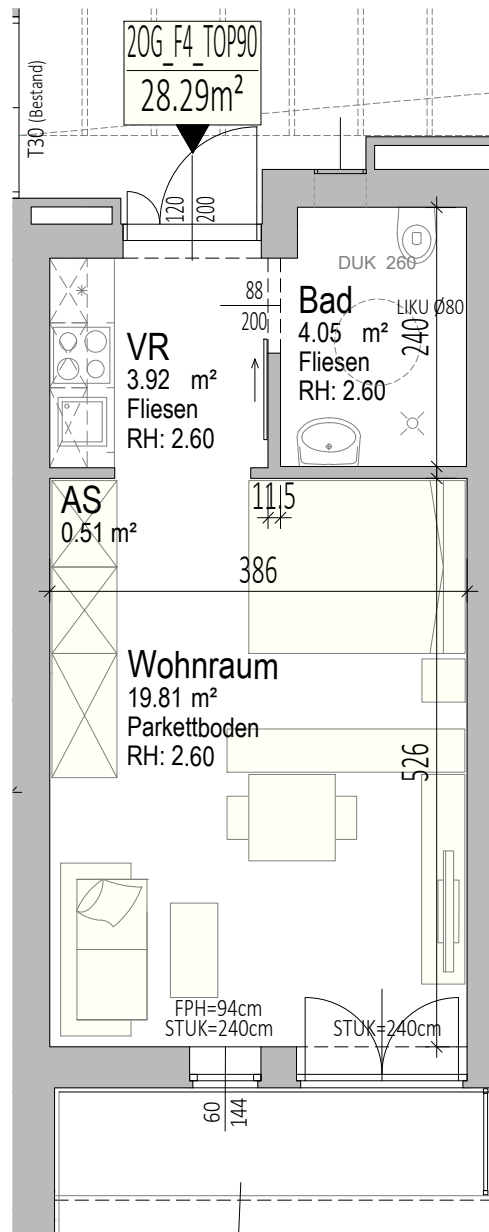


Terrasse
3.77 m²
Steinplatten


Schulstraße 3



Schulstraße 5

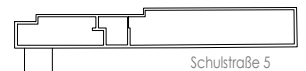

Friedrichstraße 4

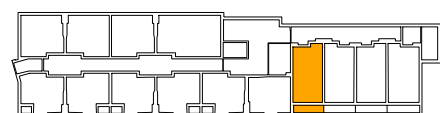

Die dargestellte Einrichtung bzw. Möblierung ist beispielhaft.
Maßangaben lt. Letztstand Einreichplanung (keine Naturmaße).




WOHNHAUS F4 LINZ

Friedrichstraße 4
2. Obergeschoss Top 91

Wohnnutzfläche 28,40 m²


19.10.2020

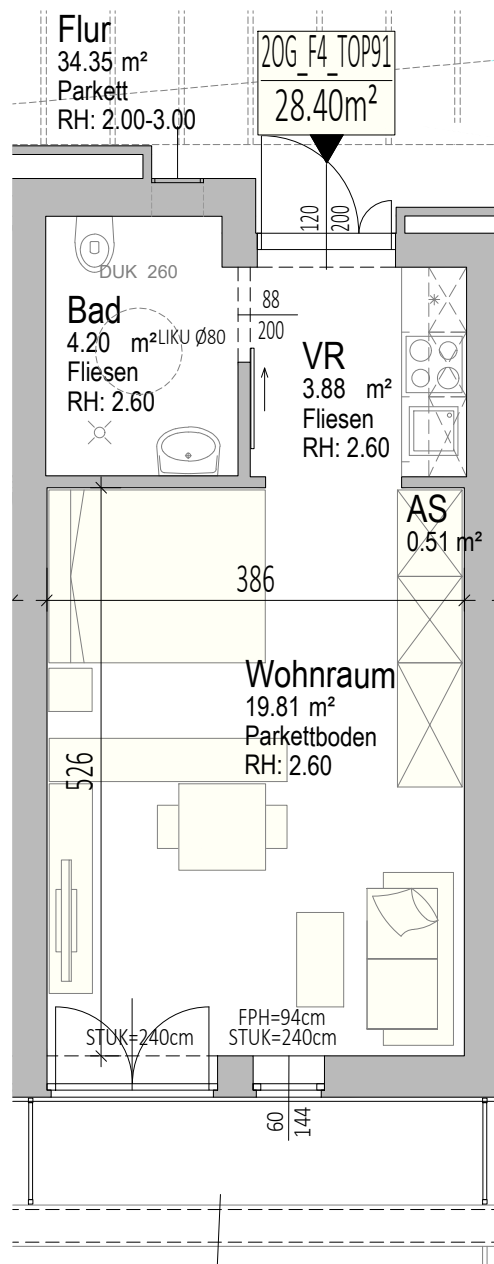

Terrasse
4.00 m²
Steinplatten



Die dargestellte Einrichtung bzw. Möblierung ist beispielhaft.
Maßangaben lt. Letztstand Einreichplanung (keine Naturmaße).

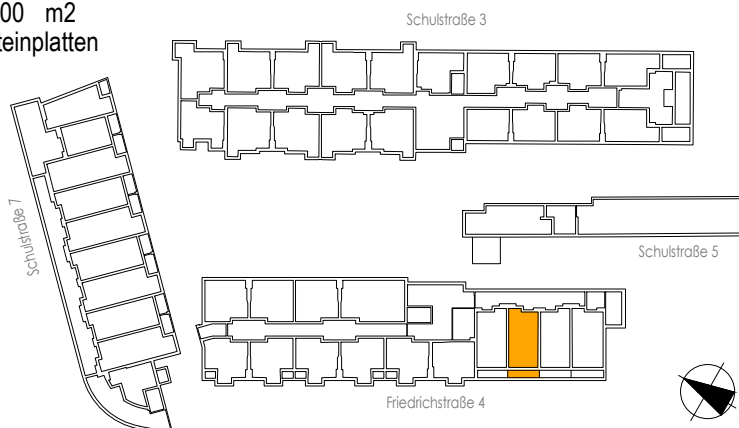


WOHNHAUS F4 LINZ

Friedrichstraße 4

2. Obergeschoss Top 92

Wohnnutzfläche 28,28 m²

19.10.2020

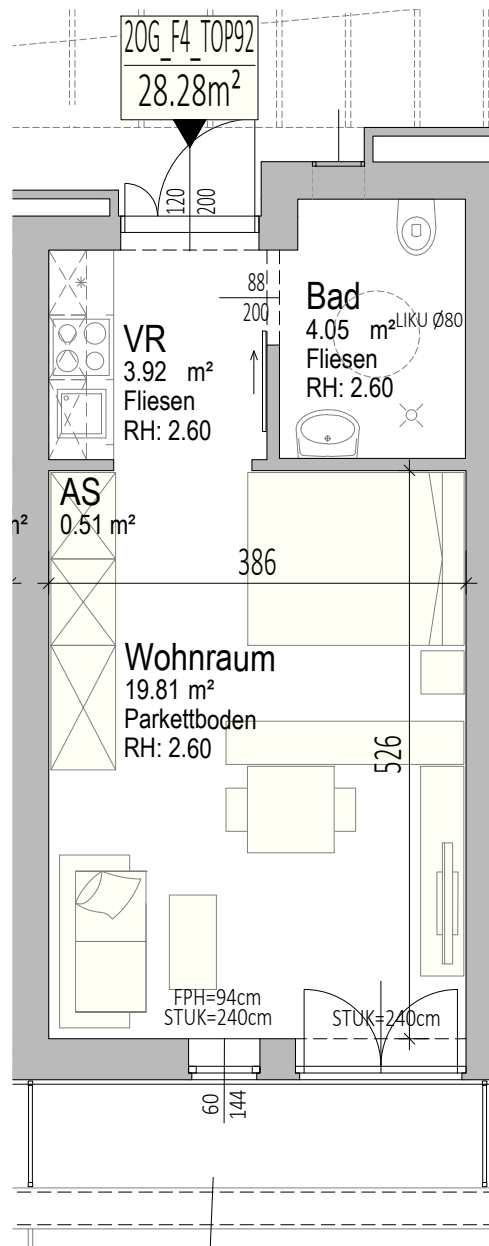


Terrasse
4.00 m²
Steinplatten


Schulstraße 3



Schulstraße 5

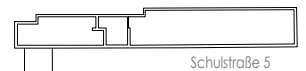

Friedrichstraße 4

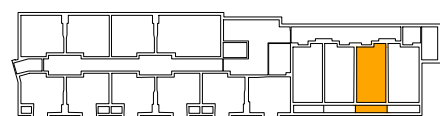

Die dargestellte Einrichtung bzw. Möblierung ist beispielhaft.
Maßangaben lt. Letztstand Einreichplanung (keine Naturmaße).



WOHNHAUS F4 LINZ


Friedrichstraße 4
2. Obergeschoss

Top 93


Wohnnutzfläche

44,42 m²

19.10.2020

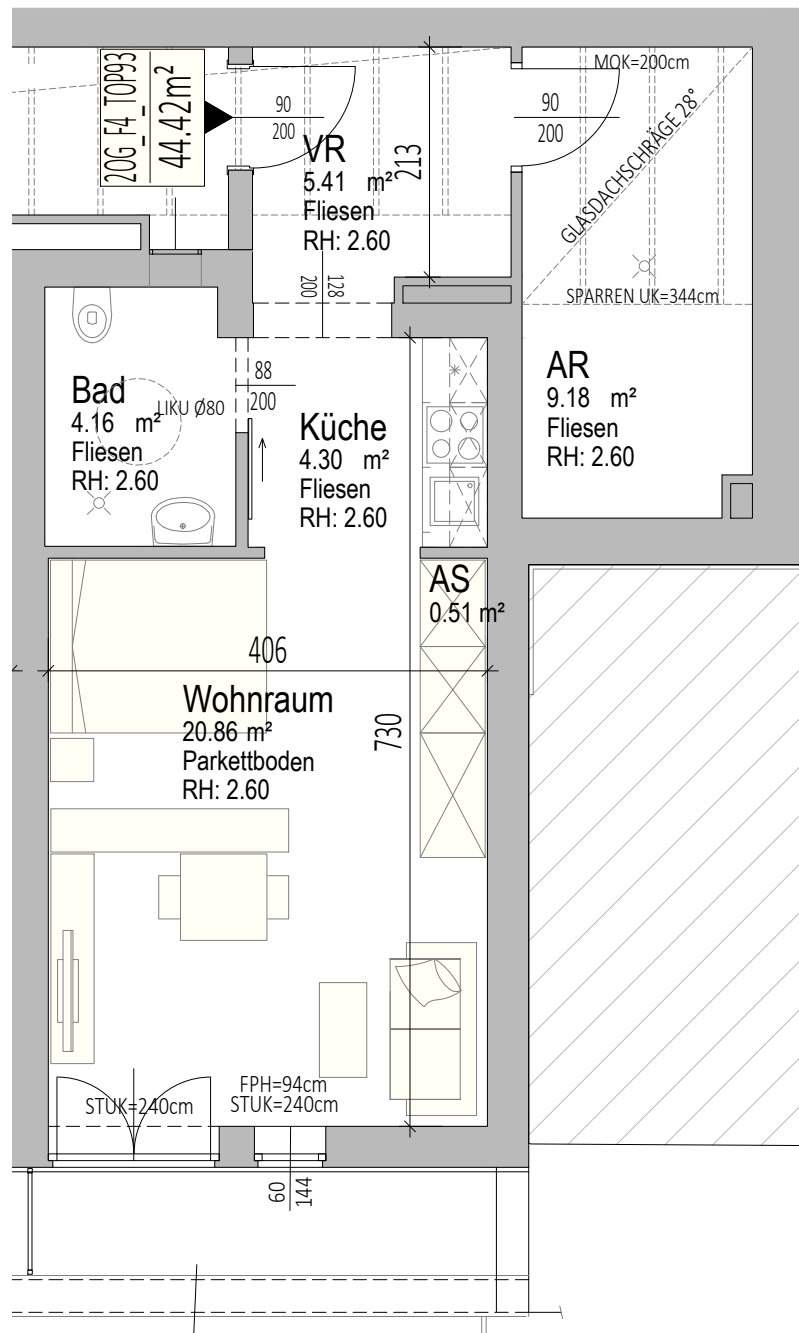

Die dargestellte Einrichtung bzw. Möblierung ist beispielhaft.
Maßangaben lt. Letztstand Einreichplanung (keine Naturmaße).

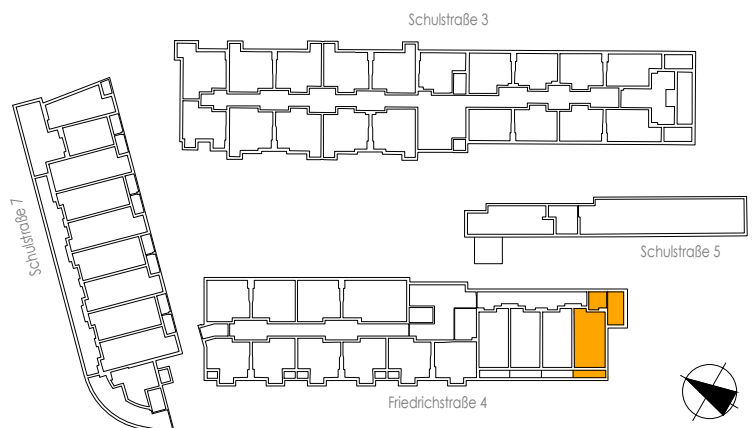

WOHNHAUS F4 LINZ


Schulstraße 3

2. Obergeschoss Top 43


Wohnnutzfläche

22,24 m²

19.10.2020

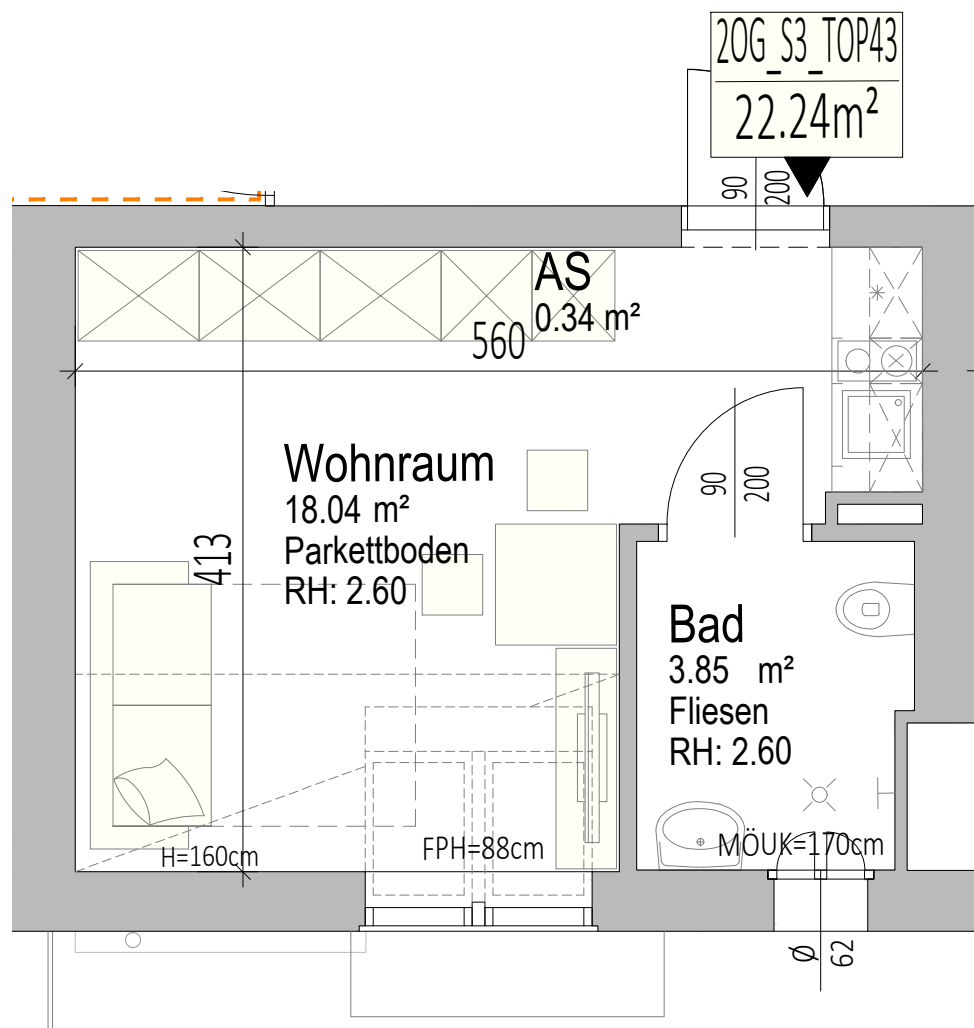

Die dargestellte Einrichtung bzw. Möblierung ist beispielhaft.
Maßangaben lt. Letztstand Einreichplanung (keine Naturmaße).

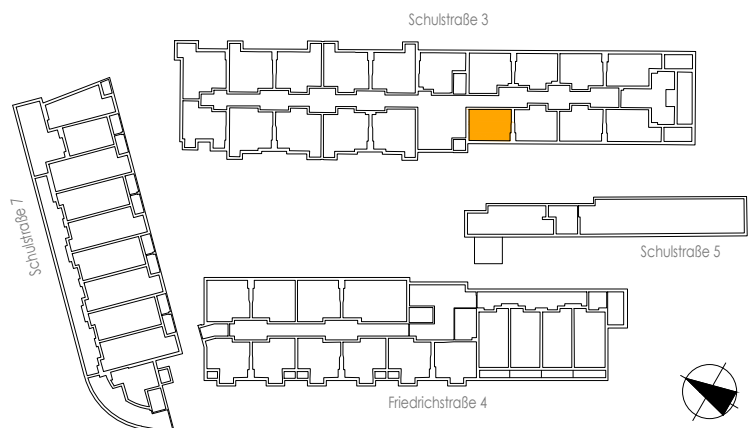

WOHNHAUS F4 LINZ


Schulstraße 3

2. Obergeschoss Top 44


Wohnnutzfläche

26,68 m²

19.10.2020

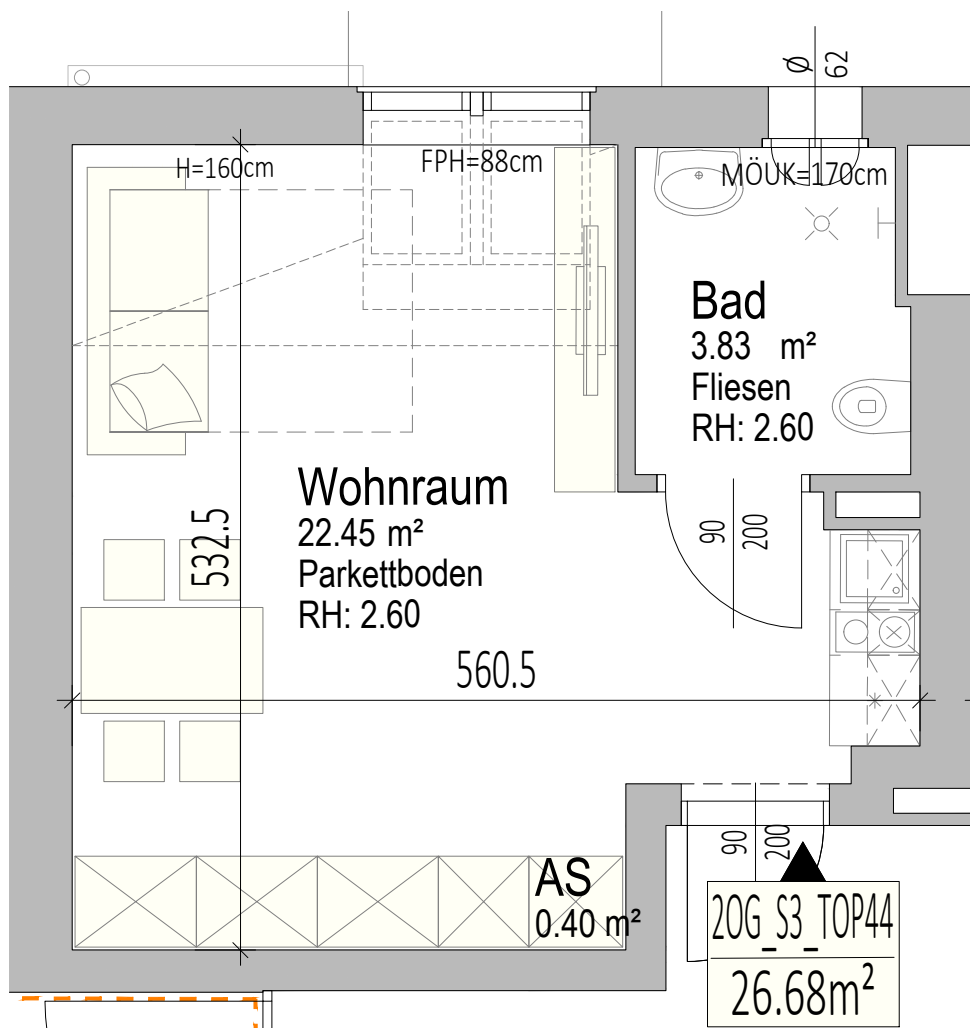

Die dargestellte Einrichtung bzw. Möblierung ist beispielhaft.
Maßangaben lt. Letztstand Einreichplanung (keine Naturmaße).

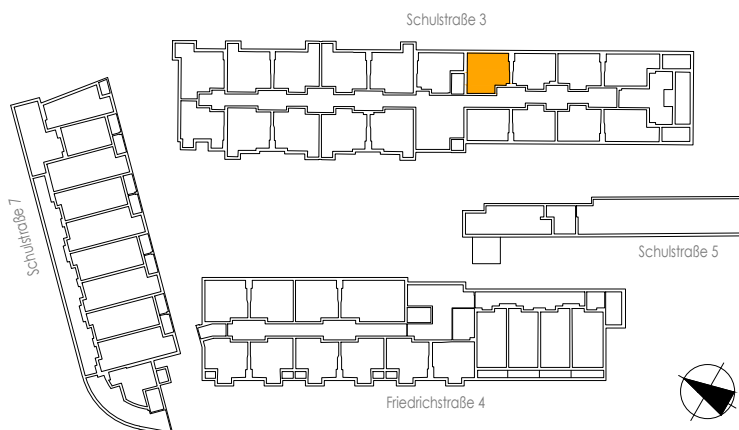

WOHNHAUS F4 LINZ


Schulstraße 3

2. Obergeschoss Top 45


Wohnnutzfläche

23,48 m²

19.10.2020

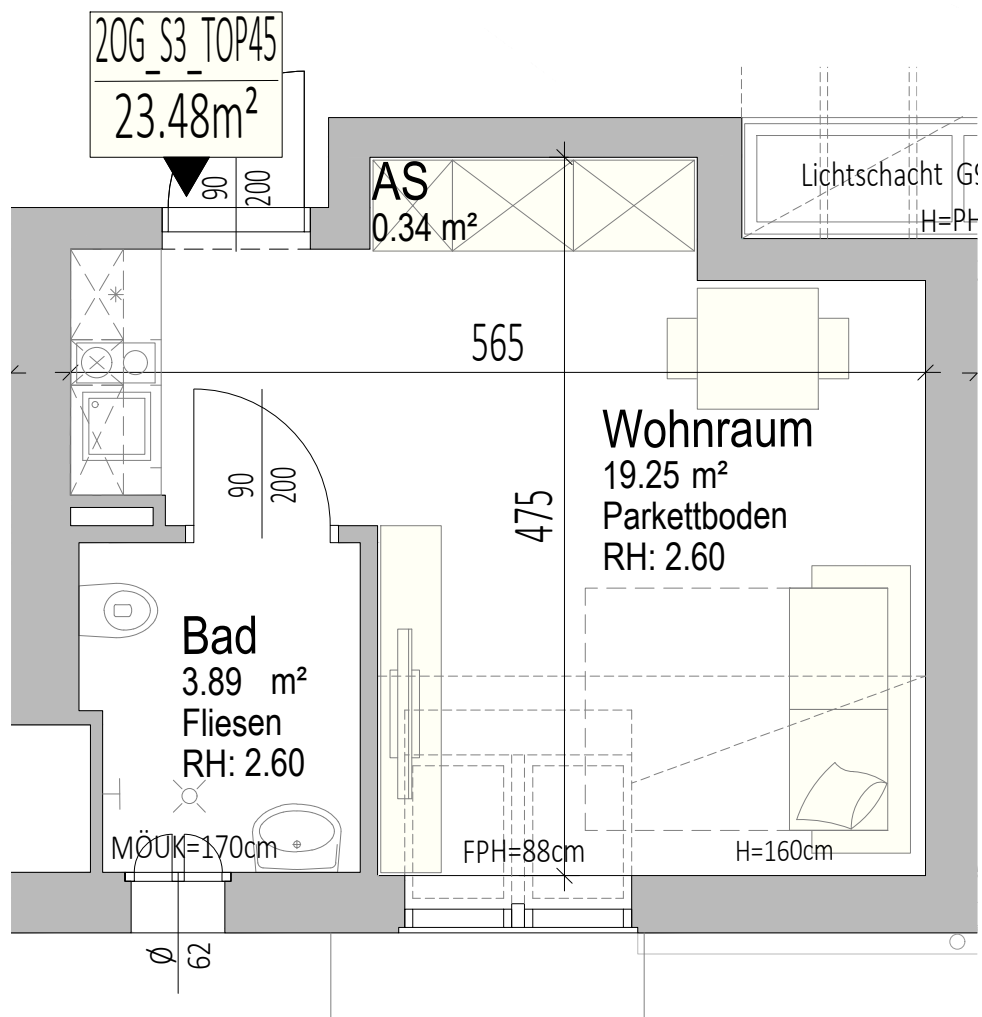

Schulstraße 3

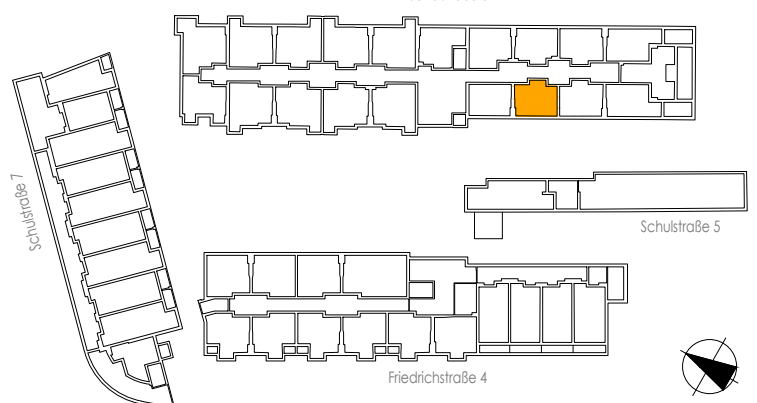

0 1 2 3m

Die dargestellte Einrichtung bzw. Möblierung ist beispielhaft.
Maßangaben lt. Letztstand Einreichplanung (keine Naturmaße).



WOHNHAUS F4 LINZ


Schulstraße 3

2. Obergeschoss Top 46


Wohnnutzfläche

23,25 m²

19.10.2020

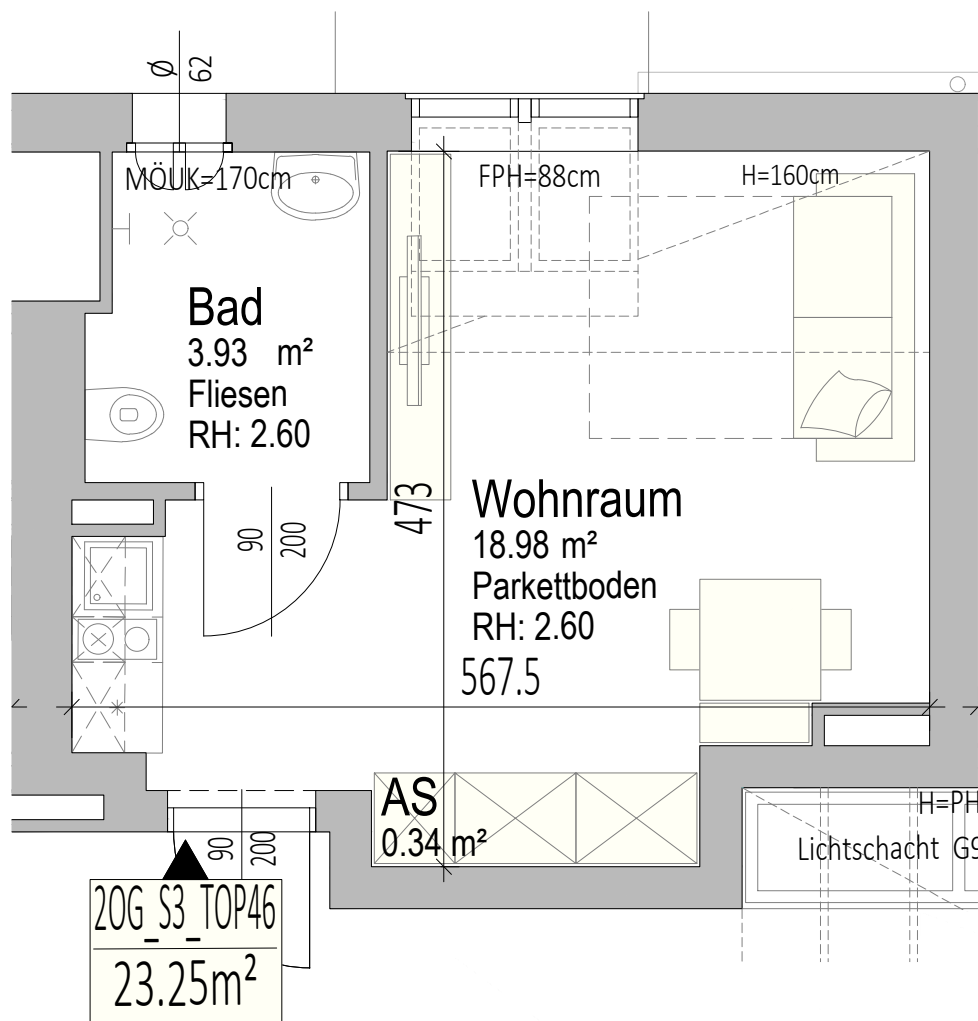

Die dargestellte Einrichtung bzw. Möblierung ist beispielhaft.
Maßangaben lt. Letztstand Einreichplanung (keine Naturmaße).

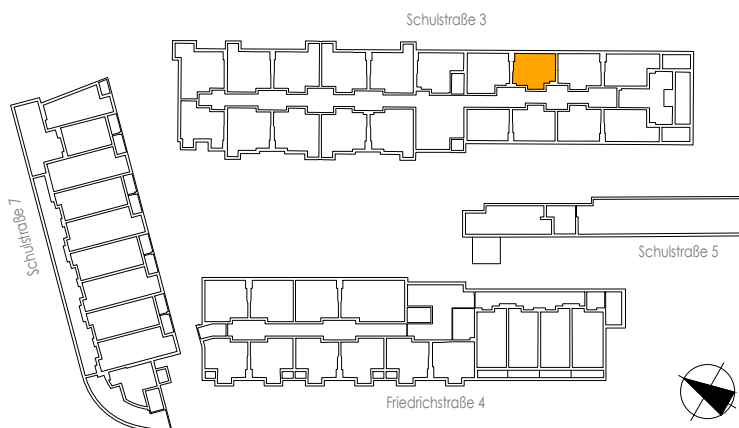

WOHNHAUS F4 LINZ


Schulstraße 3

2. Obergeschoss Top 47



Wohnnutzfläche

23,94 m²

19.10.2020

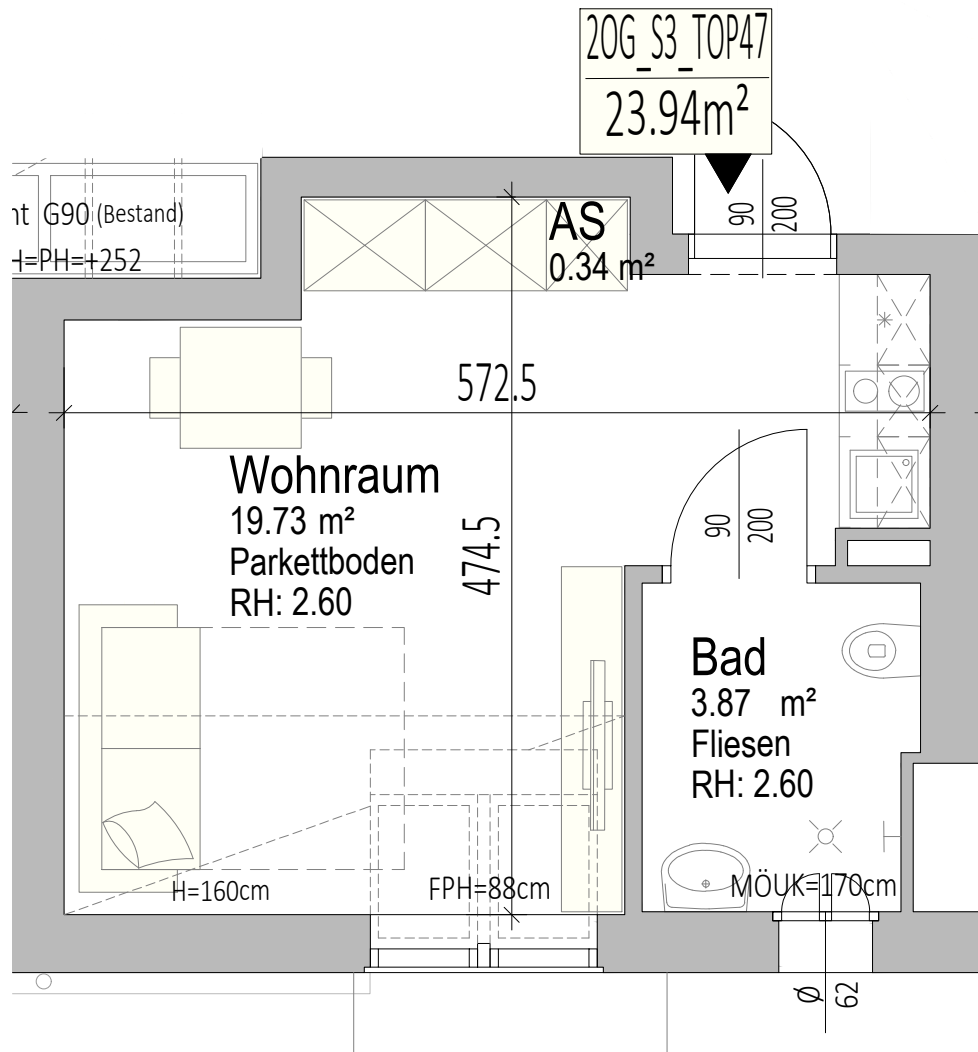

Schulstraße 3

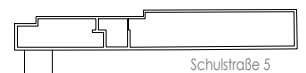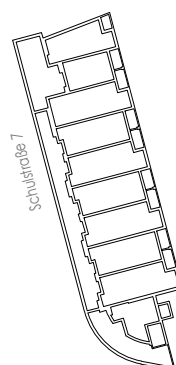

Friedrichstraße 4



Die dargestellte Einrichtung bzw. Möblierung ist beispielhaft.
Maßangaben lt. Letztstand Einreichplanung (keine Naturmaße).



WOHNHAUS F4 LINZ


Schulstraße 3

2. Obergeschoss Top 48


Wohnnutzfläche

23,93 m²

19.10.2020

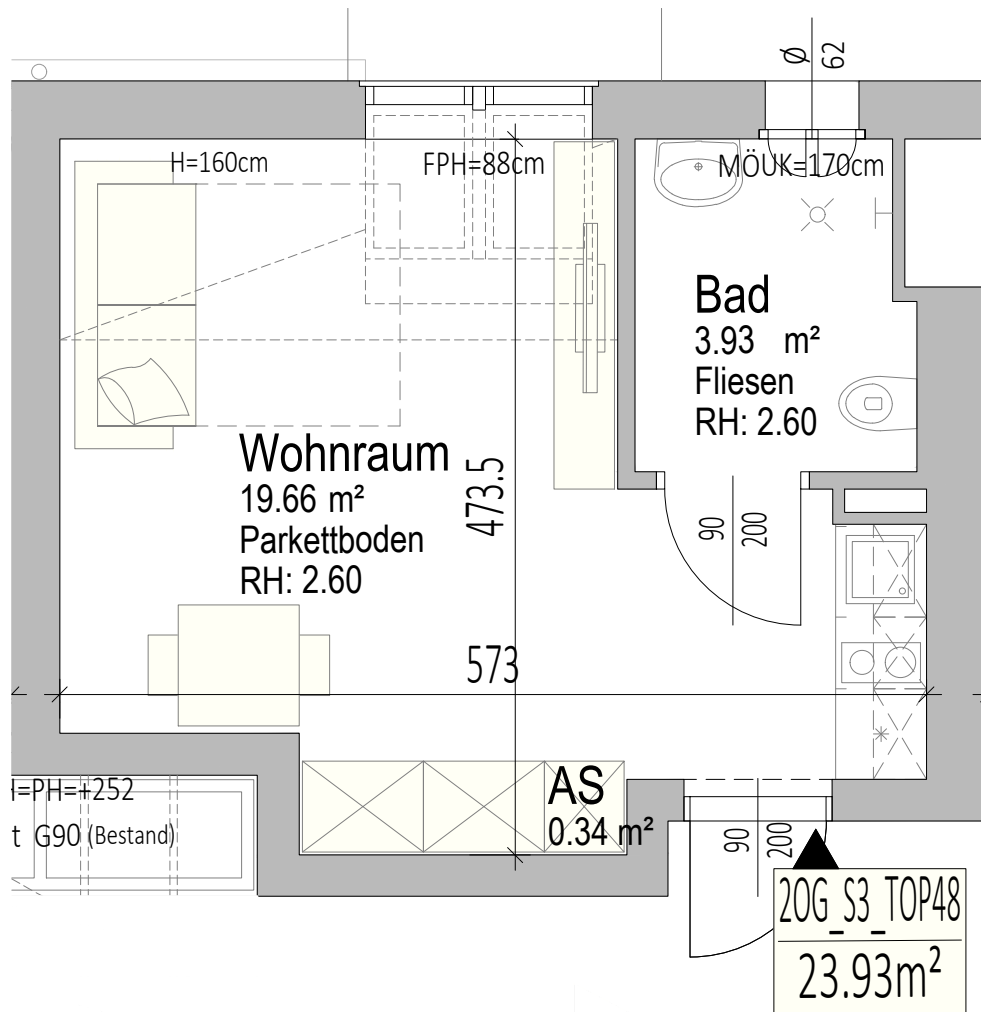

Die dargestellte Einrichtung bzw. Möblierung ist beispielhaft.
Maßangaben lt. Letztstand Einreichplanung (keine Naturmaße).

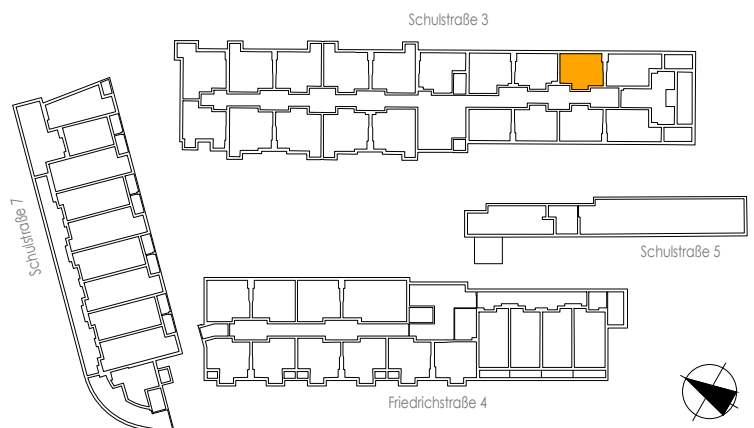

WOHNHAUS F4 LINZ


Schulstraße 3

2. Obergeschoss Top 49


Wohnnutzfläche

26,09 m²

19.10.2020

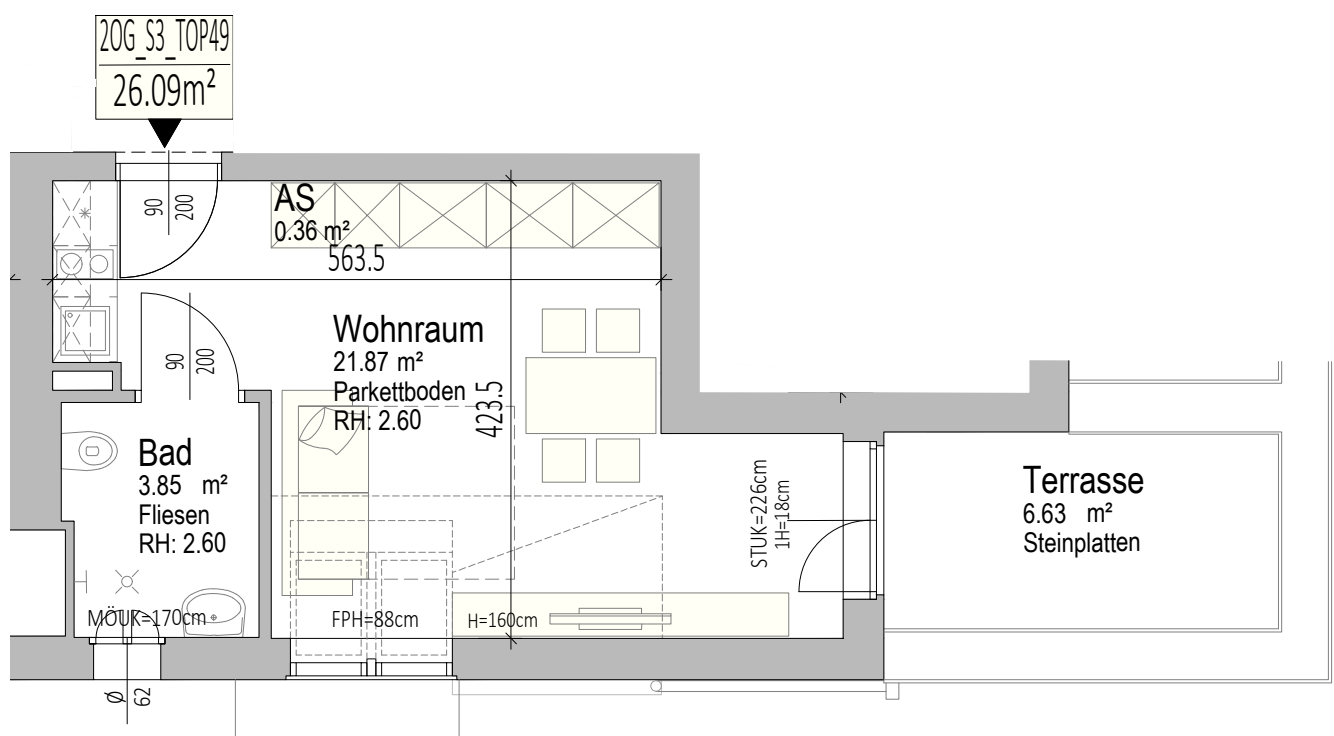

Die dargestellte Einrichtung bzw. Möblierung ist beispielhaft.
Maßangaben lt. Letztstand Einreichplanung (keine Naturmaße).

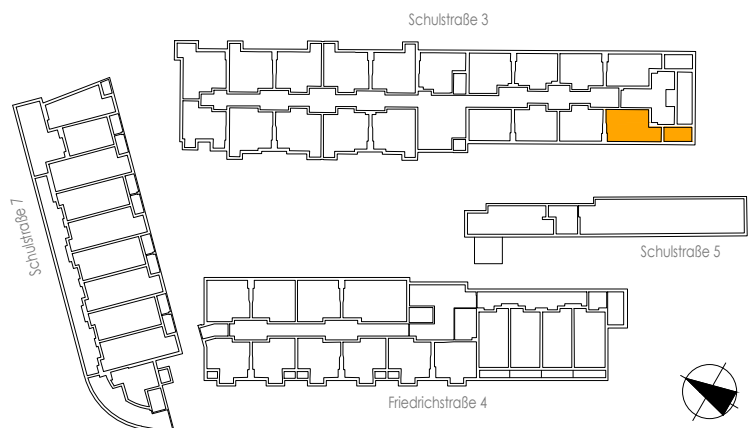

WOHNHAUS F4 LINZ


Schulstraße 3

2. Obergeschoss Top 50


Wohnnutzfläche

26,07 m²

19.10.2020

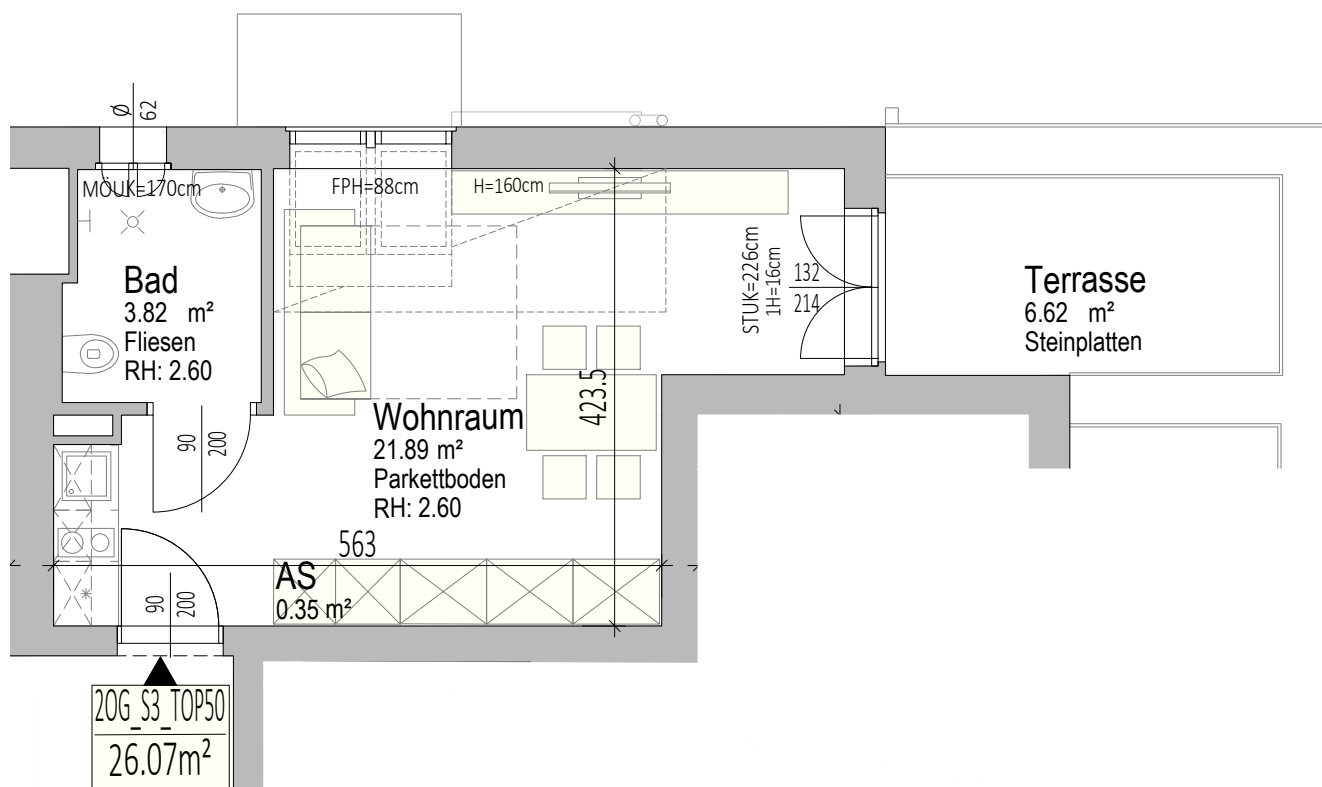

Die dargestellte Einrichtung bzw. Möblierung ist beispielhaft.
Maßangaben lt. Letztstand Einreichplanung (keine Naturmaße).

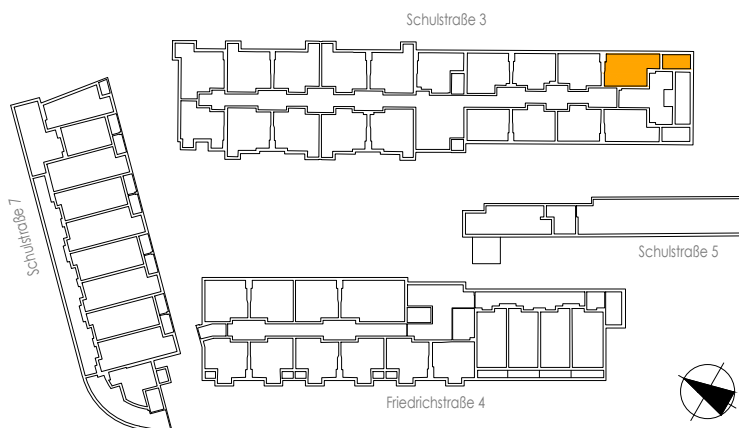

WOHNHAUS F4 LINZ


Schulstraße 3

2. Obergeschoss Top 51


Wohnnutzfläche

27,76 m²

19.10.2020

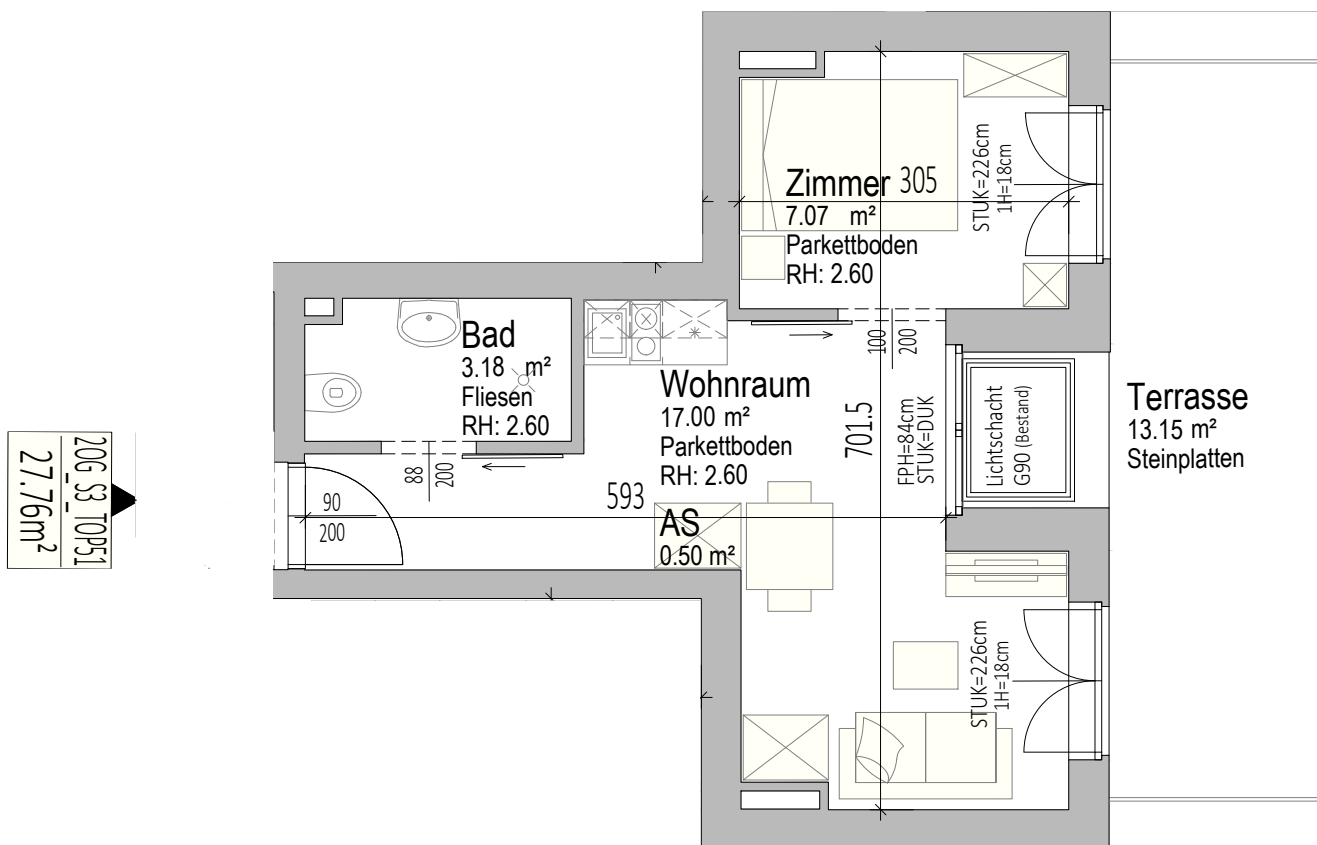

Die dargestellte Einrichtung bzw. Möblierung ist beispielhaft.
Maßangaben lt. Letztstand Einreichplanung (keine Naturmaße).

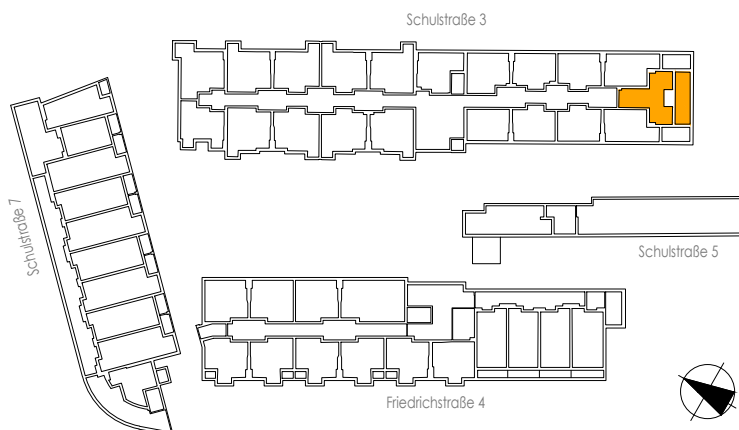



WOHNHAUS F4 LINZ



Schulstraße 3

2. Obergeschoss Top 53

Wohnnutzfläche

30,52 m²

19.10.2020

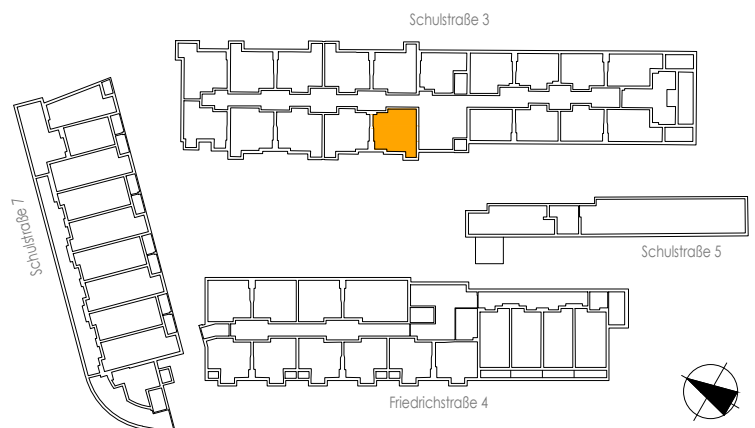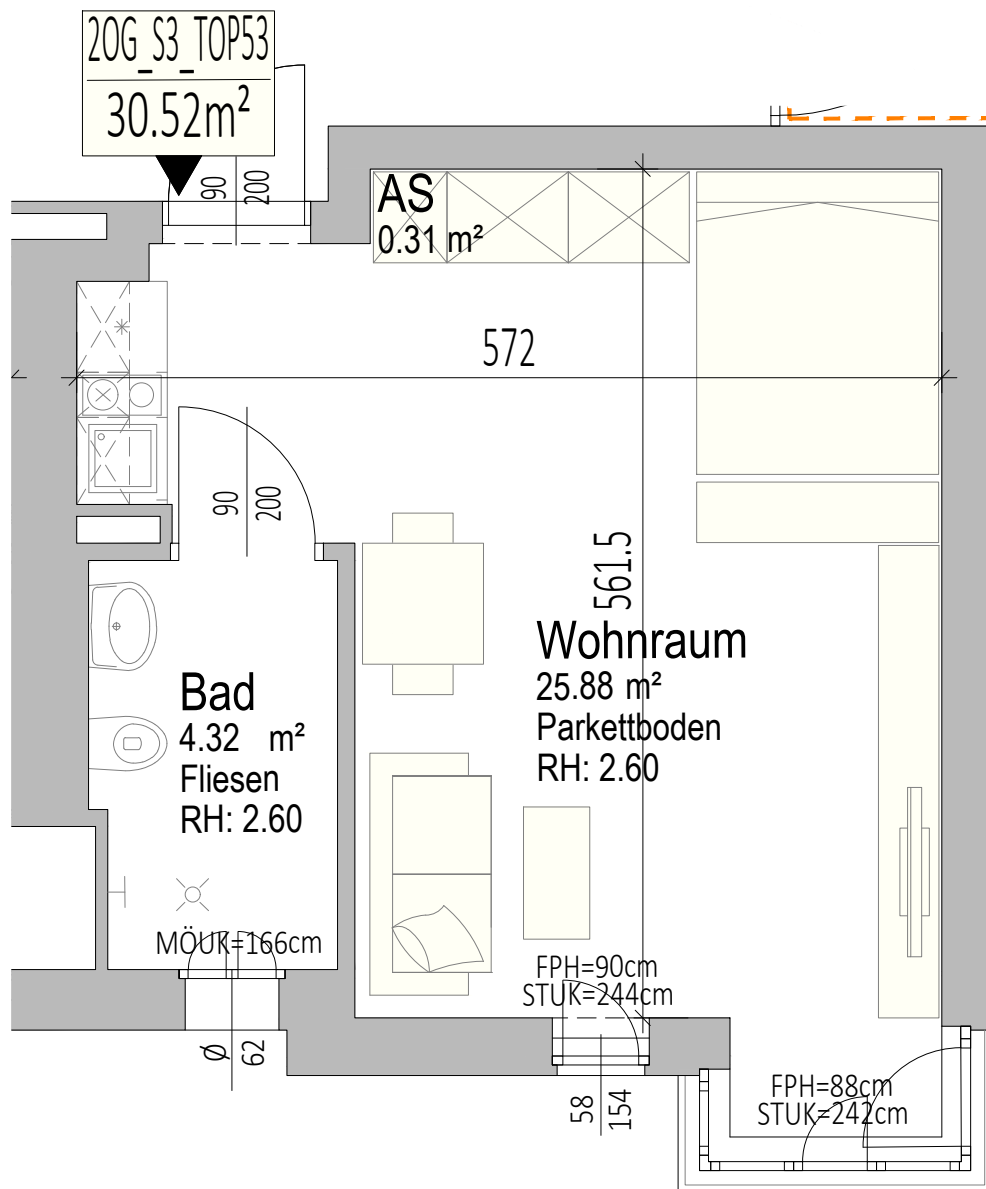

0 1 2 3m

Die dargestellte Einrichtung bzw. Möblierung ist beispielhaft.
Maßangaben lt. Letztstand Einreichplanung (keine Naturmaße).

WOHNHAUS F4 LINZ


Schulstraße 3

2. Obergeschoss Top 54


Wohnnutzfläche

29,86 m²

19.10.2020

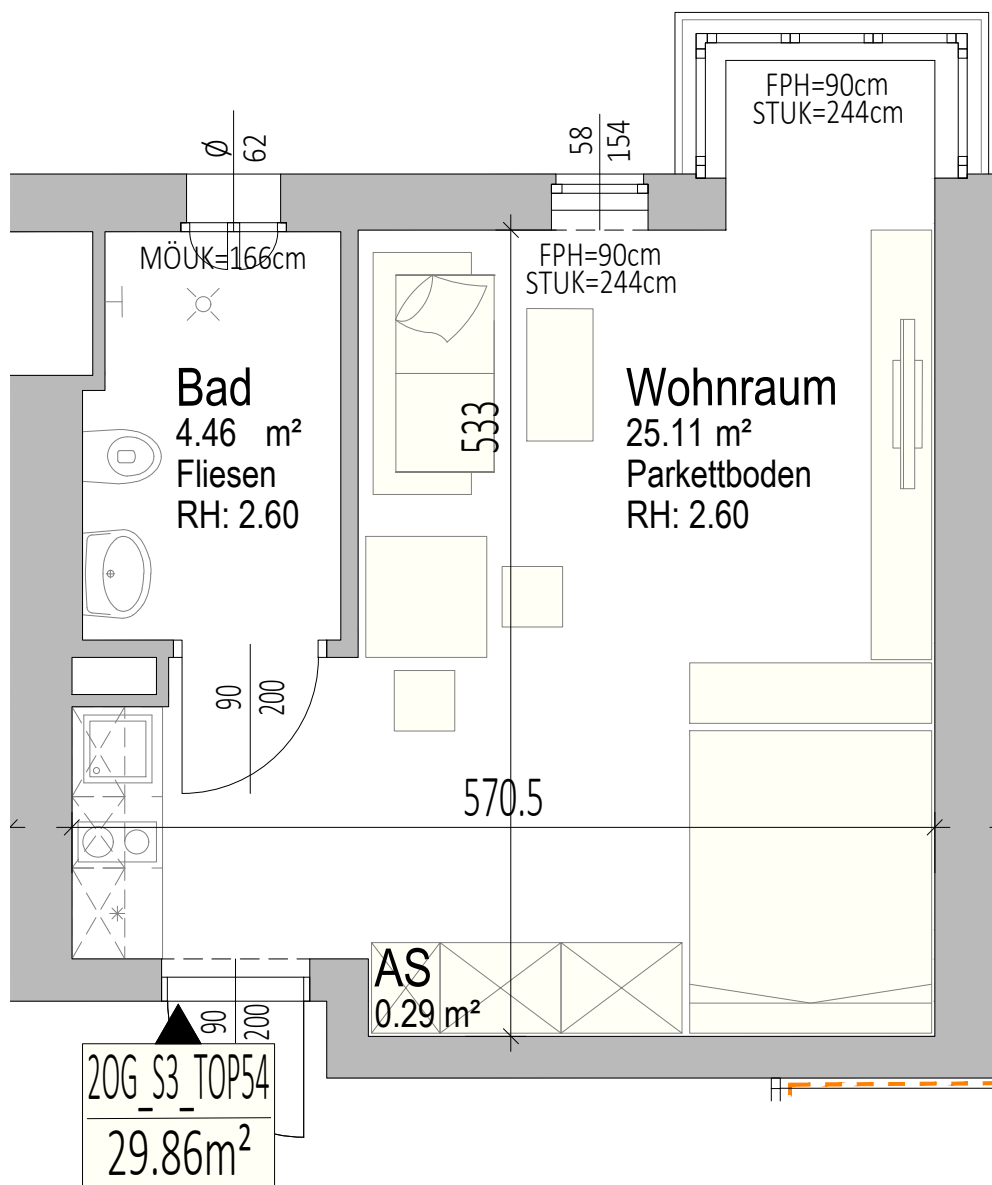

Die dargestellte Einrichtung bzw. Möblierung ist beispielhaft.
Maßangaben lt. Letztstand Einreichplanung (keine Naturmaße).

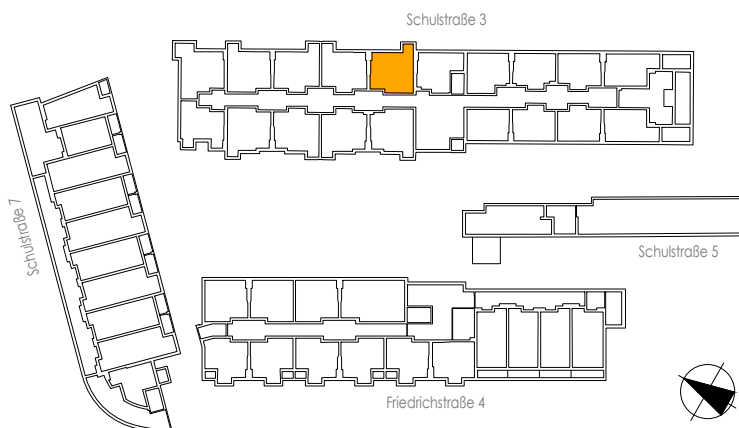

Die dargestellte Einrichtung bzw. Möblierung ist beispielhaft.
Maßangaben lt. Letztstand Einreichplanung (keine Naturmaße).



WOHNHAUS F4 LINZ


Schulstraße 3

2. Obergeschoss Top 56


Wohnnutzfläche

30,09 m²

19.10.2020

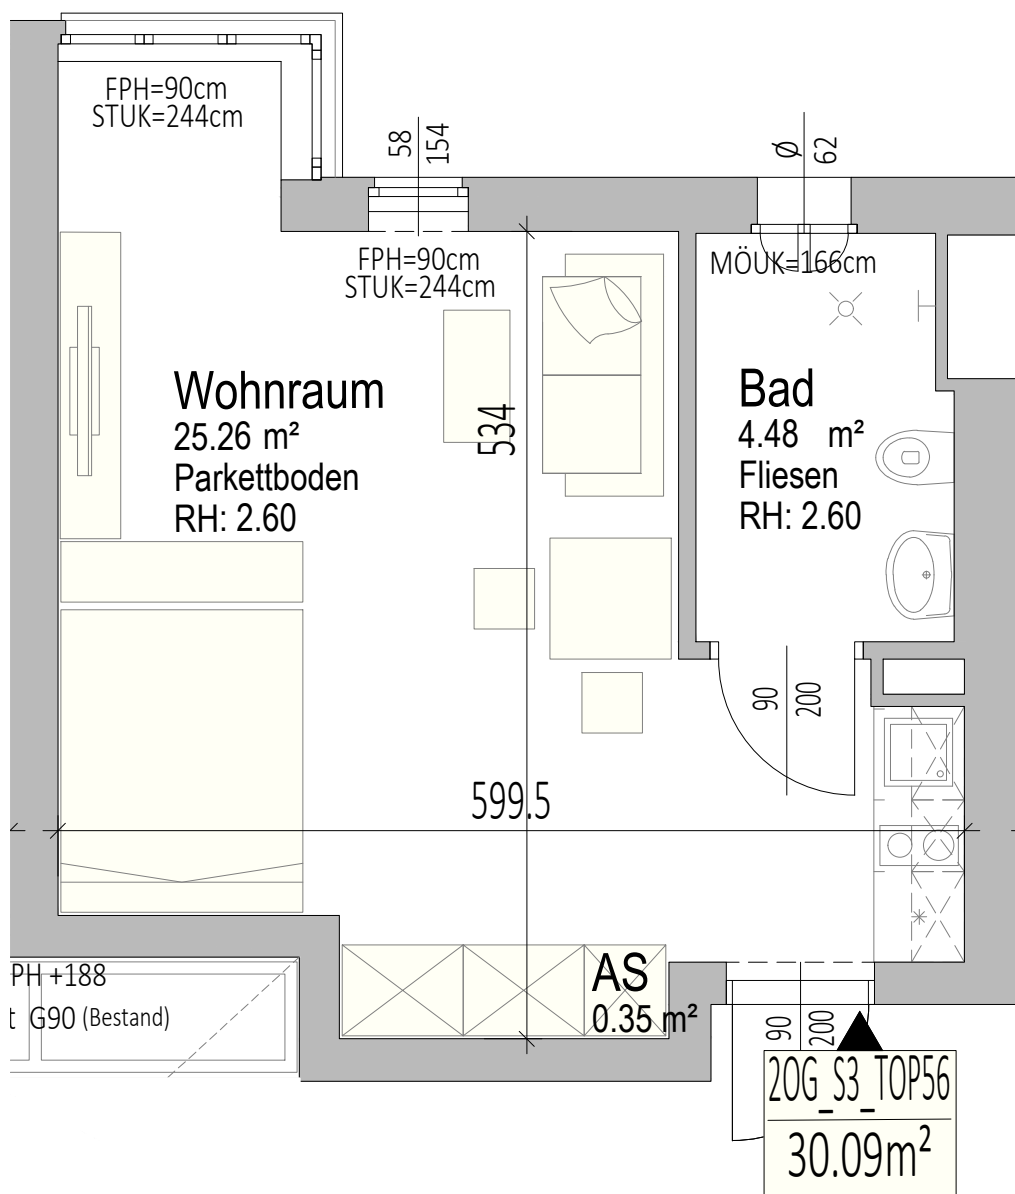

Schulstraße 3

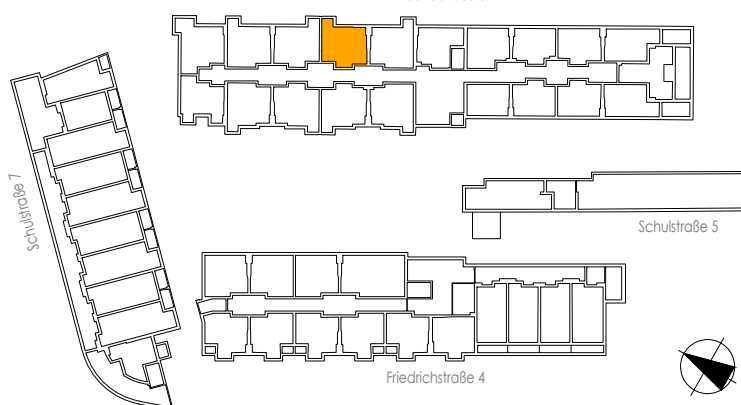

Die dargestellte Einrichtung bzw. Möblierung ist beispielhaft.
Maßangaben lt. Letztstand Einreichplanung (keine Naturmaße).

WOHNHAUS F4 LINZ


Schulstraße 3

2. Obergeschoss Top 57


Wohnnutzfläche

30,97 m²

19.10.2020

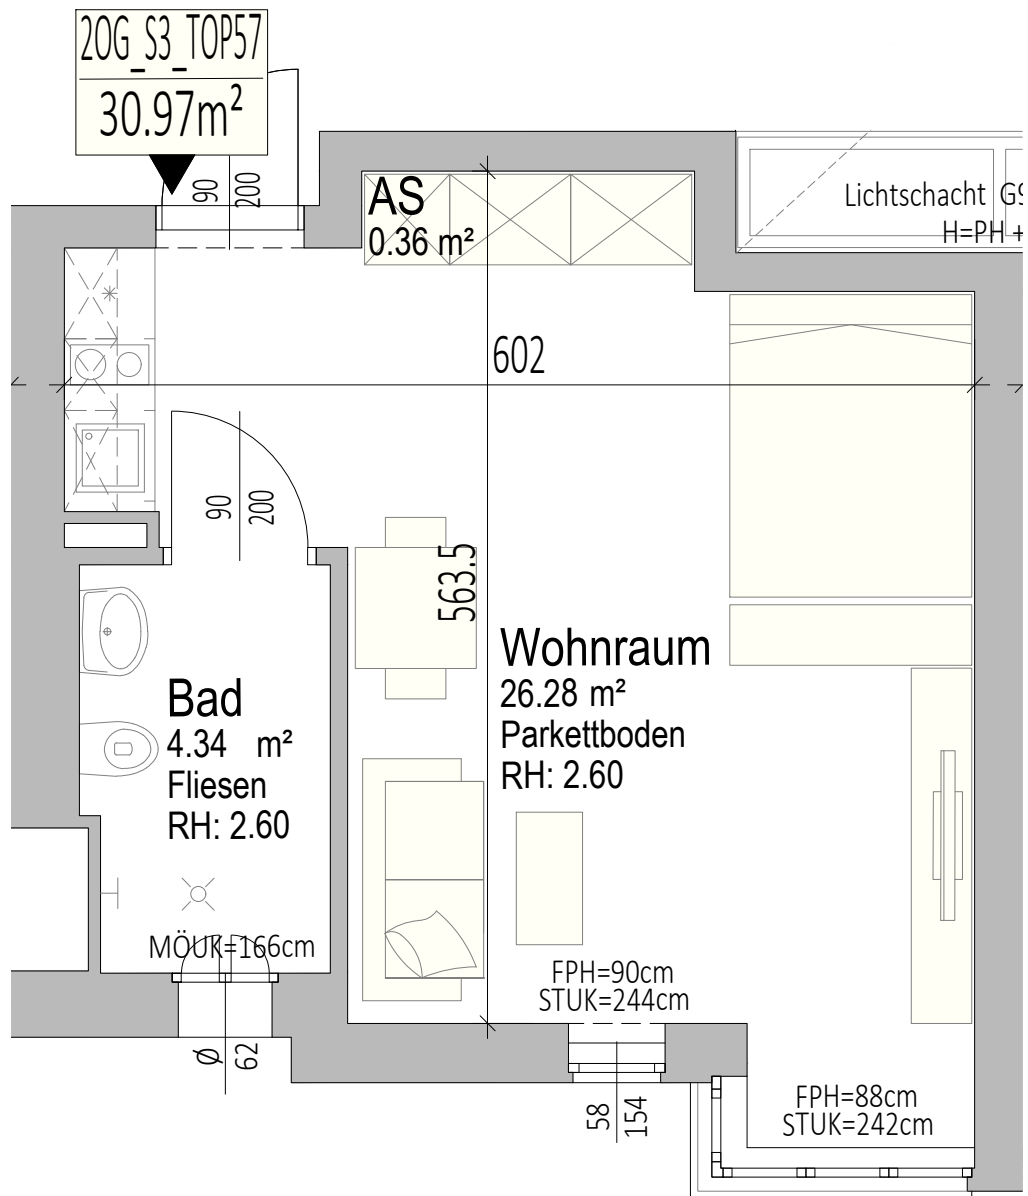

Schulstraße 3

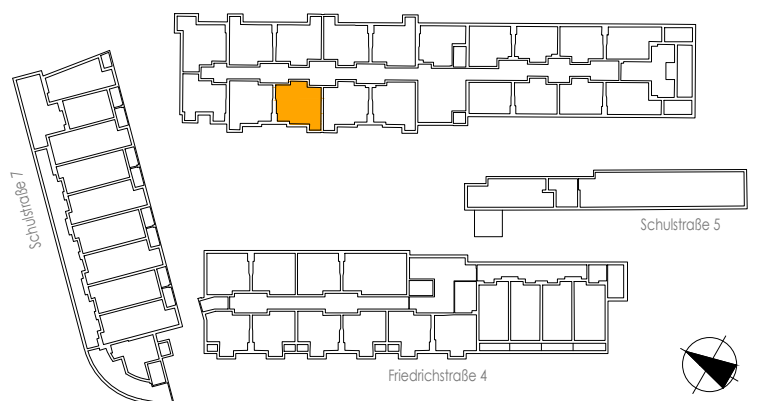

0 1 2 3m

Die dargestellte Einrichtung bzw. Möblierung ist beispielhaft.
Maßangaben lt. Letztstand Einreichplanung (keine Naturmaße).

WOHNHAUS F4 LINZ


Schulstraße 3

2. Obergeschoss Top 58


Wohnnutzfläche

30,26 m²

19.10.2020

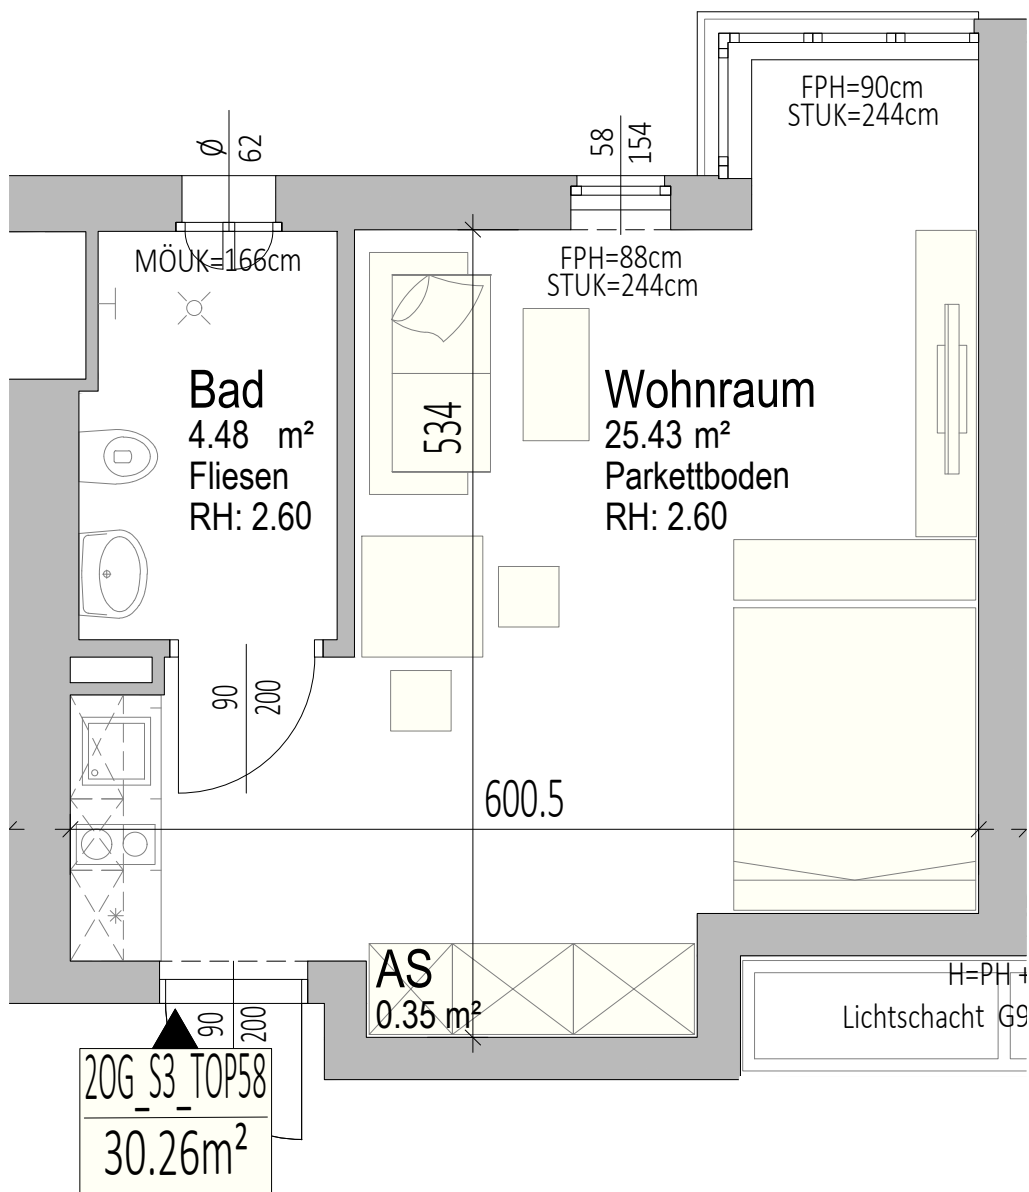

Die dargestellte Einrichtung bzw. Möblierung ist beispielhaft.
Maßangaben lt. Letztstand Einreichplanung (keine Naturmaße).

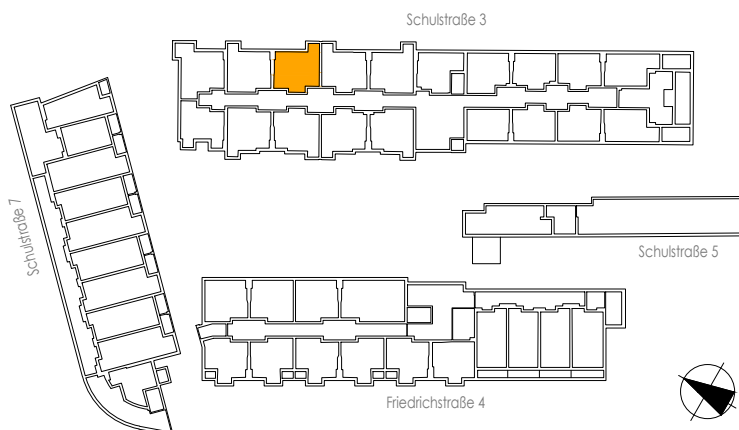

WOHNHAUS F4 LINZ


Schulstraße 3

2. Obergeschoss Top 59


Wohnnutzfläche

30,64 m²

19.10.2020

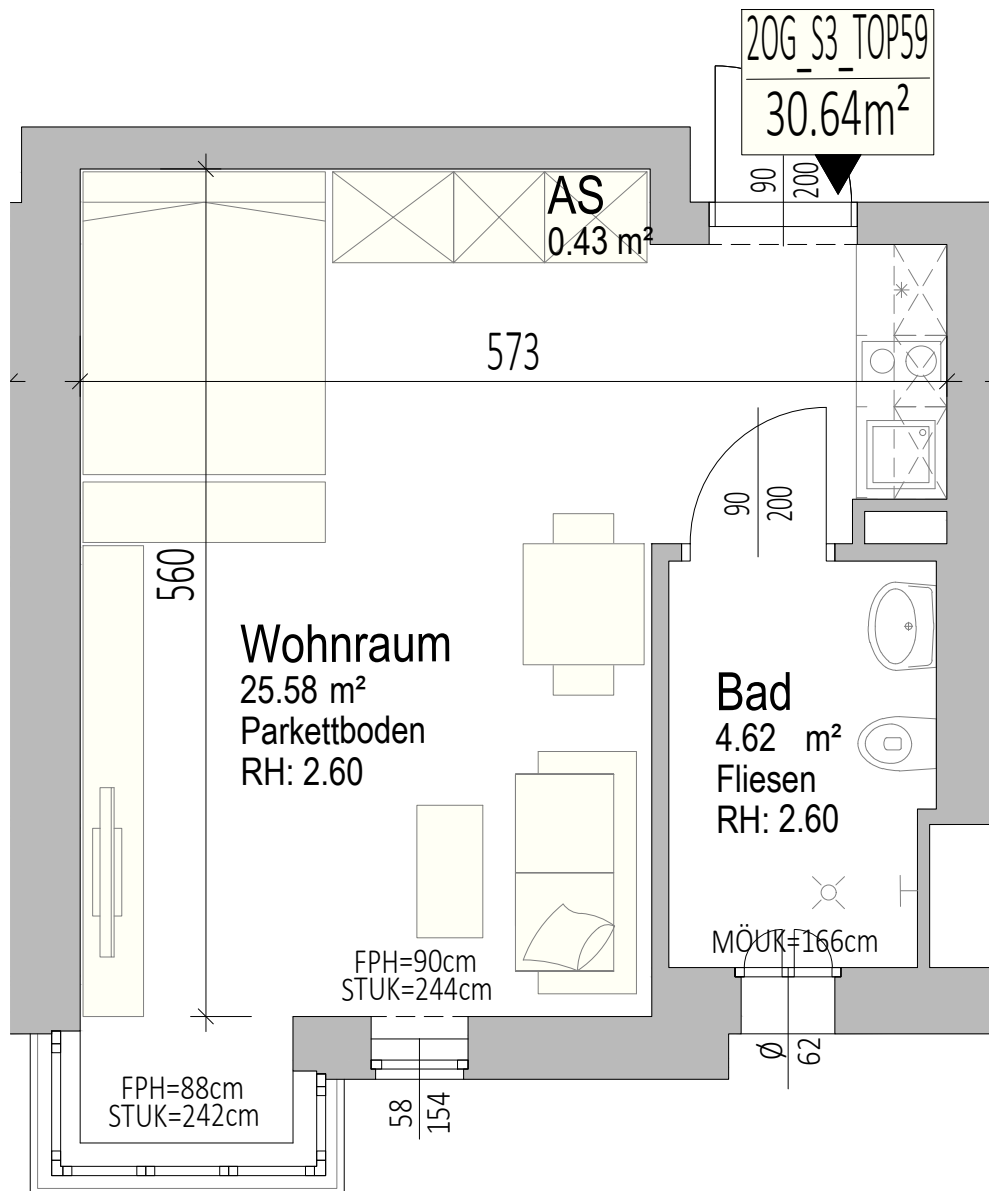

Die dargestellte Einrichtung bzw. Möblierung ist beispielhaft.
Maßangaben lt. Letztstand Einreichplanung (keine Naturmaße).

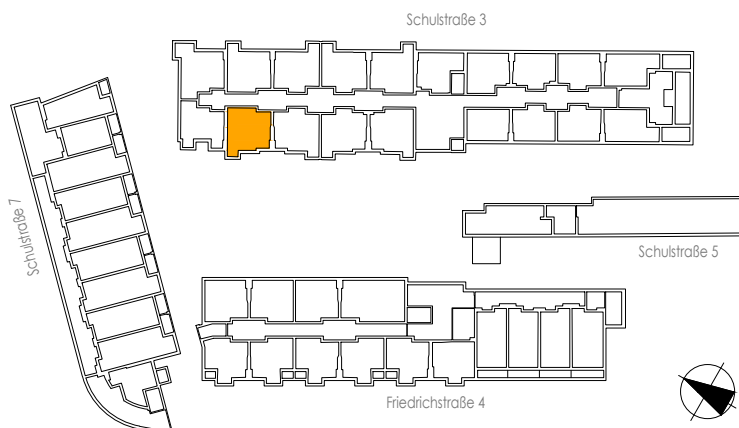

WOHNHAUS F4 LINZ


Schulstraße 3

2. Obergeschoss Top 60

Wohnnutzfläche

30,17 m²

19.10.2020

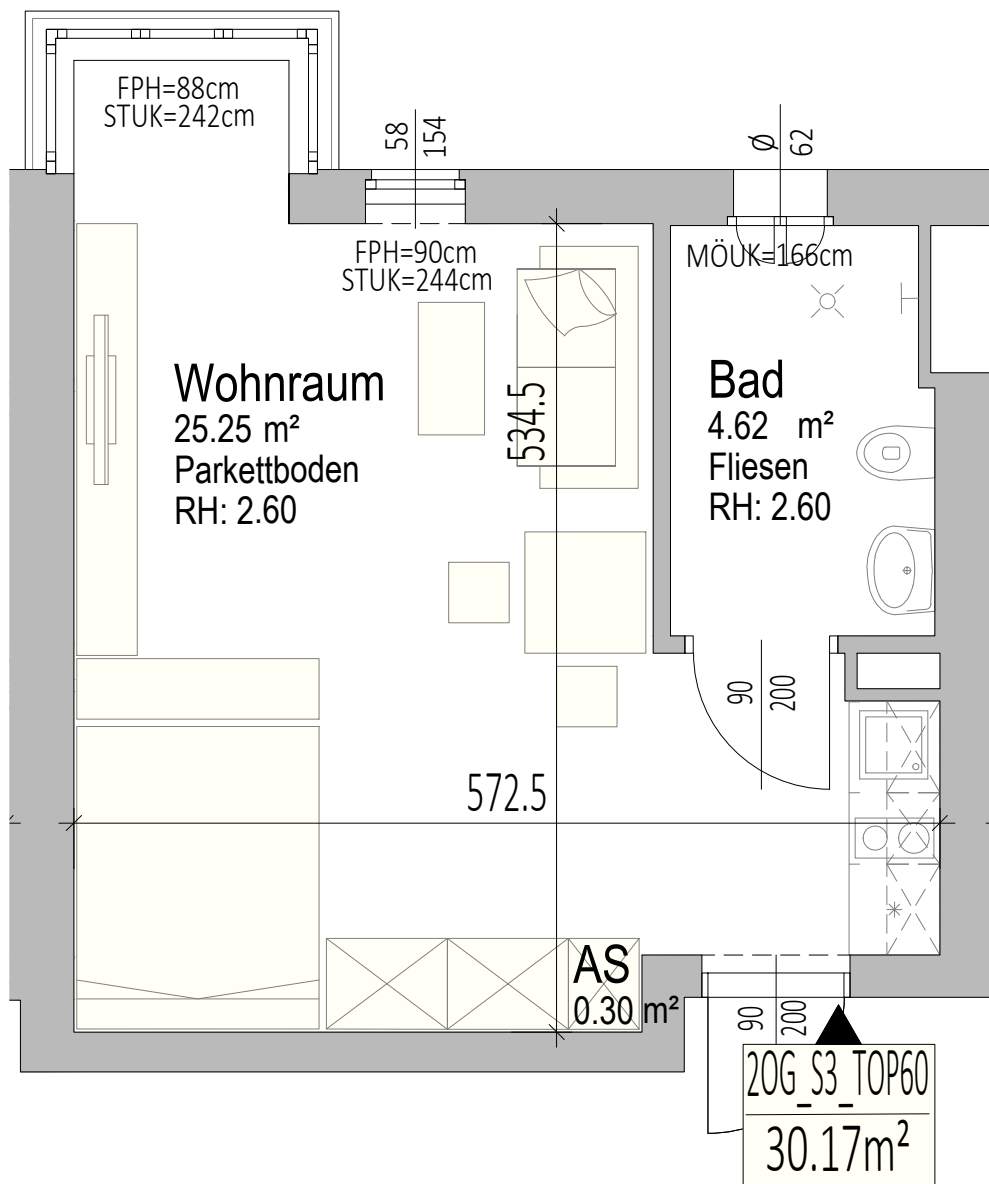

Schulstraße 3



0 1 2 3m

Die dargestellte Einrichtung bzw. Möblierung ist beispielhaft.
Maßangaben lt. Letztstand Einreichplanung (keine Naturmaße).

WOHNHAUS F4 LINZ


Schulstraße 3

2. Obergeschoss Top 61

Wohnnutzfläche

27,28 m²

19.10.2020

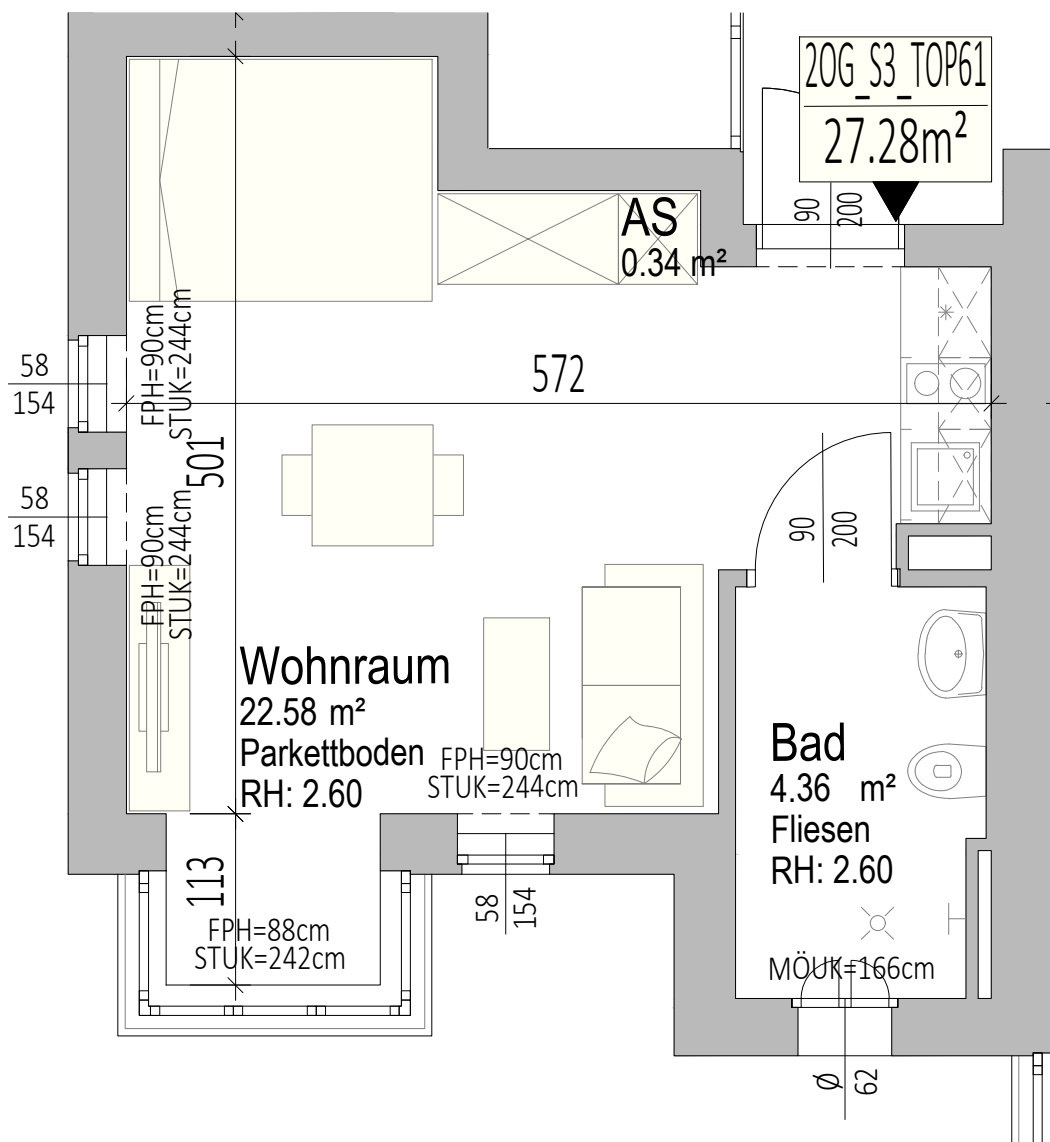

Schulstraße 3



0 1 2 3m

Die dargestellte Einrichtung bzw. Möblierung ist beispielhaft.
Maßangaben lt. Letztstand Einreichplanung (keine Naturmaße).



WOHNHAUS F4 LINZ


Schulstraße 3

2. Obergeschoss Top 62


Wohnnutzfläche

33,74 m²

19.10.2020

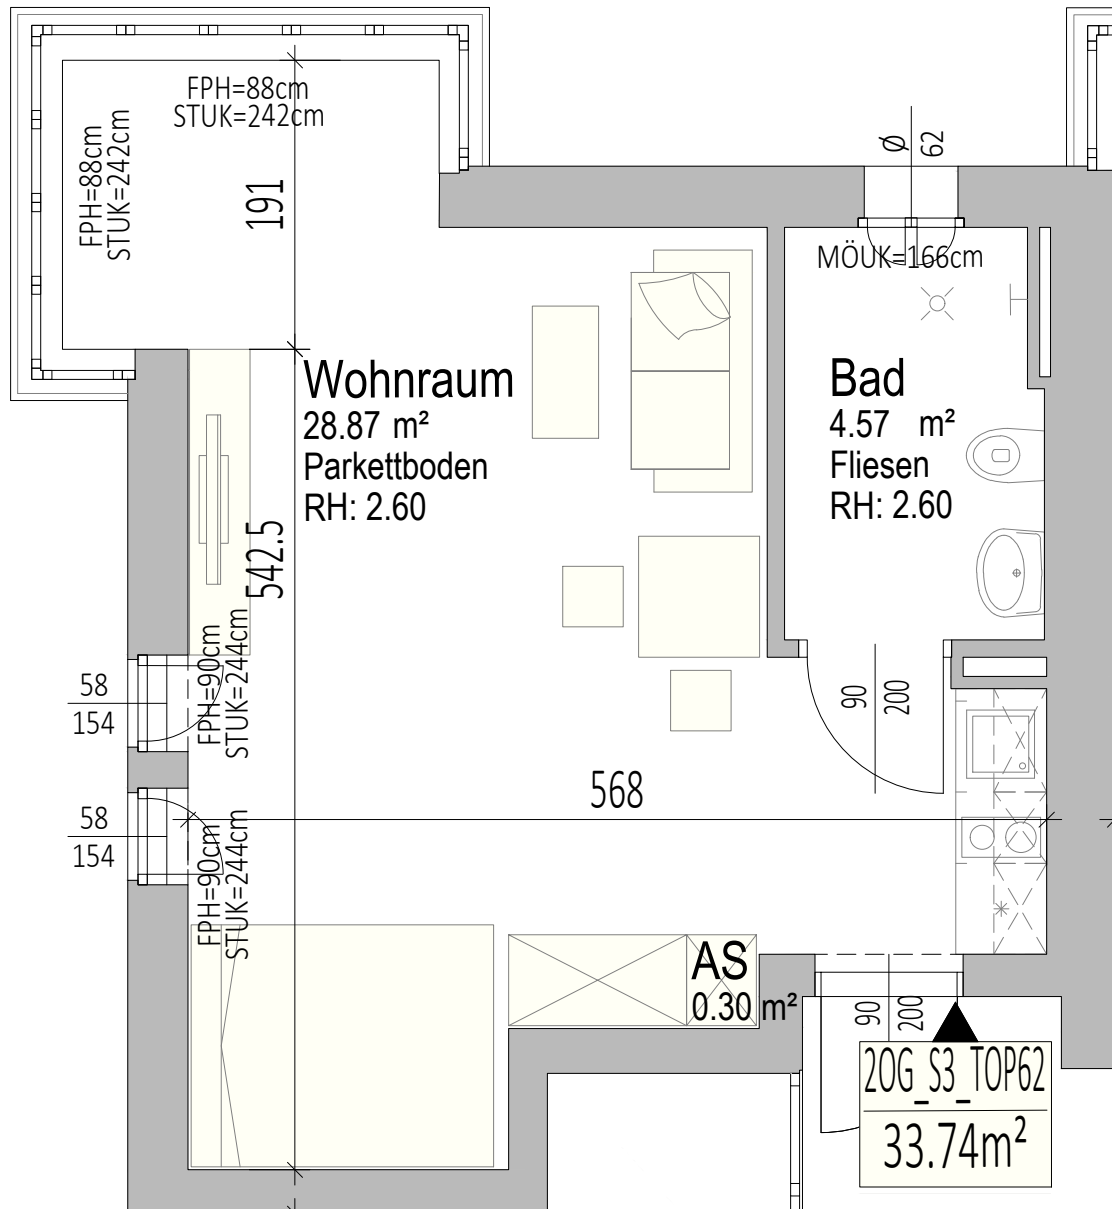

Schulstraße 3

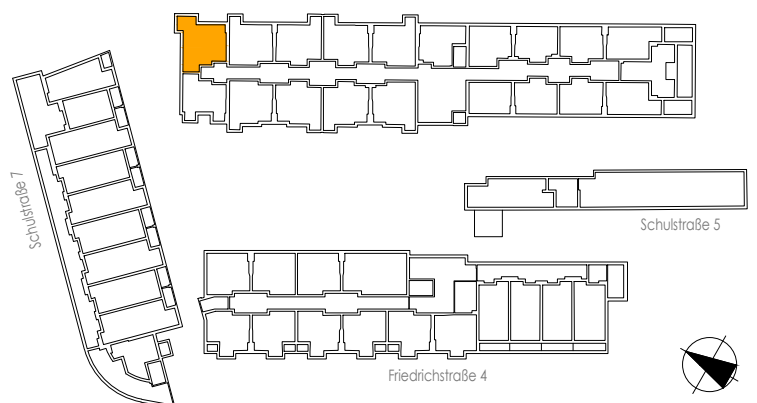

Die dargestellte Einrichtung bzw. Möblierung ist beispielhaft.
Maßangaben lt. Letztstand Einreichplanung (keine Naturmaße).



WOHNHAUS F4 LINZ


Schulstraße 7

2. Obergeschoss Top 22


Wohnnutzfläche

35,53 m²

19.10.2020

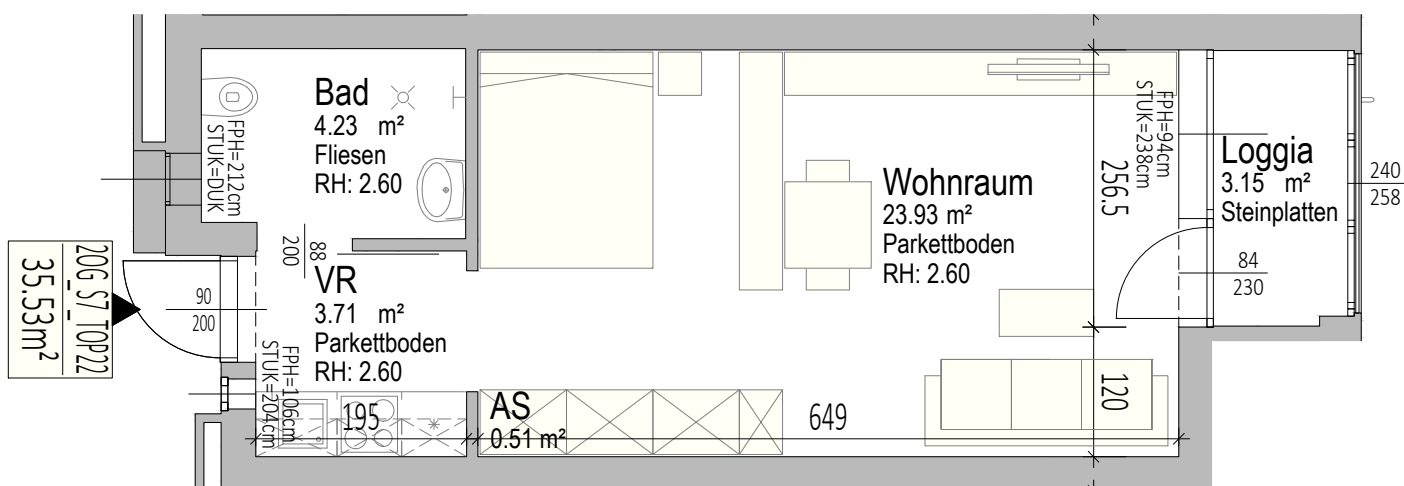

Die dargestellte Einrichtung bzw. Möblierung ist beispielhaft.
Maßangaben lt. Letztstand Einreichplanung (keine Naturmaße).

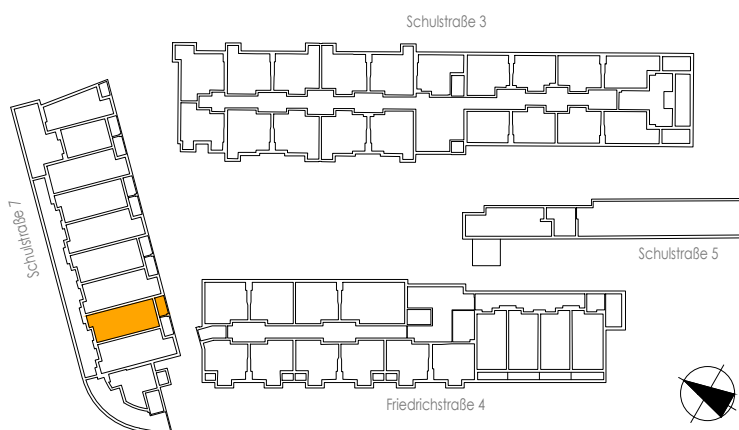

WOHNHAUS F4 LINZ


Schulstraße 7

2. Obergeschoss Top 23


Wohnnutzfläche

38,56 m²

19.10.2020

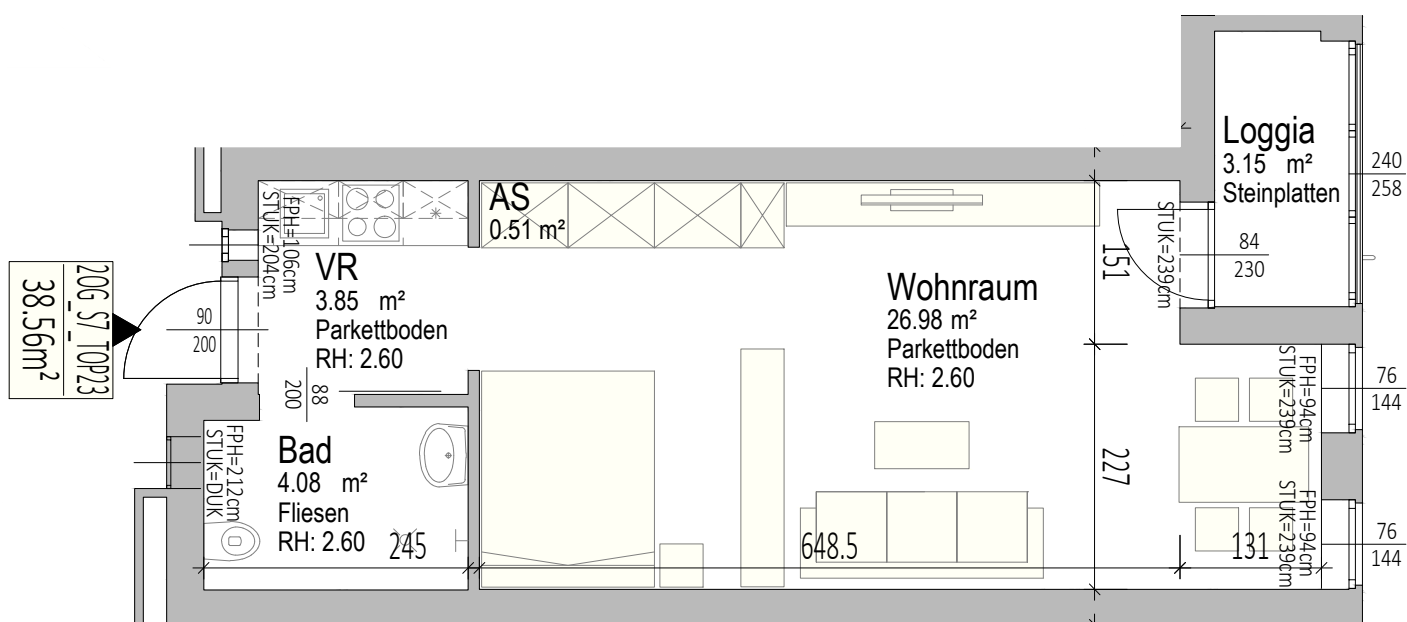

Die dargestellte Einrichtung bzw. Möblierung ist beispielhaft.
Maßangaben lt. Letztstand Einreichplanung (keine Naturmaße).

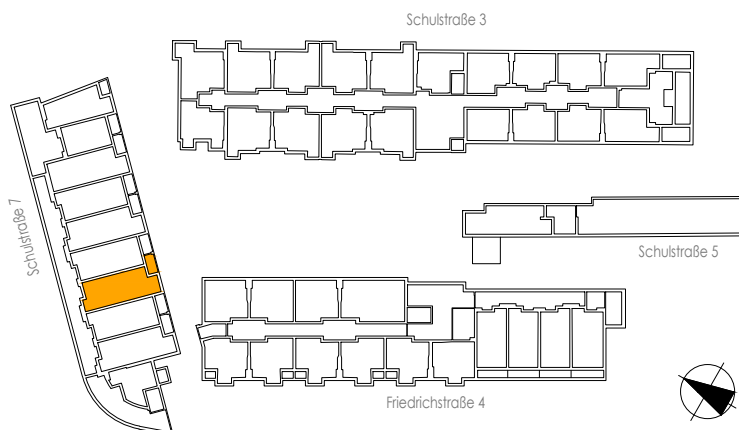

WOHNHAUS F4 LINZ


Schulstraße 7

2. Obergeschoss Top 24


Wohnnutzfläche

35,64 m²

19.10.2020

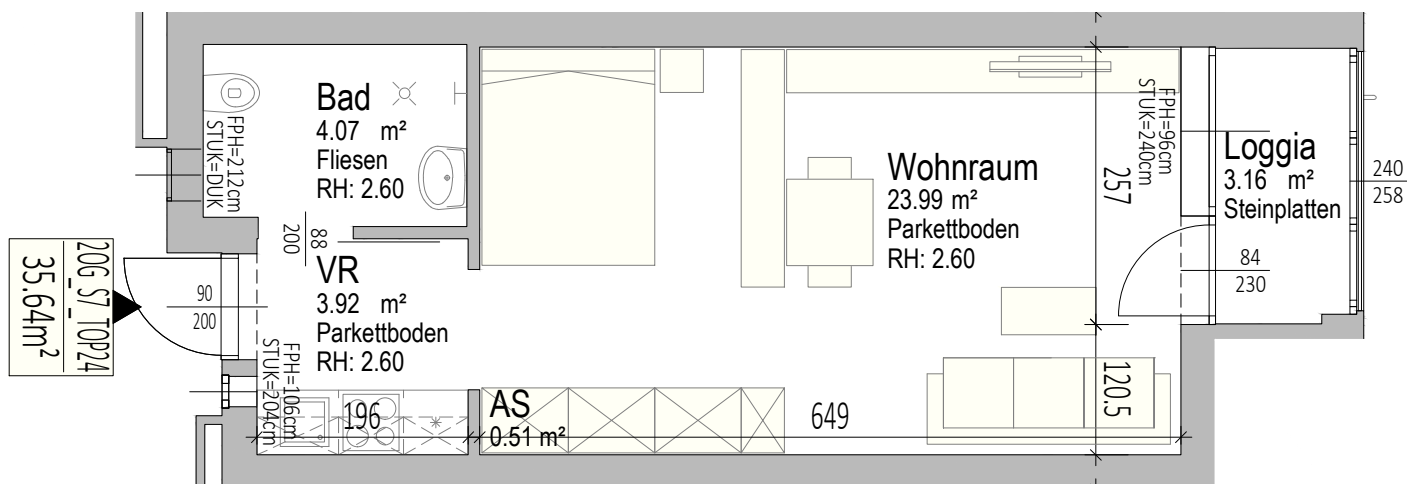

Die dargestellte Einrichtung bzw. Möblierung ist beispielhaft.
Maßangaben lt. Letztstand Einreichplanung (keine Naturmaße).

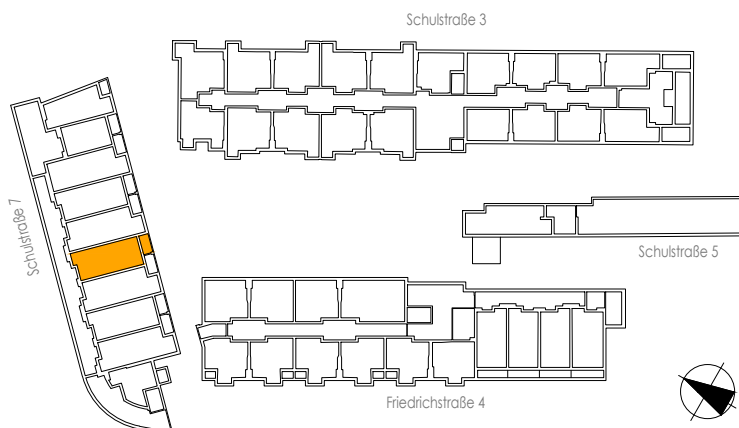

WOHNHAUS F4 LINZ


Schulstraße 7

2. Obergeschoss Top 25


Wohnnutzfläche

38,58 m²

19.10.2020

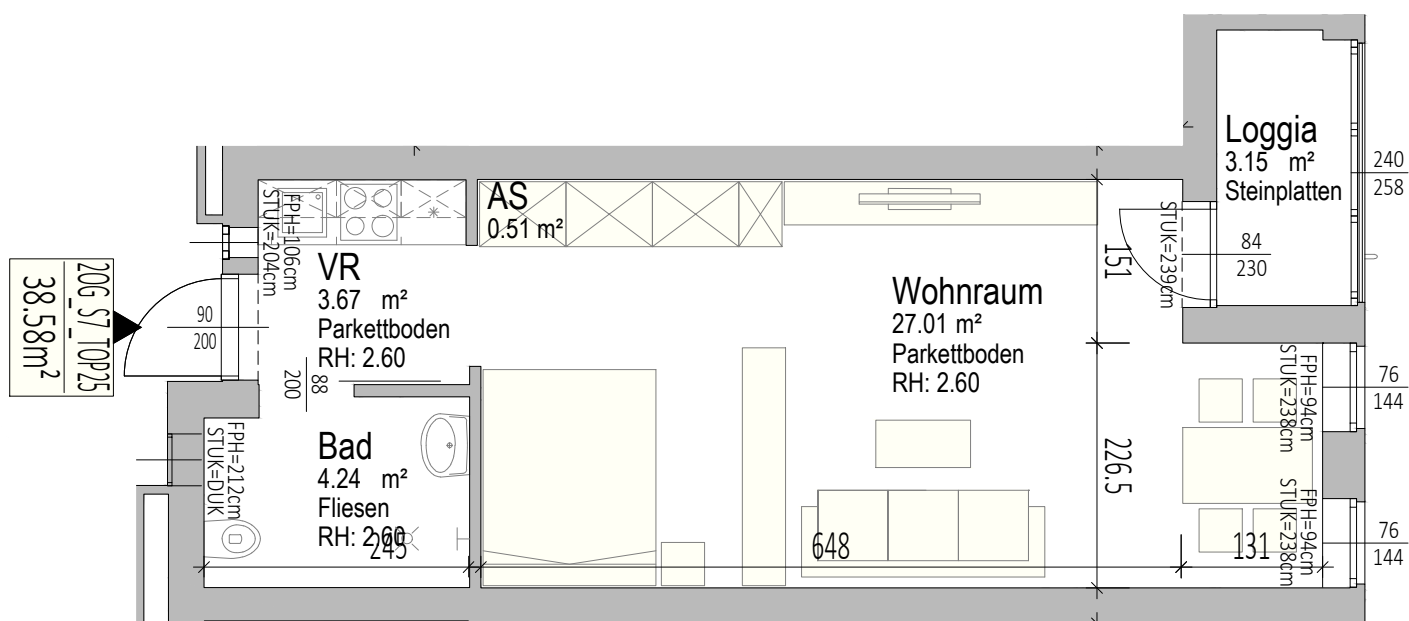

Die dargestellte Einrichtung bzw. Möblierung ist beispielhaft.
Maßangaben lt. Letztstand Einreichplanung (keine Naturmaße).

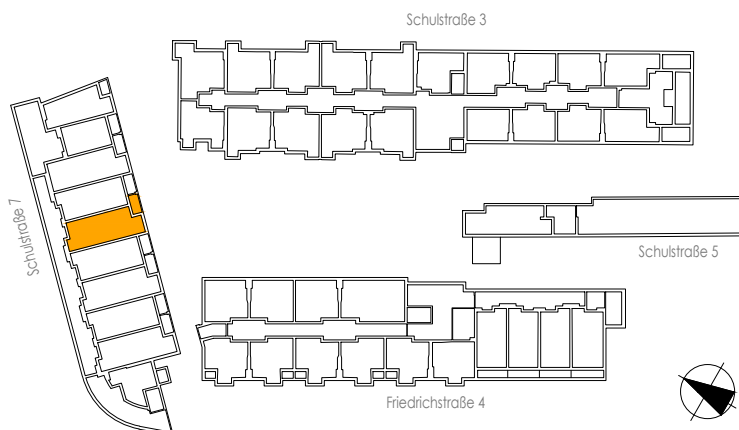

WOHNHAUS F4 LINZ


Schulstraße 7

2. Obergeschoss Top 26


Wohnnutzfläche

35,71 m²

19.10.2020

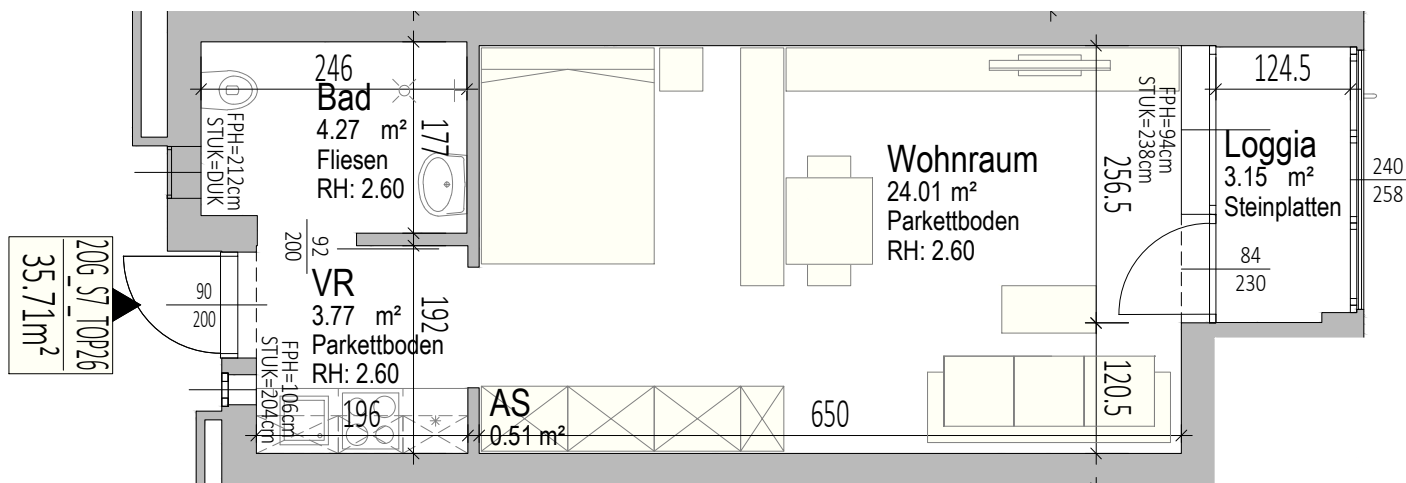

Die dargestellte Einrichtung bzw. Möblierung ist beispielhaft.
Maßangaben lt. Letztstand Einreichplanung (keine Naturmaße).

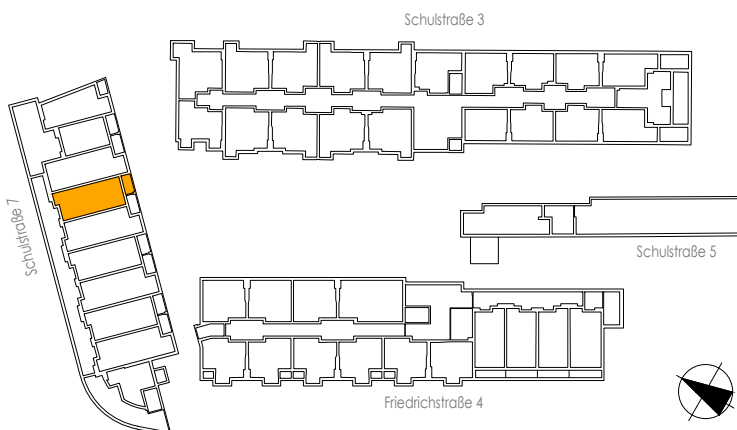

WOHNHAUS F4 LINZ


Schulstraße 7

2. Obergeschoss Top 27


Wohnnutzfläche

39,46 m²

19.10.2020

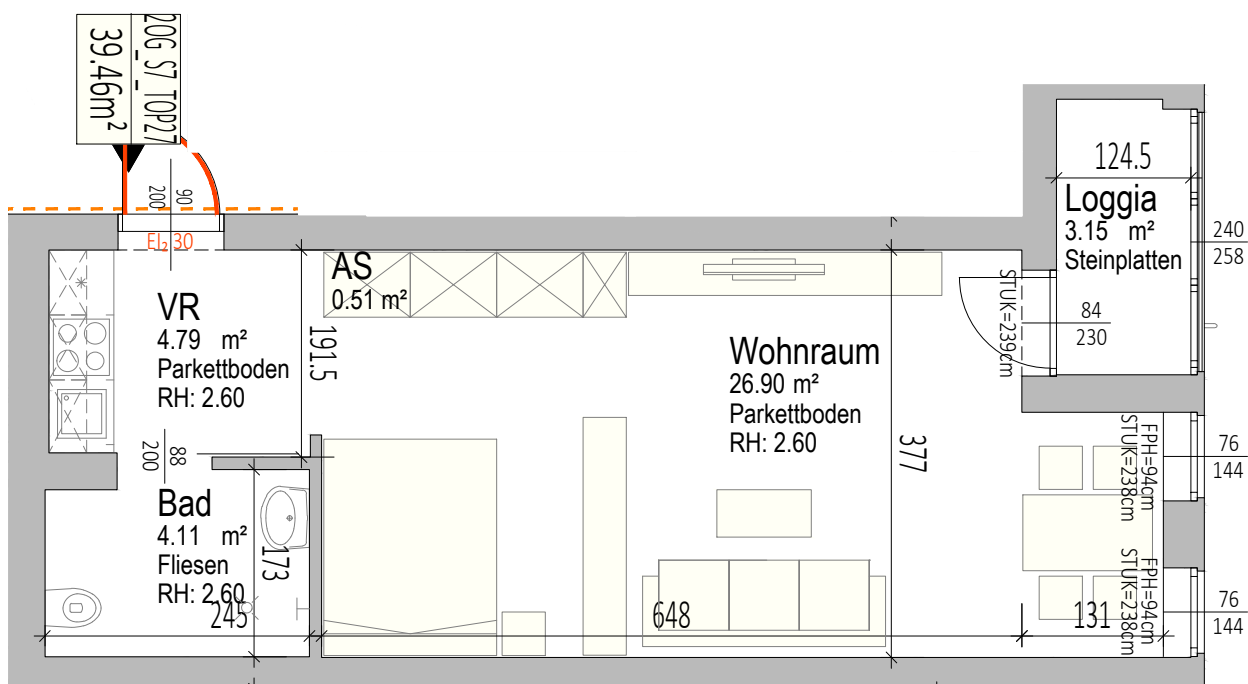

Die dargestellte Einrichtung bzw. Möblierung ist beispielhaft.
Maßangaben lt. Letztstand Einreichplanung (keine Naturmaße).

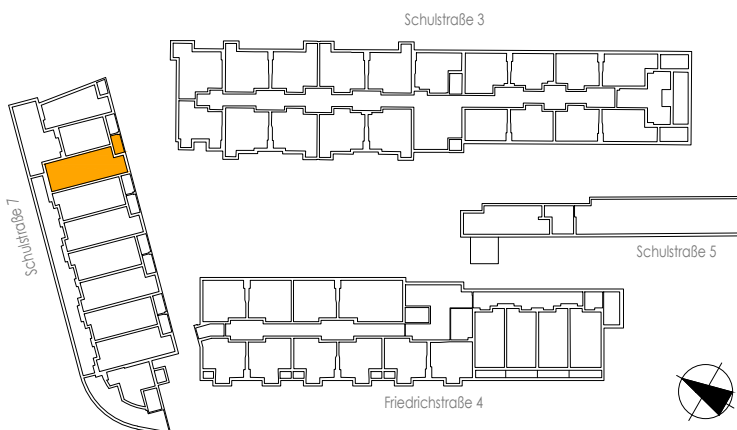

WOHNHAUS F4 LINZ


Schulstraße 7

2. Obergeschoss Top 28


Wohnnutzfläche

25,53 m²

19.10.2020

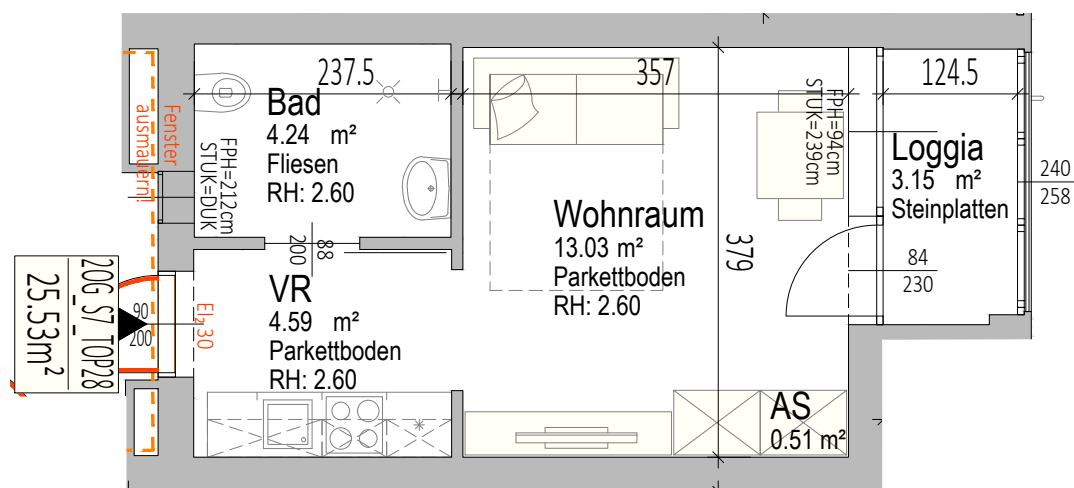

Die dargestellte Einrichtung bzw. Möblierung ist beispielhaft.
Maßangaben lt. Letztstand Einreichplanung (keine Naturmaße).

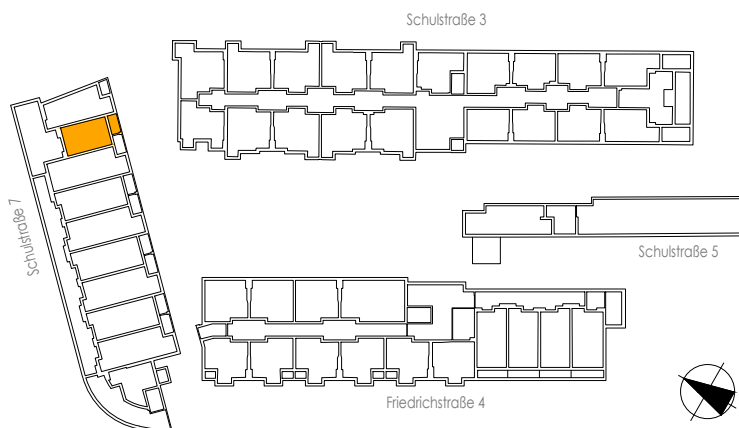

WOHNHAUS F4 LINZ


Schulstraße 7

3. Obergeschoss Top 39


Wohnnutzfläche

29,31 m²

19.10.2020

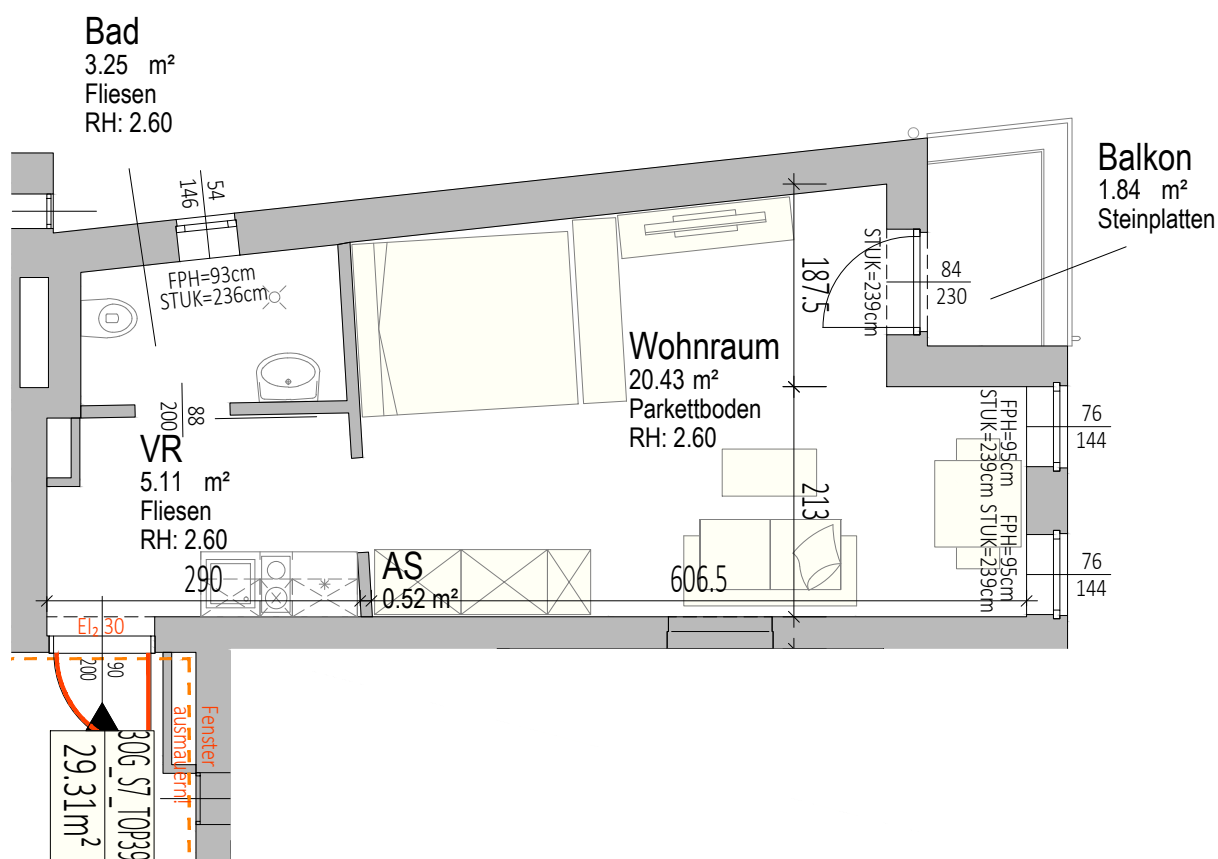

Die dargestellte Einrichtung bzw. Möblierung ist beispielhaft.
Maßangaben lt. Letztstand Einreichplanung (keine Naturmaße).

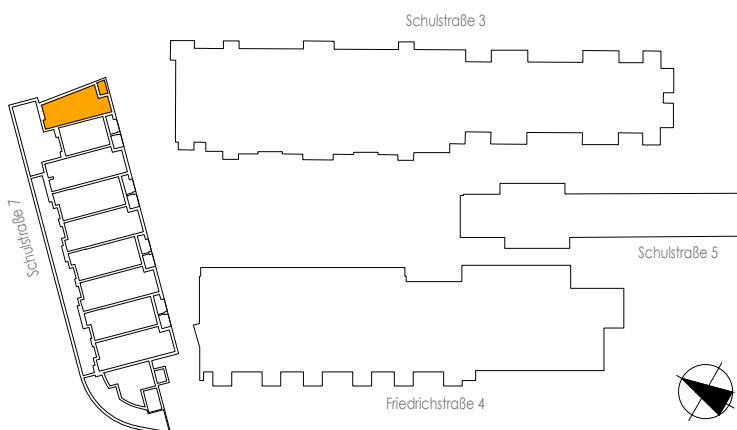

WOHNHAUS F4 LINZ


Schulstraße 7

3. Obergeschoss Top 30


Wohnnutzfläche

21,91 m²

19.10.2020

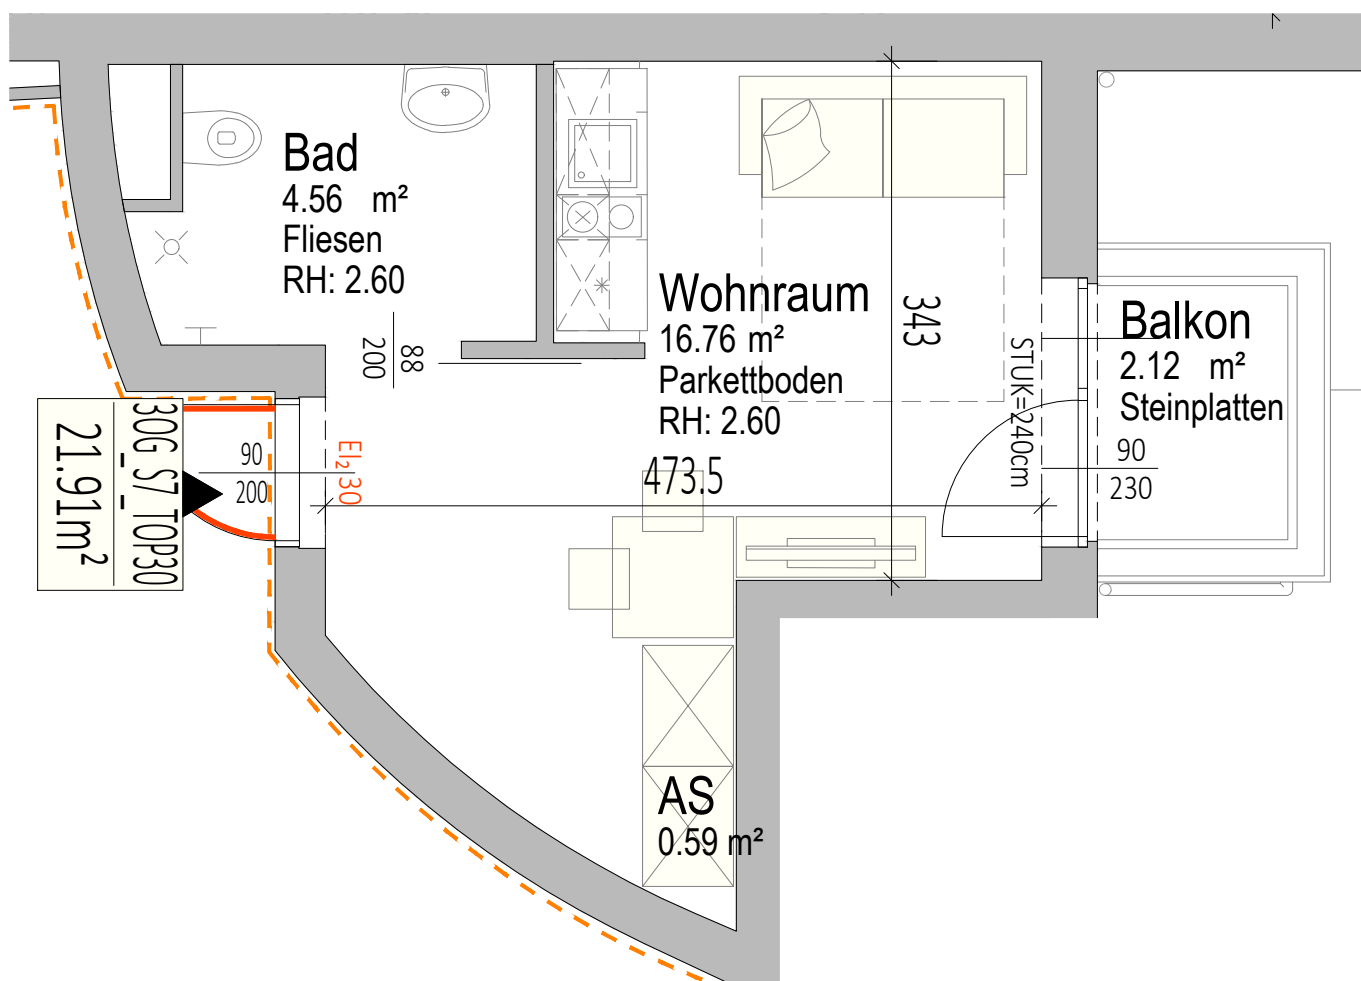

Die dargestellte Einrichtung bzw. Möblierung ist beispielhaft.
Maßangaben lt. Letztstand Einreichplanung (keine Naturmaße).

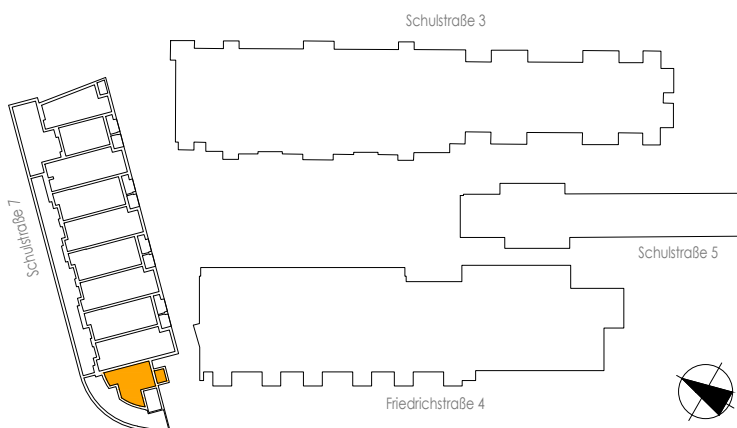

WOHNHAUS F4 LINZ


Schulstraße 7

3. Obergeschoss Top 31


Wohnnutzfläche

38,58 m²

19.10.2020

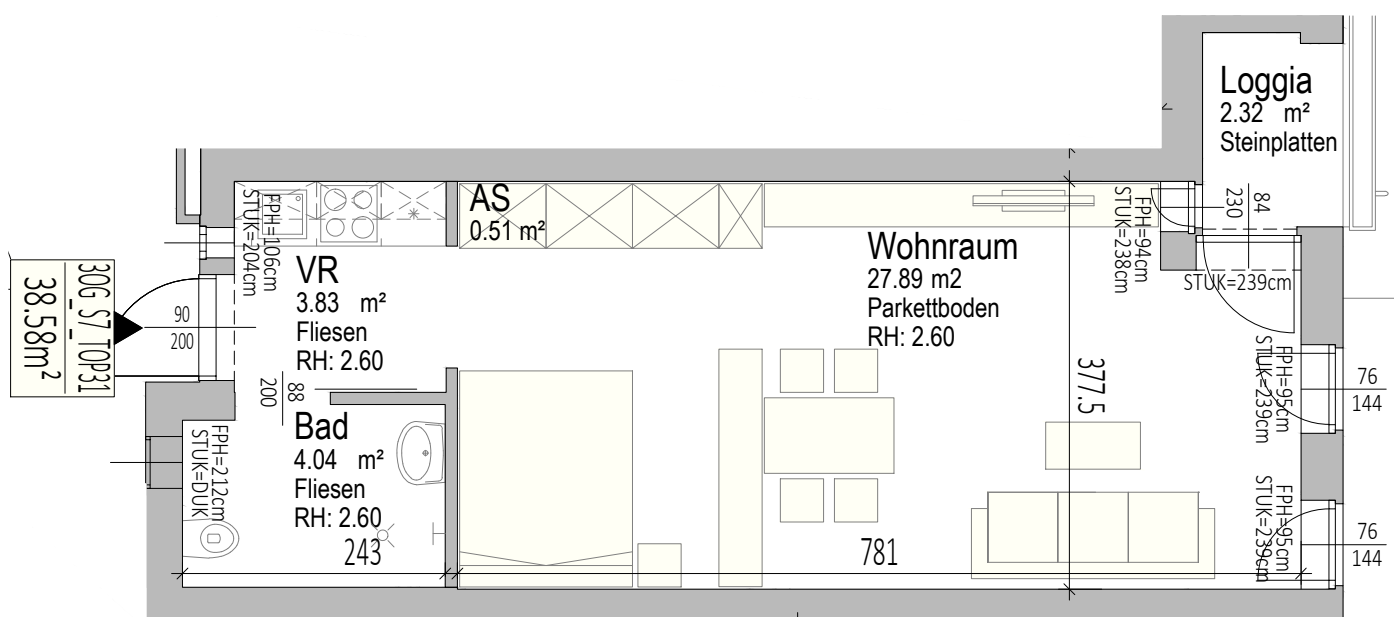

Die dargestellte Einrichtung bzw. Möblierung ist beispielhaft.
Maßangaben lt. Letztstand Einreichplanung (keine Naturmaße).

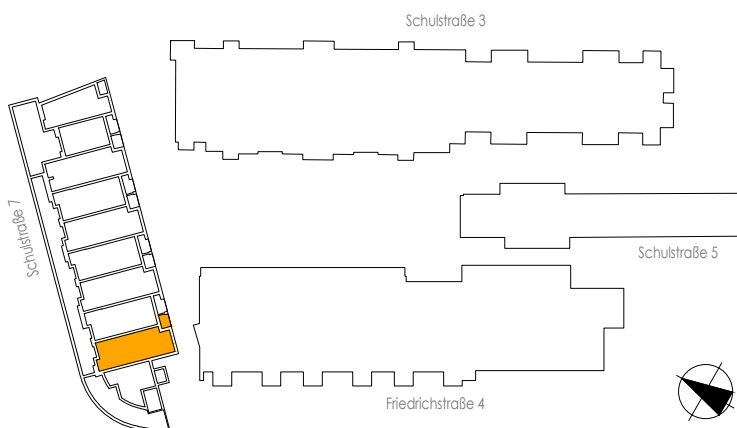

WOHNHAUS F4 LINZ


Schulstraße 7

3. Obergeschoss Top 32


Wohnnutzfläche

35,53 m²

19.10.2020

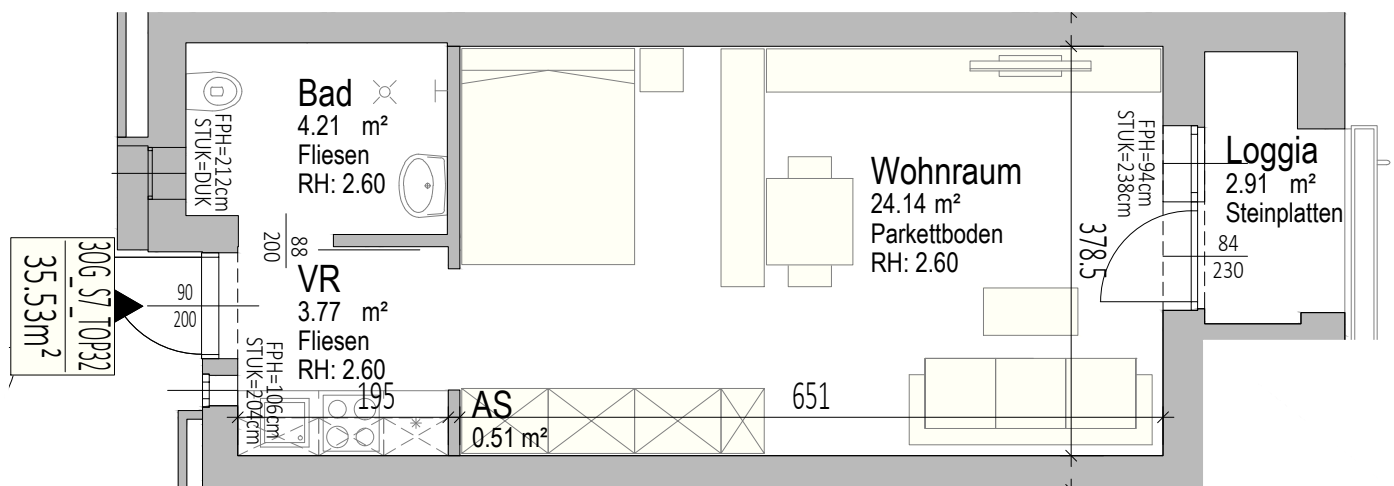

Die dargestellte Einrichtung bzw. Möblierung ist beispielhaft.
Maßangaben lt. Letztstand Einreichplanung (keine Naturmaße).

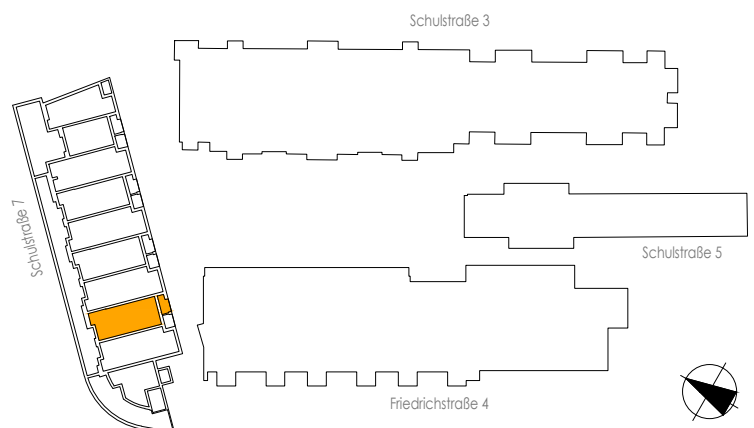

WOHNHAUS F4 LINZ


Schulstraße 7

3. Obergeschoss Top 33


Wohnnutzfläche

38,67 m²

19.10.2020

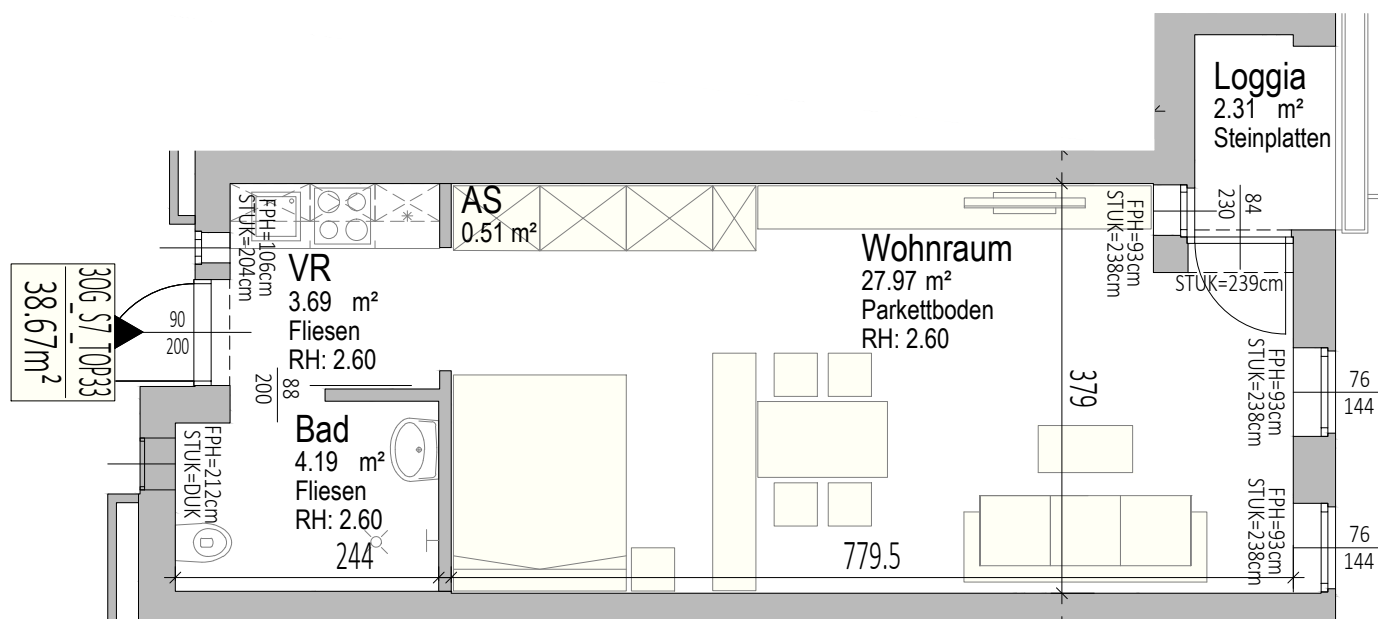

Die dargestellte Einrichtung bzw. Möblierung ist beispielhaft.
Maßangaben lt. Letztstand Einreichplanung (keine Naturmaße).

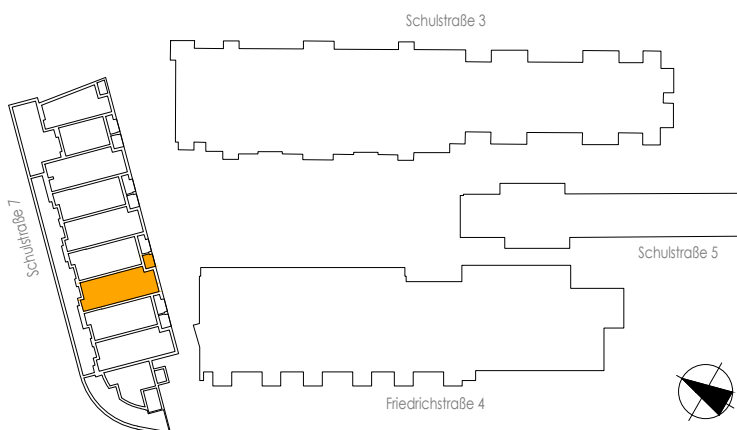

WOHNHAUS F4 LINZ


Schulstraße 7

3. Obergeschoss Top 34


Wohnnutzfläche

35,44 m²

19.10.2020

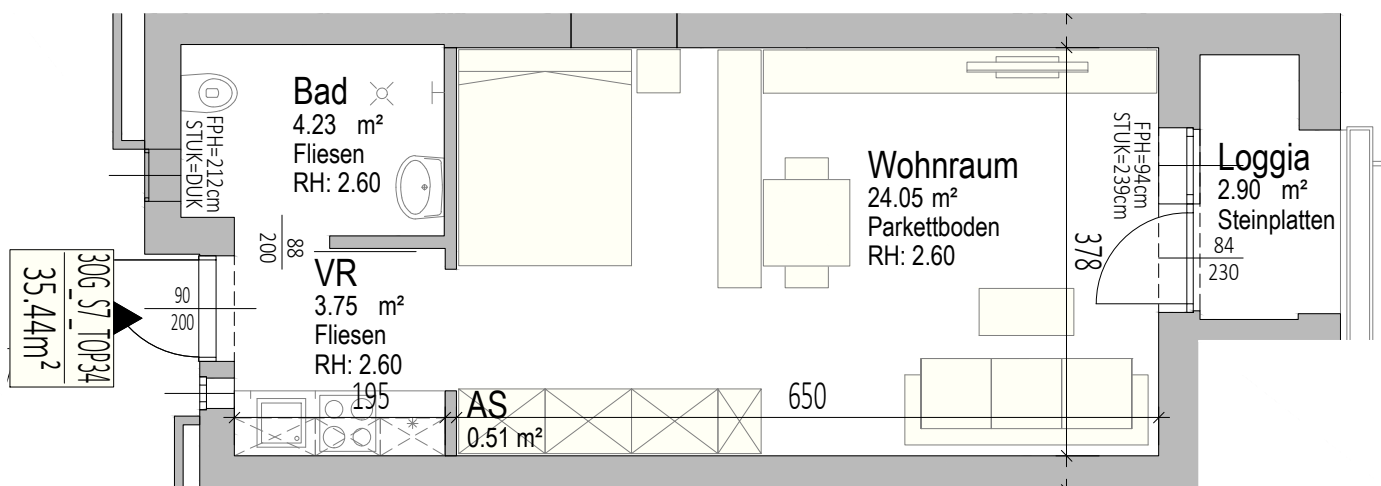

Die dargestellte Einrichtung bzw. Möblierung ist beispielhaft.
Maßangaben lt. Letztstand Einreichplanung (keine Naturmaße).

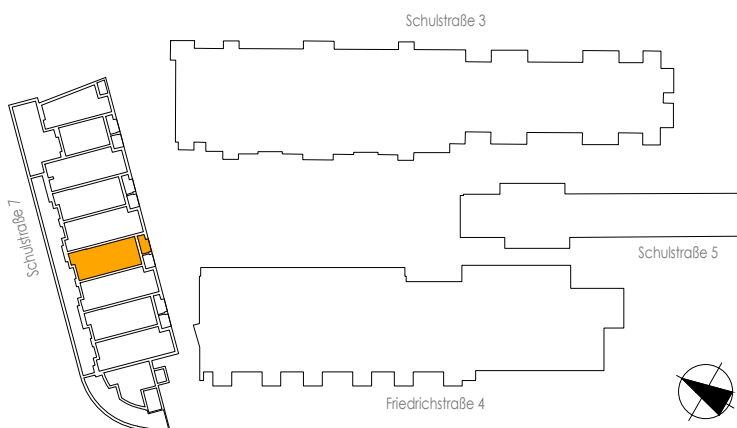

WOHNHAUS F4 LINZ


Schulstraße 7

3. Obergeschoss Top 35


Wohnnutzfläche

38,64 m²

19.10.2020

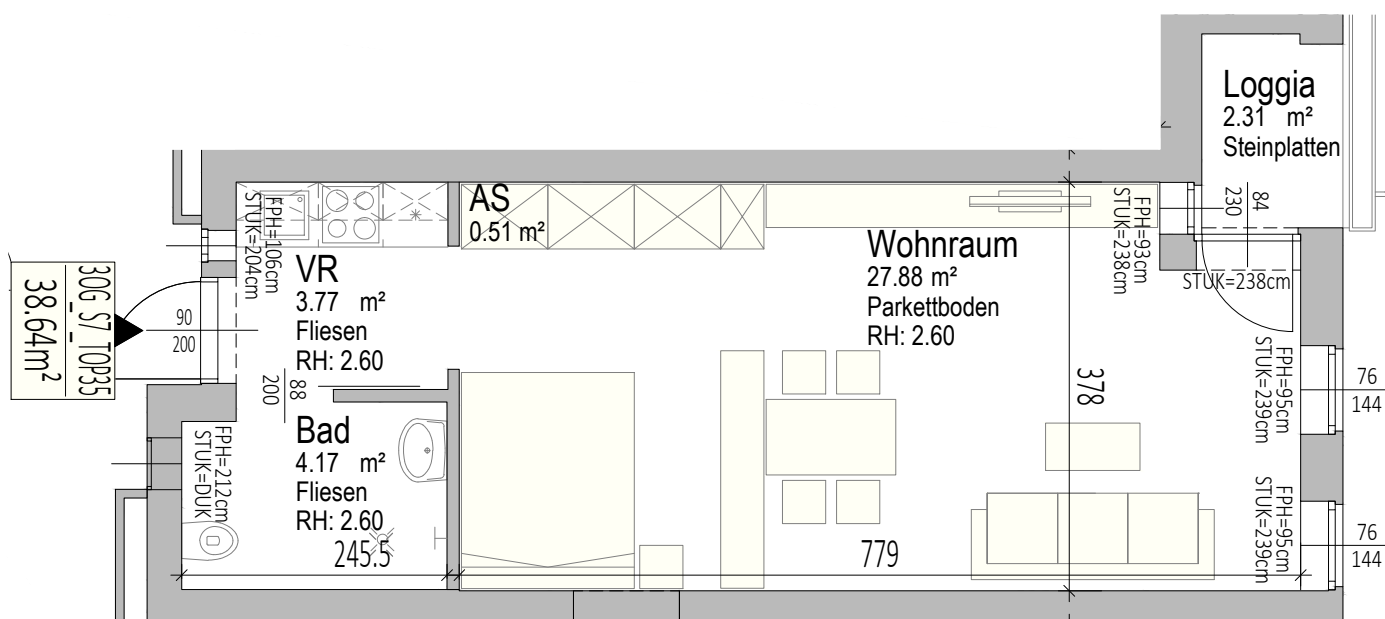

Die dargestellte Einrichtung bzw. Möblierung ist beispielhaft.
Maßangaben lt. Letztstand Einreichplanung (keine Naturmaße).

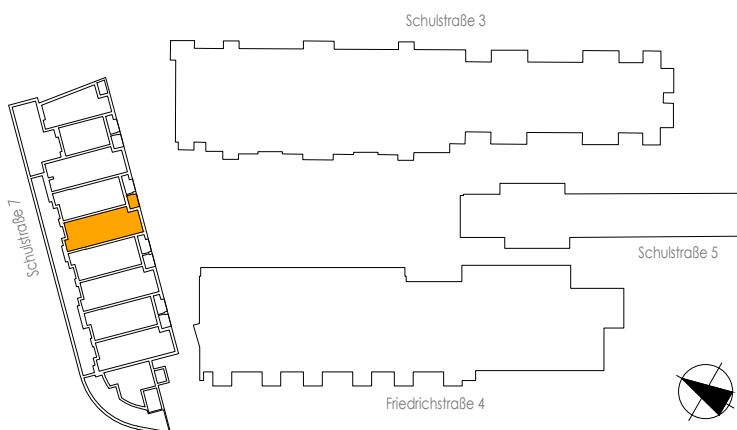

WOHNHAUS F4 LINZ


Schulstraße 7

3. Obergeschoss Top 36


Wohnnutzfläche

35,57 m²

19.10.2020

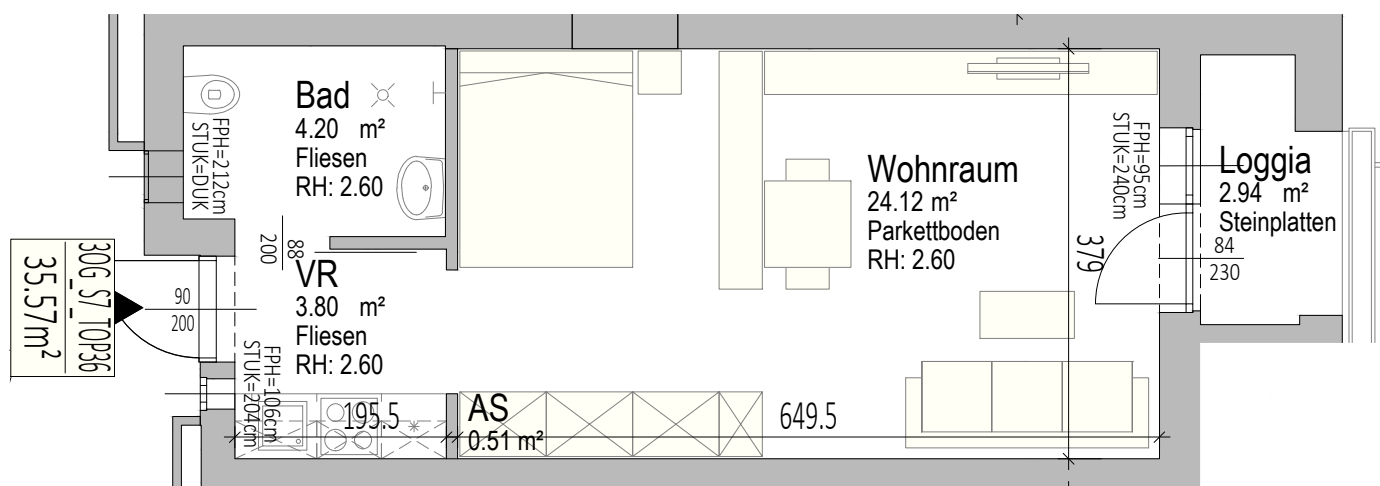

Die dargestellte Einrichtung bzw. Möblierung ist beispielhaft.
Maßangaben lt. Letztstand Einreichplanung (keine Naturmaße).

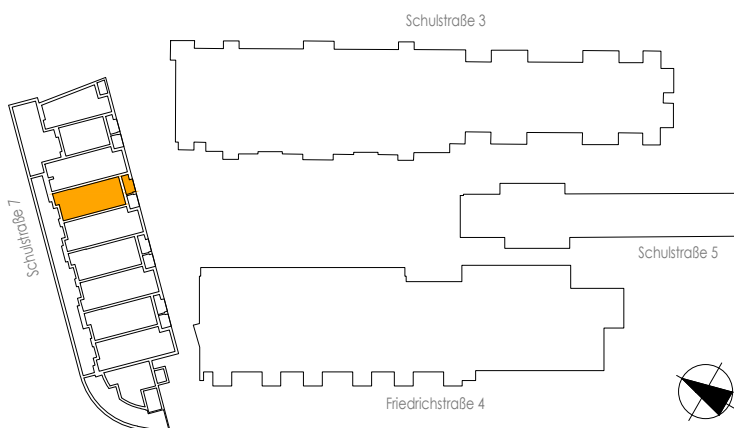

WOHNHAUS F4 LINZ


Schulstraße 7

3. Obergeschoss Top 37


Wohnnutzfläche

39,51 m²

19.10.2020

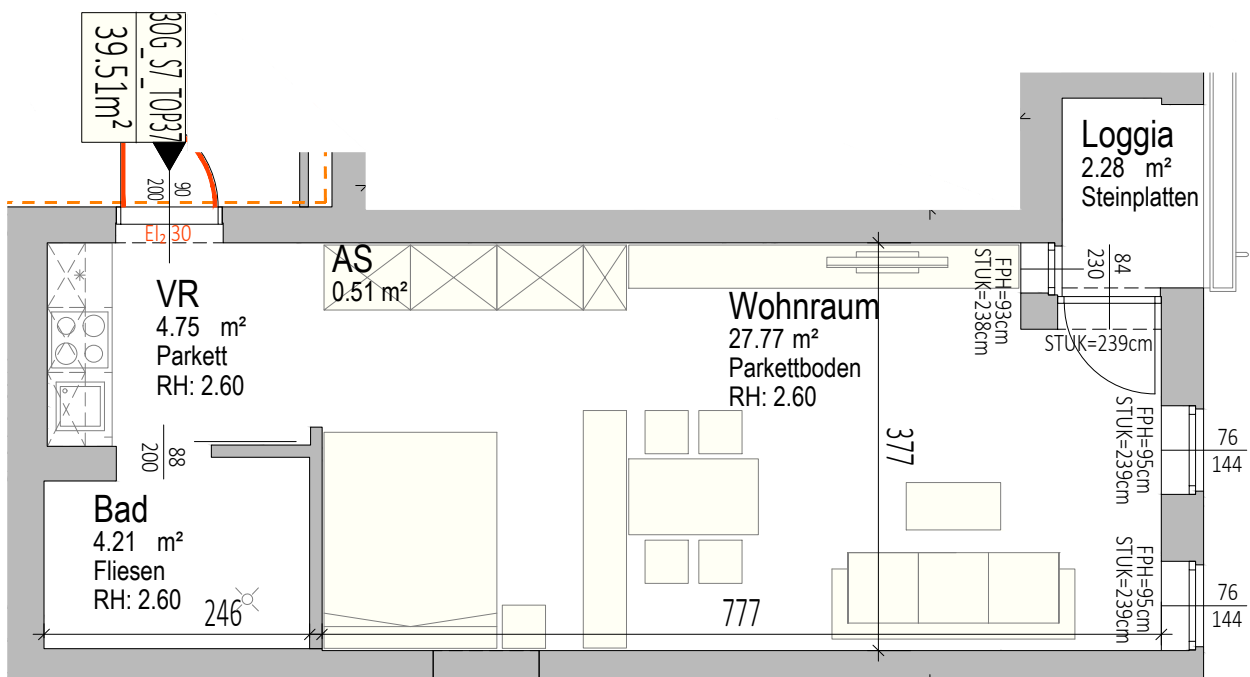

Die dargestellte Einrichtung bzw. Möblierung ist beispielhaft.
Maßangaben lt. Letztstand Einreichplanung (keine Naturmaße).

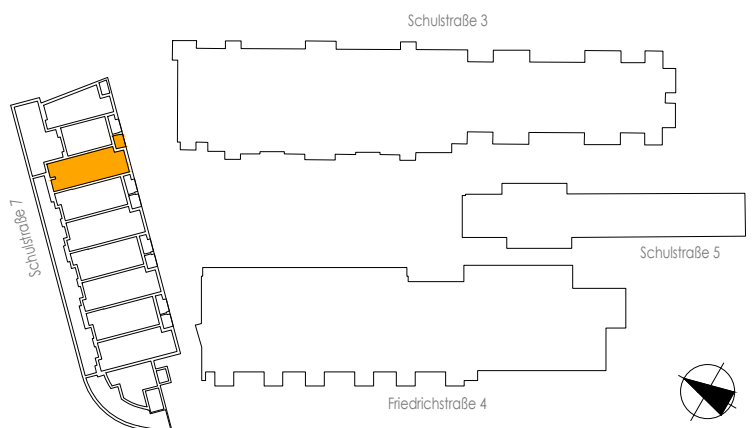

WOHNHAUS F4 LINZ


Schulstraße 7

3. Obergeschoss Top 38


Wohnnutzfläche


25,31 m²

19.10.2020

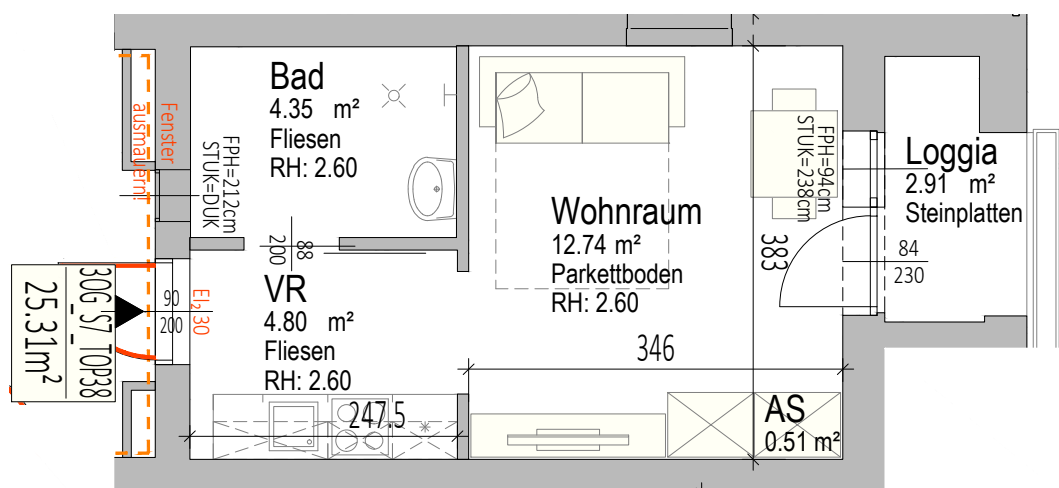

Die dargestellte Einrichtung bzw. Möblierung ist beispielhaft.
Maßangaben lt. Letztstand Einreichplanung (keine Naturmaße).

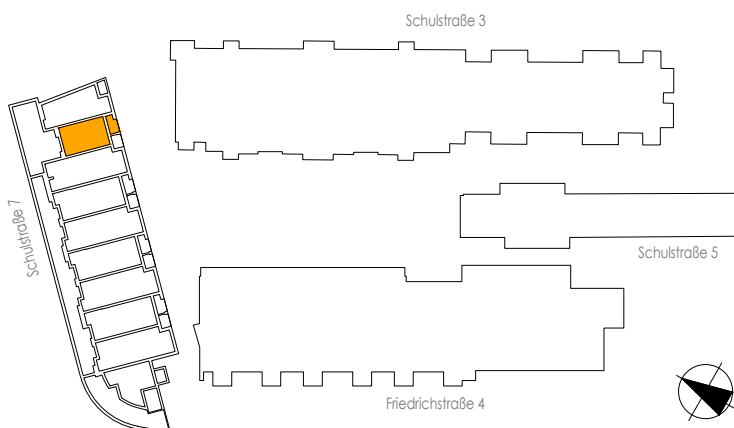

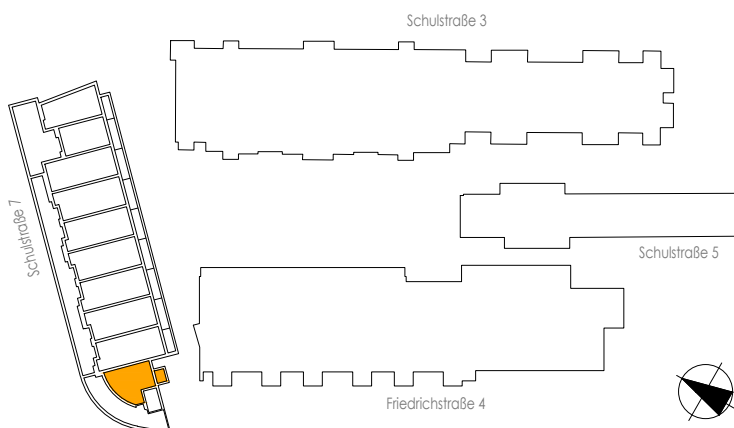

WOHNHAUS F4 LINZ


Schulstraße 7

4. Obergeschoss Top 41


Wohnnutzfläche

32,26 m²

19.10.2020

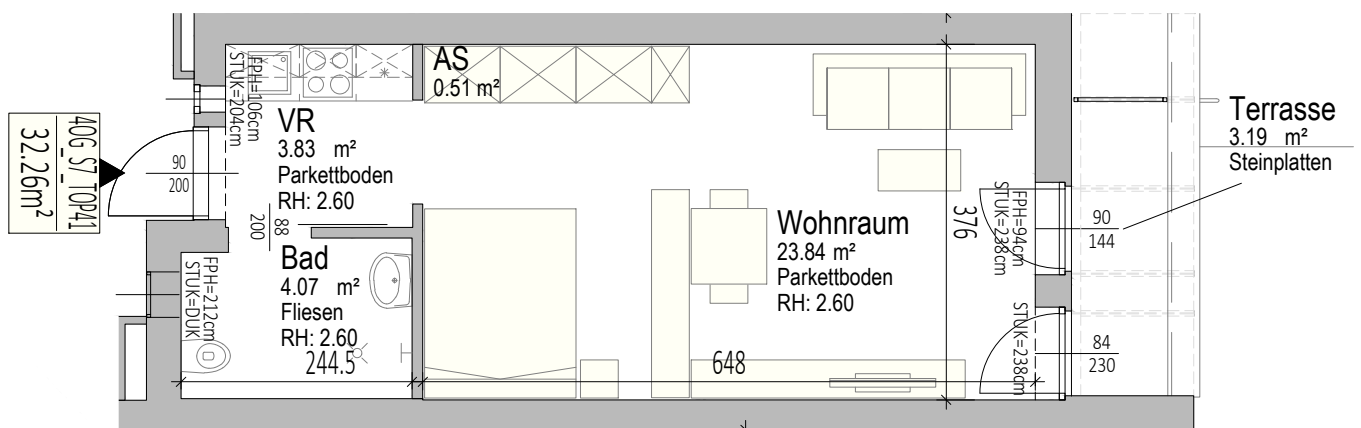

Die dargestellte Einrichtung bzw. Möblierung ist beispielhaft.
Maßangaben lt. Letztstand Einreichplanung (keine Naturmaße).

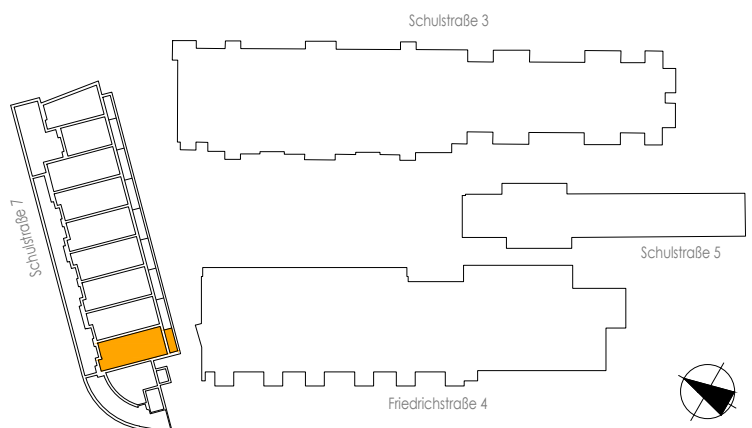

19.10.2020



WOHNHAUS F4 LINZ


Schulstraße 7

4. Obergeschoss Top 43


Wohnnutzfläche

32,34 m²

19.10.2020

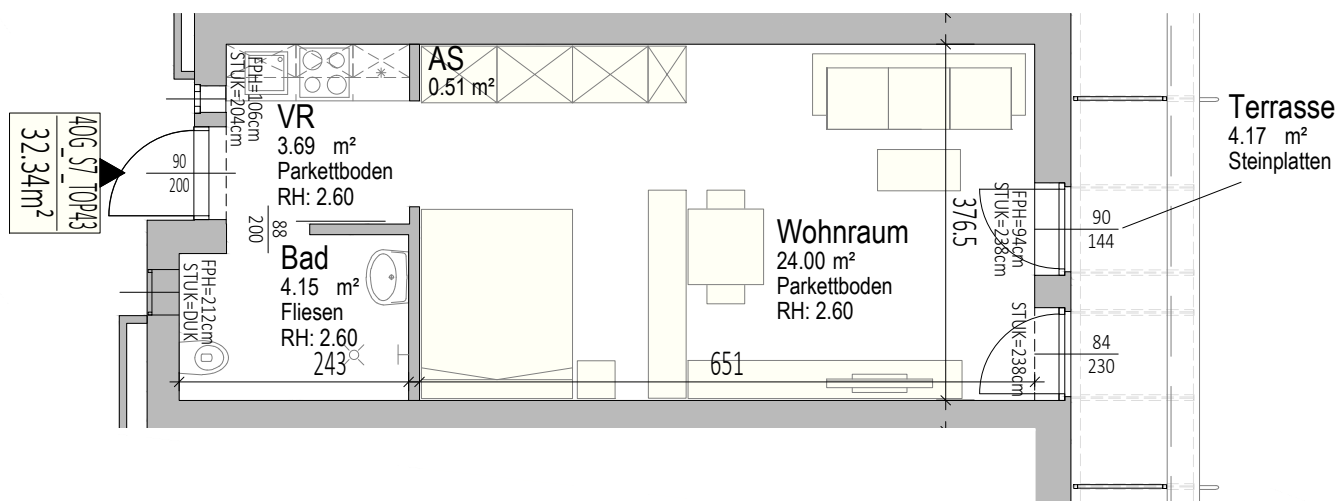

Die dargestellte Einrichtung bzw. Möblierung ist beispielhaft.
Maßangaben lt. Letztstand Einreichplanung (keine Naturmaße).

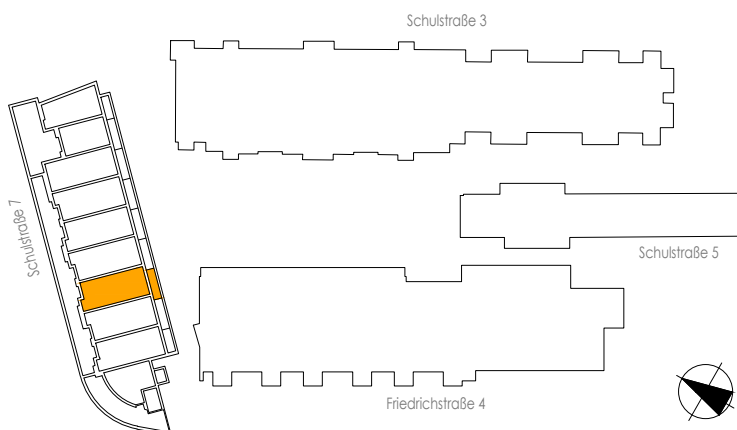

WOHNHAUS F4 LINZ


Schulstraße 7

4. Obergeschoss Top 44


Wohnnutzfläche

32,50 m²

19.10.2020

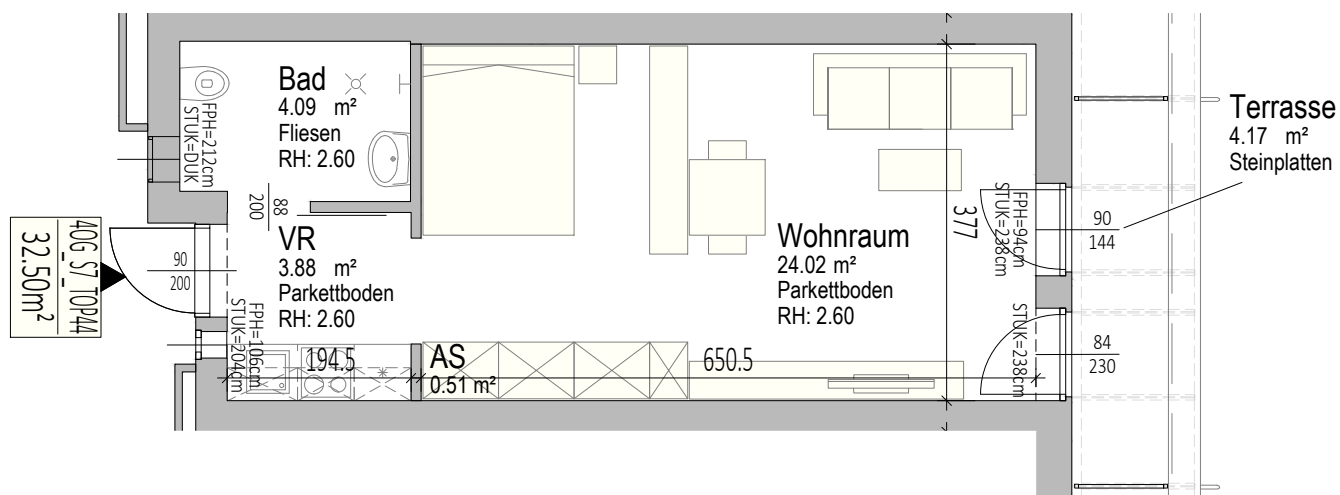

Die dargestellte Einrichtung bzw. Möblierung ist beispielhaft.
Maßangaben lt. Letztstand Einreichplanung (keine Naturmaße).

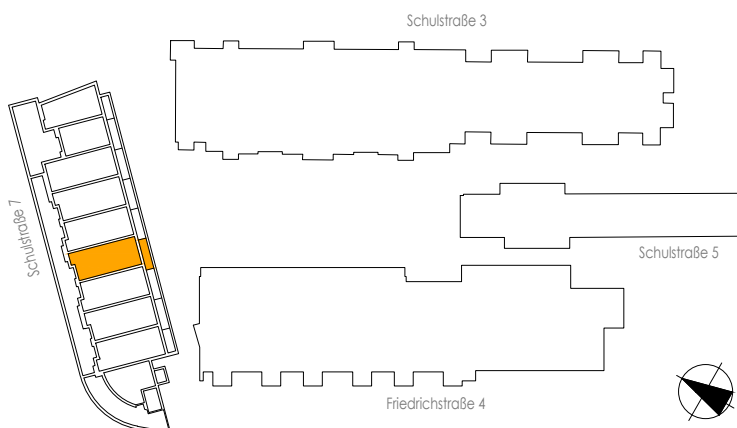

WOHNHAUS F4 LINZ


Schulstraße 7

4. Obergeschoss Top 45


Wohnnutzfläche

32,23 m²

19.10.2020

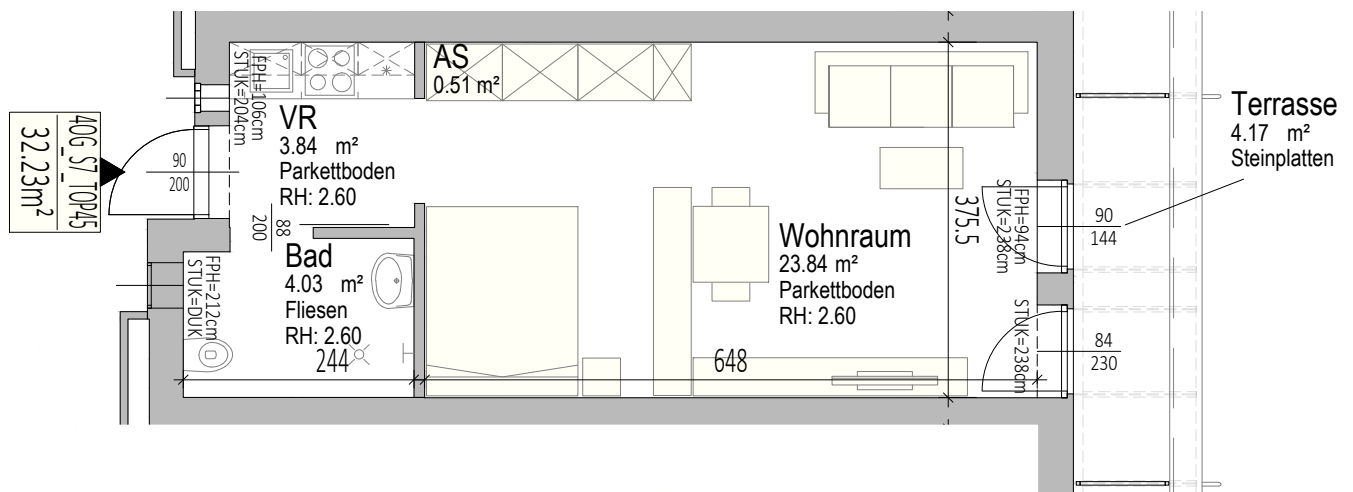

Die dargestellte Einrichtung bzw. Möblierung ist beispielhaft.
Maßangaben lt. Letztstand Einreichplanung (keine Naturmaße).

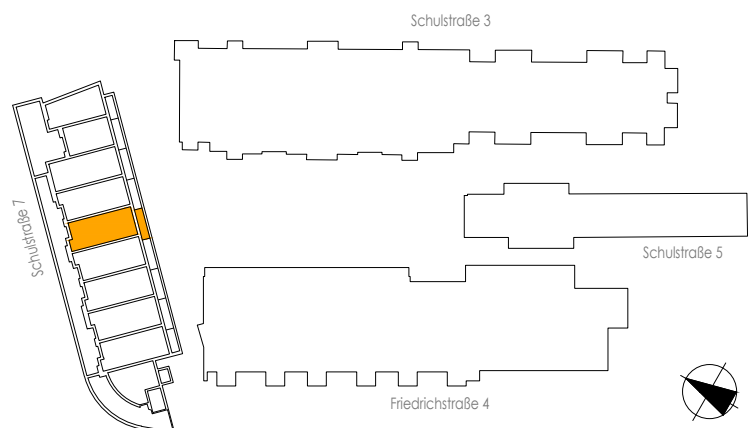

WOHNHAUS F4 LINZ


Schulstraße 7

4. Obergeschoss Top 46


Wohnnutzfläche

32,70 m²

19.10.2020

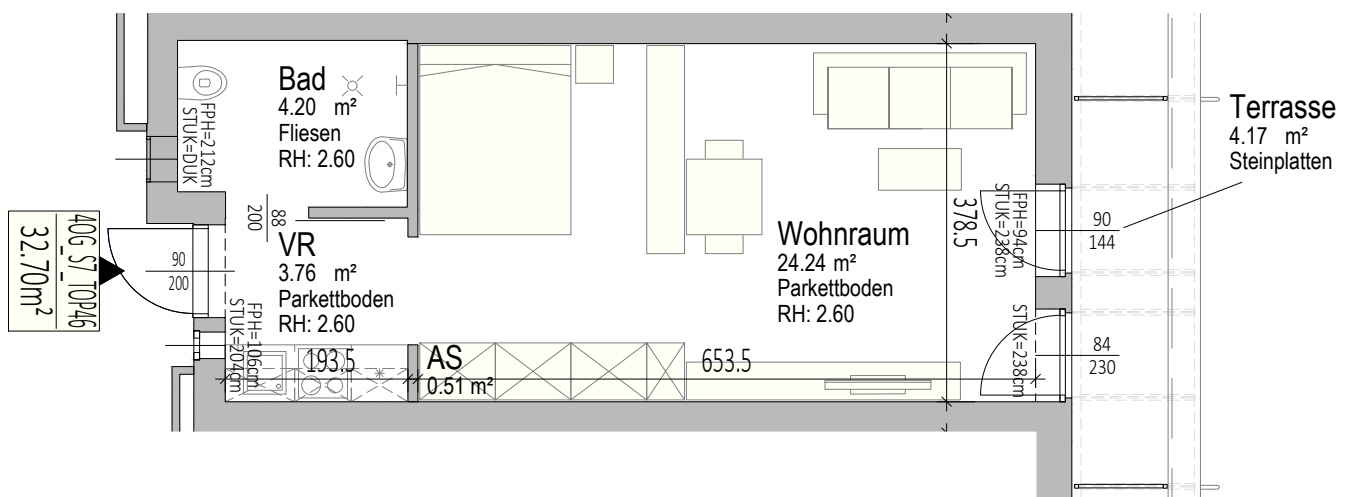

Die dargestellte Einrichtung bzw. Möblierung ist beispielhaft.
Maßangaben lt. Letztstand Einreichplanung (keine Naturmaße).

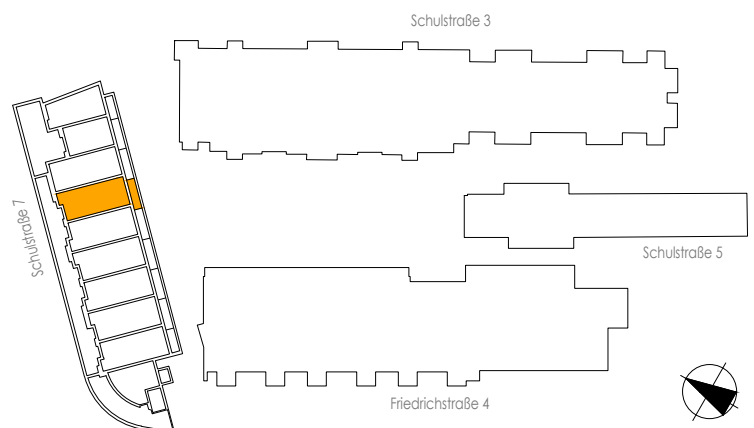

WOHNHAUS F4 LINZ


Schulstraße 7

4. Obergeschoss Top 47


Wohnnutzfläche

33,31 m²

19.10.2020

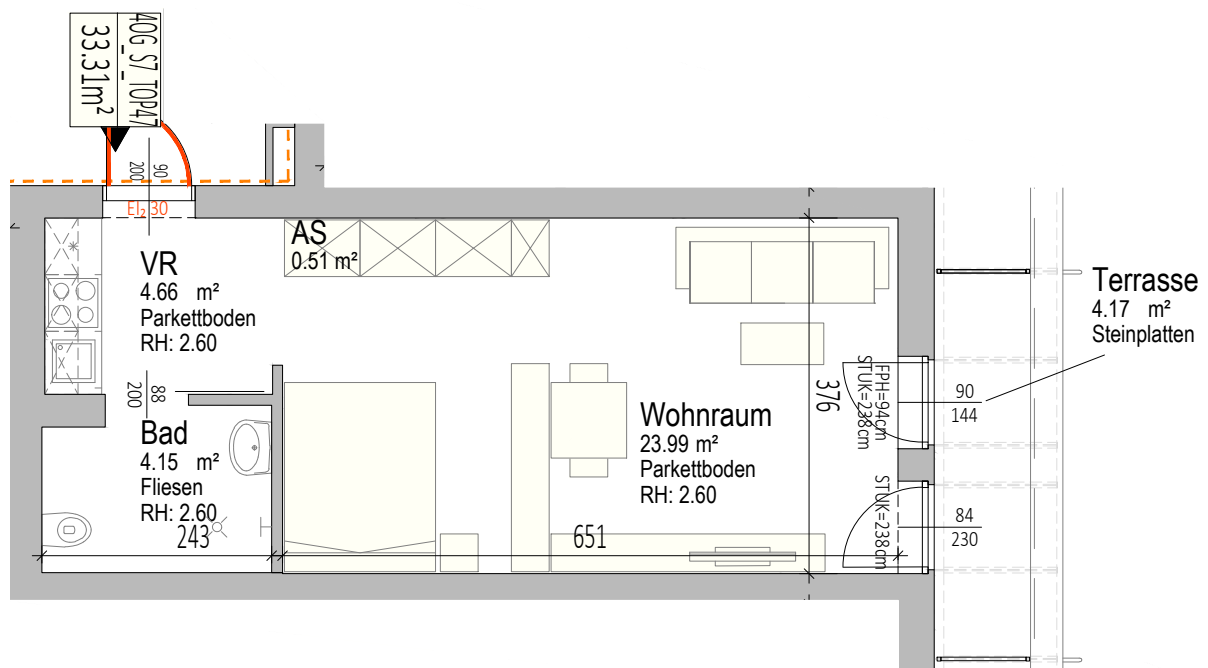

Die dargestellte Einrichtung bzw. Möblierung ist beispielhaft.
Maßangaben lt. Letztstand Einreichplanung (keine Naturmaße).

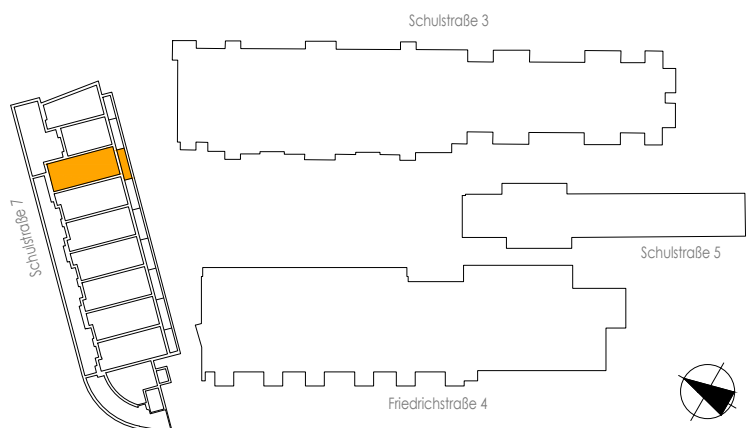

WOHNHAUS F4 LINZ


Schulstraße 7

4. Obergeschoss Top 48


Wohnnutzfläche

22,25 m²

19.10.2020

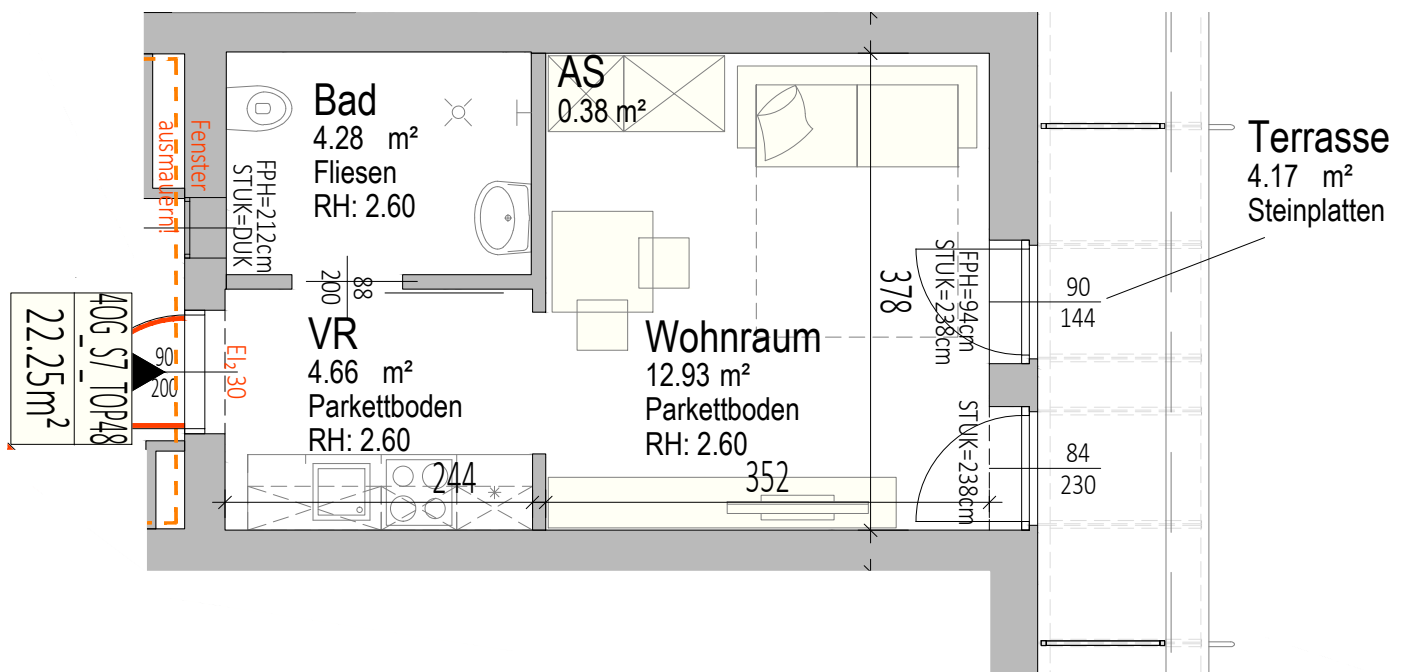

Die dargestellte Einrichtung bzw. Möblierung ist beispielhaft.
Maßangaben lt. Letztstand Einreichplanung (keine Naturmaße).

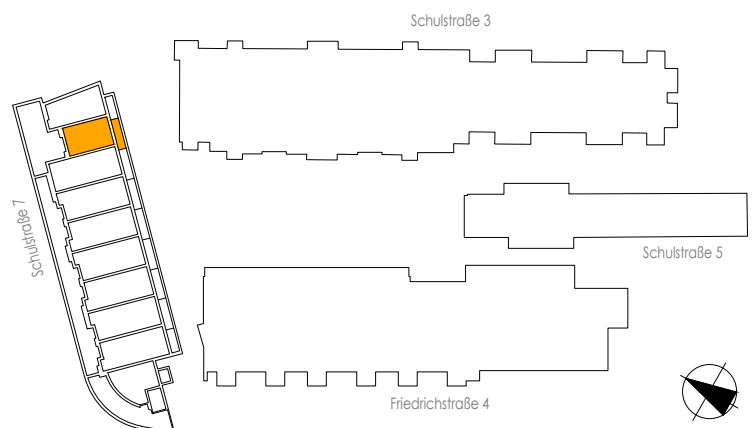

WOHNHAUS F4 LINZ


Schulstraße 7

4. Obergeschoss Top 49

Wohnnutzfläche

26,63 m²

19.10.2020

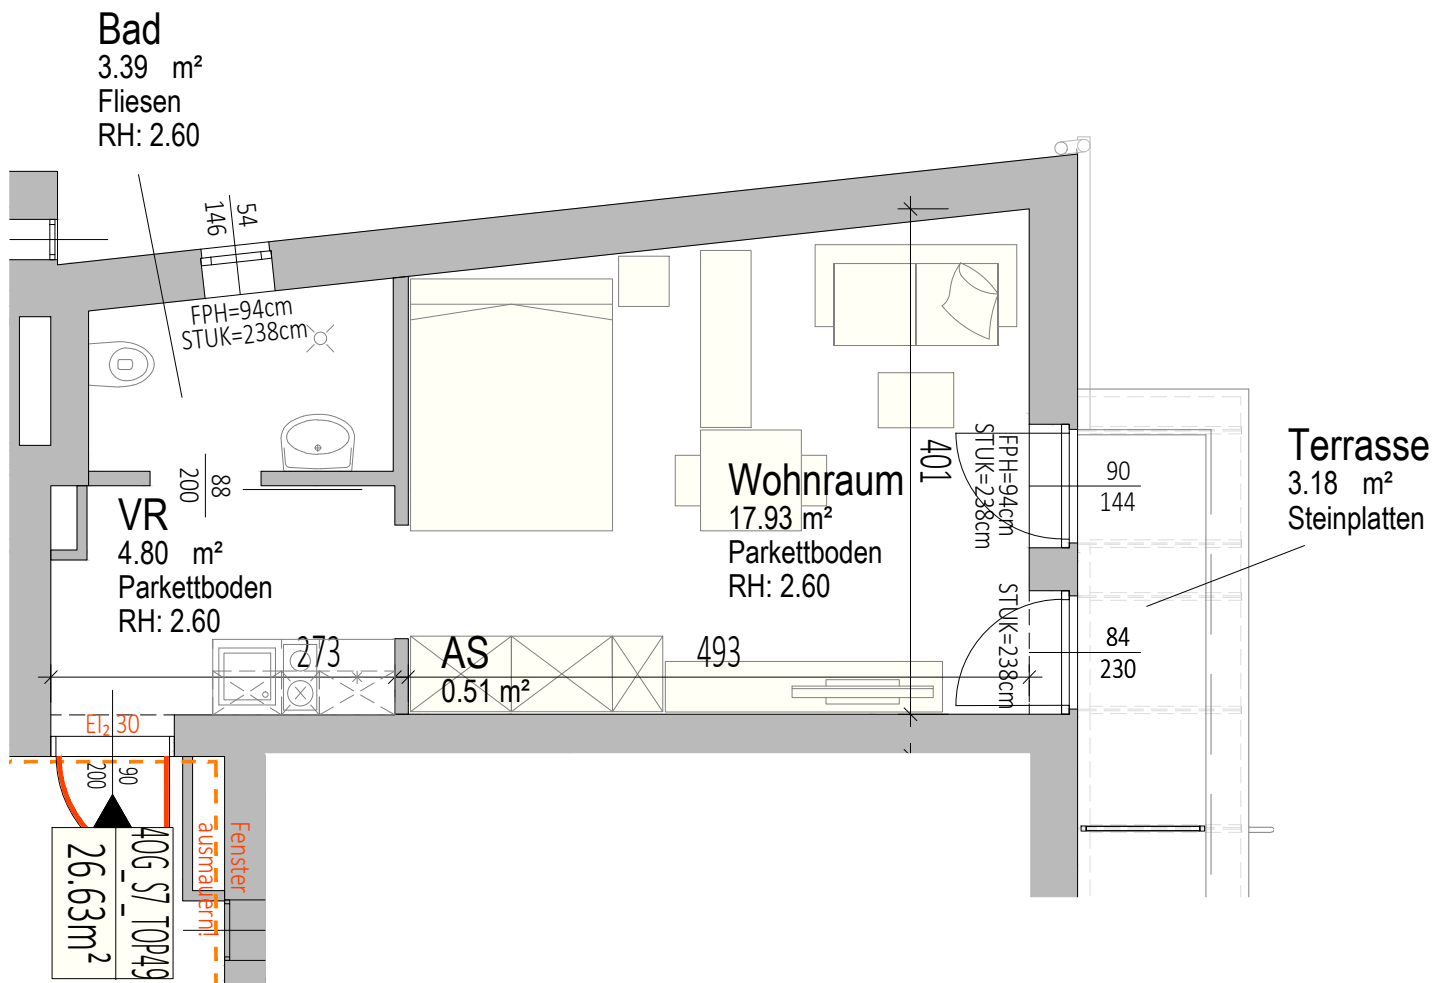

Die dargestellte Einrichtung bzw. Möblierung ist beispielhaft.
Maßangaben lt. Letztstand Einreichplanung (keine Naturmaße).

